


Situasjonsplan og bilder før den nye veien ble bygget i 2014.

D-7
(F-7)
(E-7)

SITUASJONSKART FØR BYGGING AV NY VEI

110744106, E306293

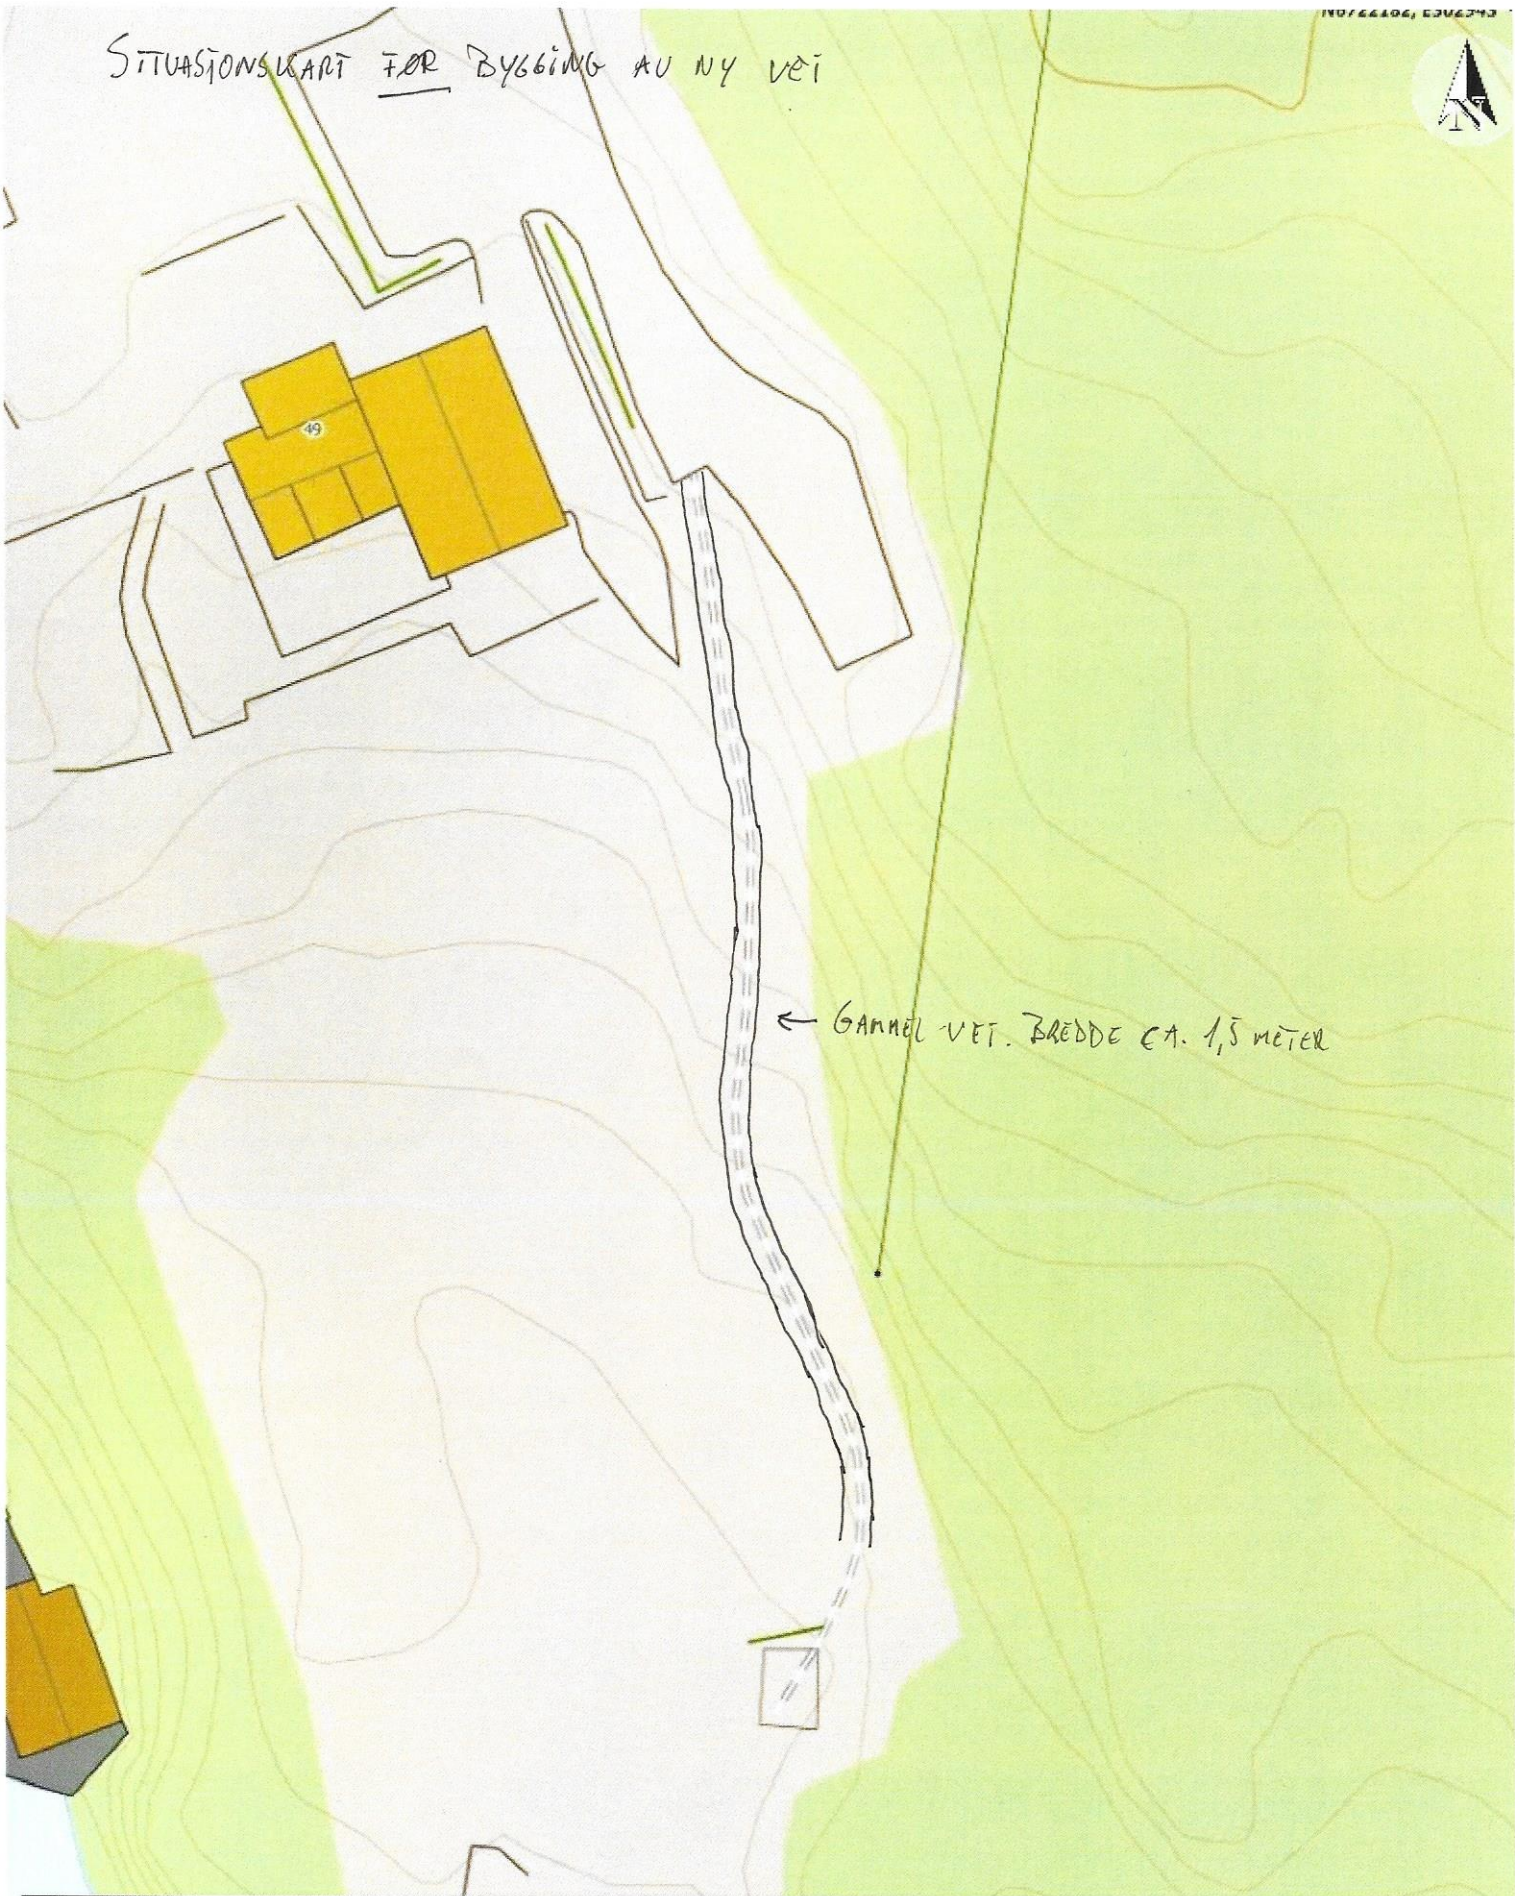

← GANNEL VET. BREDDER CA. 1,5 METER

Situasjonskart -

Dato: 05-04-2022



Målestokk: 1:350





