


Frekhaug 21.02.21

**Erklæring om rett til å kopla seg på privat VA-  
leidningar**

Furefjellet Invest AS er eigar av privat vatn,- og avlaupsleidning som går fram til grensa mot GNR 322/111). VA- leidningane er tilkopla offentleg leidningsnett . Furefjellet Invest AS gjer eigar av GNR. 322/111 rett til å kopla ny parsell på VA- leidningar i tilkopling punkt vist på kart

For Furefjellet Invest AS

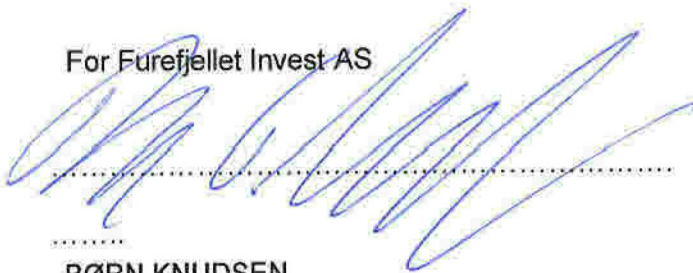


.....  
\*\*\*\*\*

BØRN KNUDSEN



.....

HELGE HENANGER

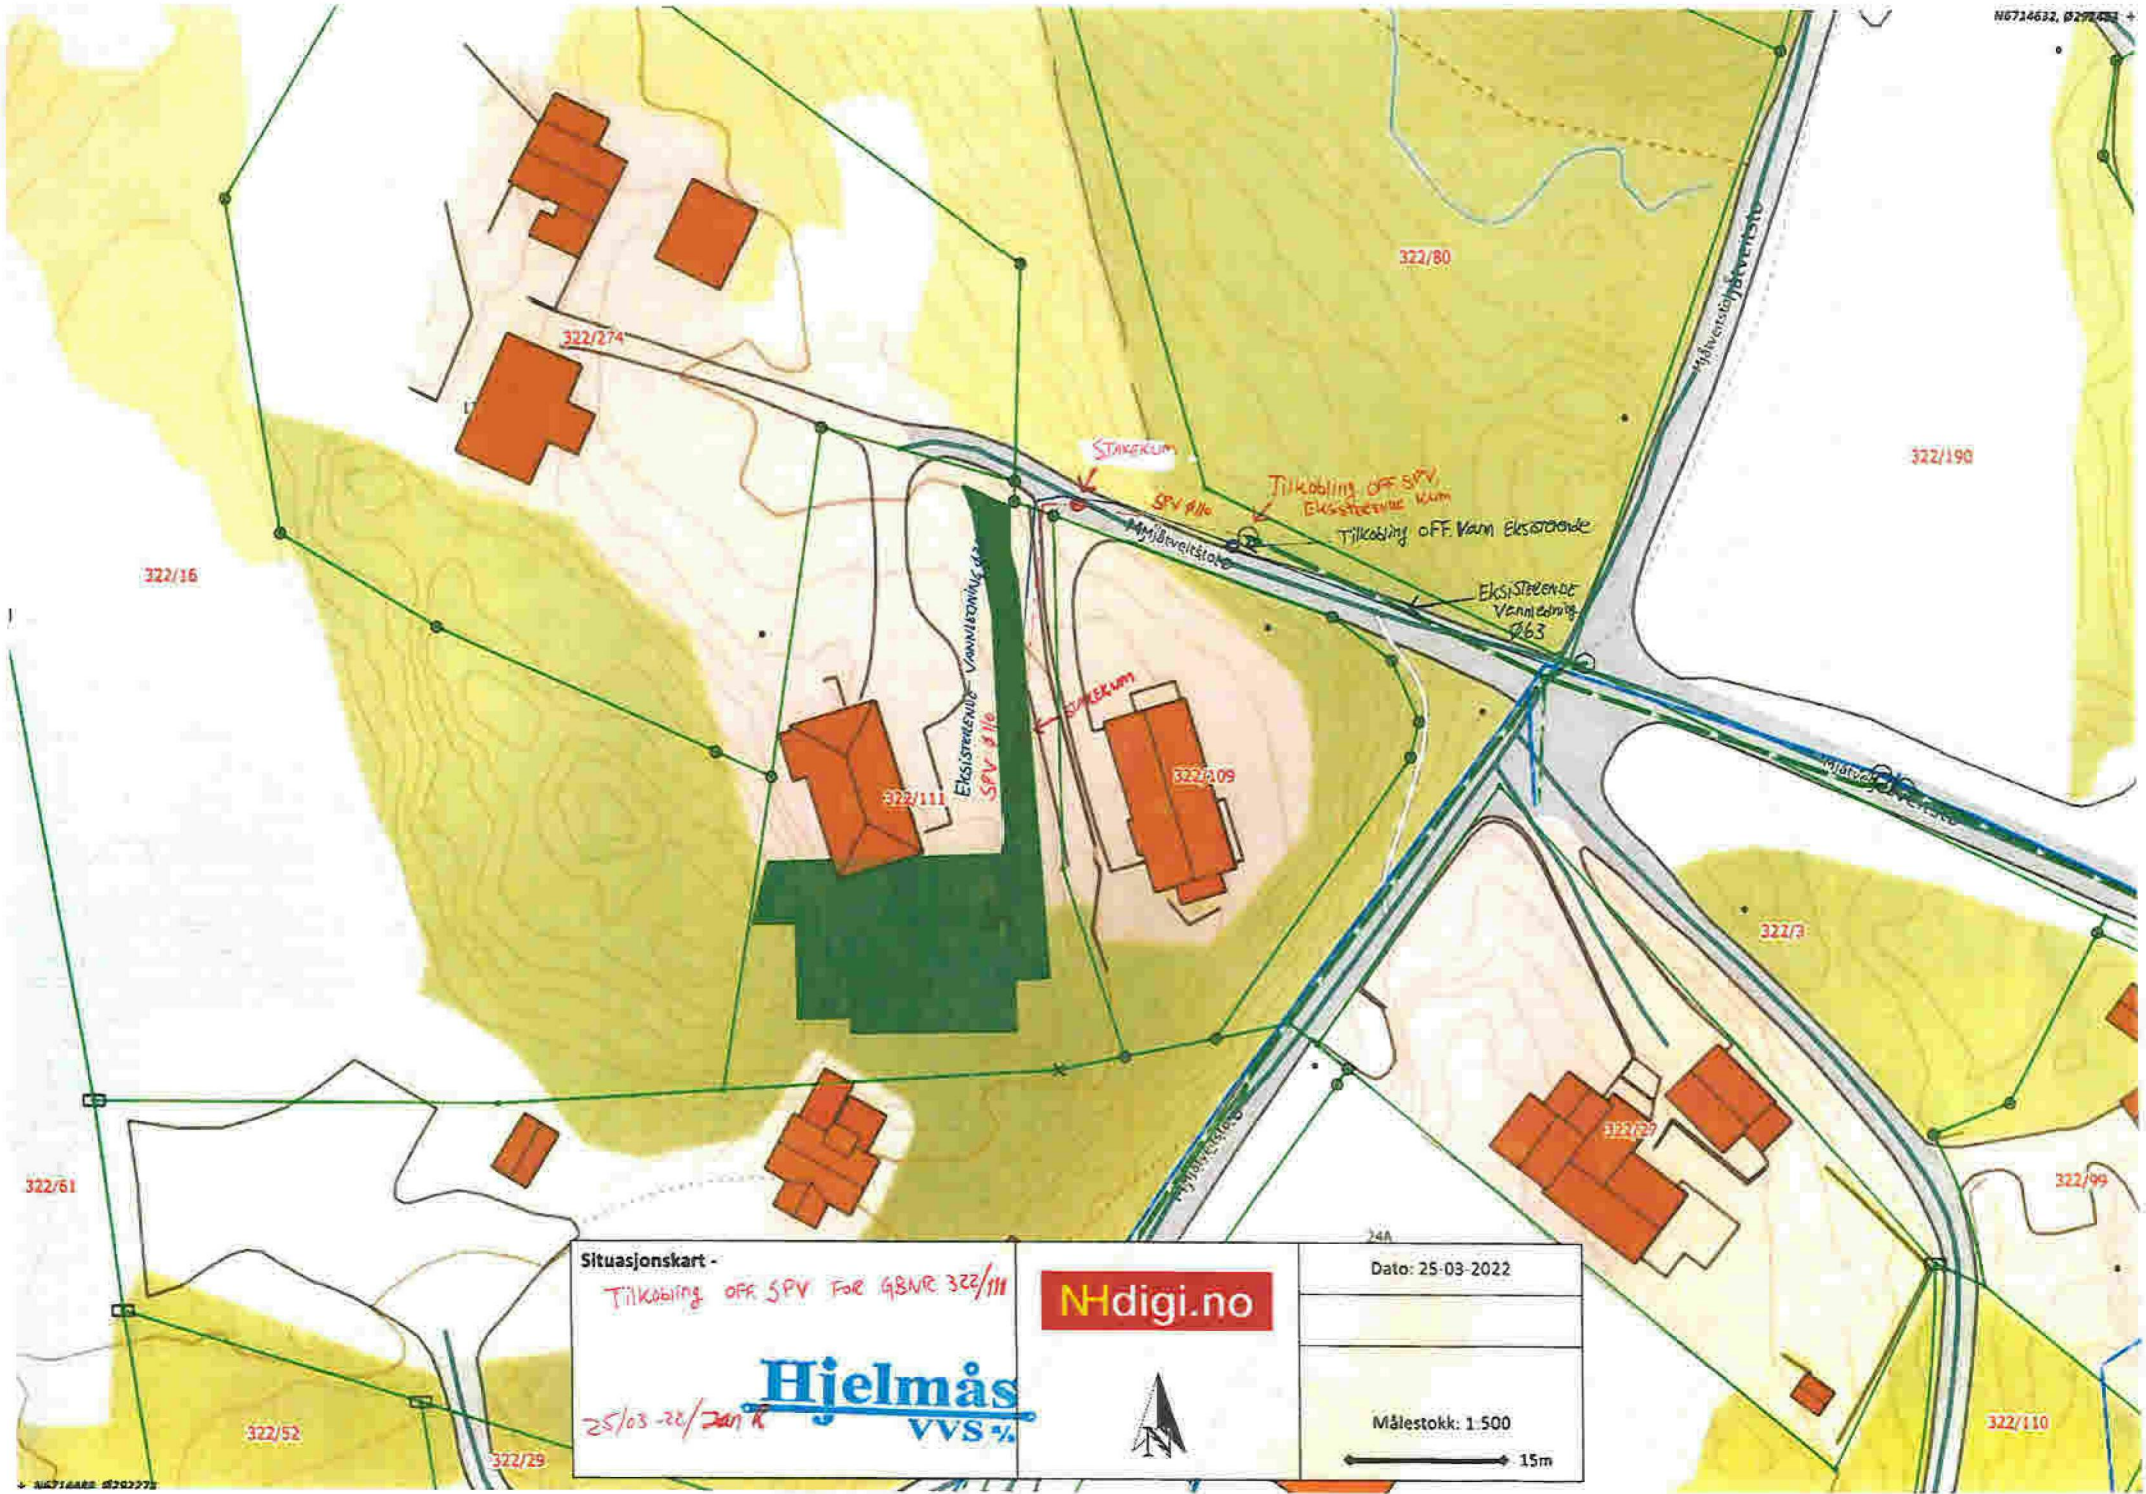

Situasjonskart -  
 Tilkobling OFF SPV For GBNE 322/111  
 25/03-20/Jan R  
**Hjelmås**  
 VVS

**Nhdigi.no**



Dato: 25-03-2022

Målestokk: 1:500  
 15m