


DRIFT'S BYGGNINGAR KART

NR

1:500

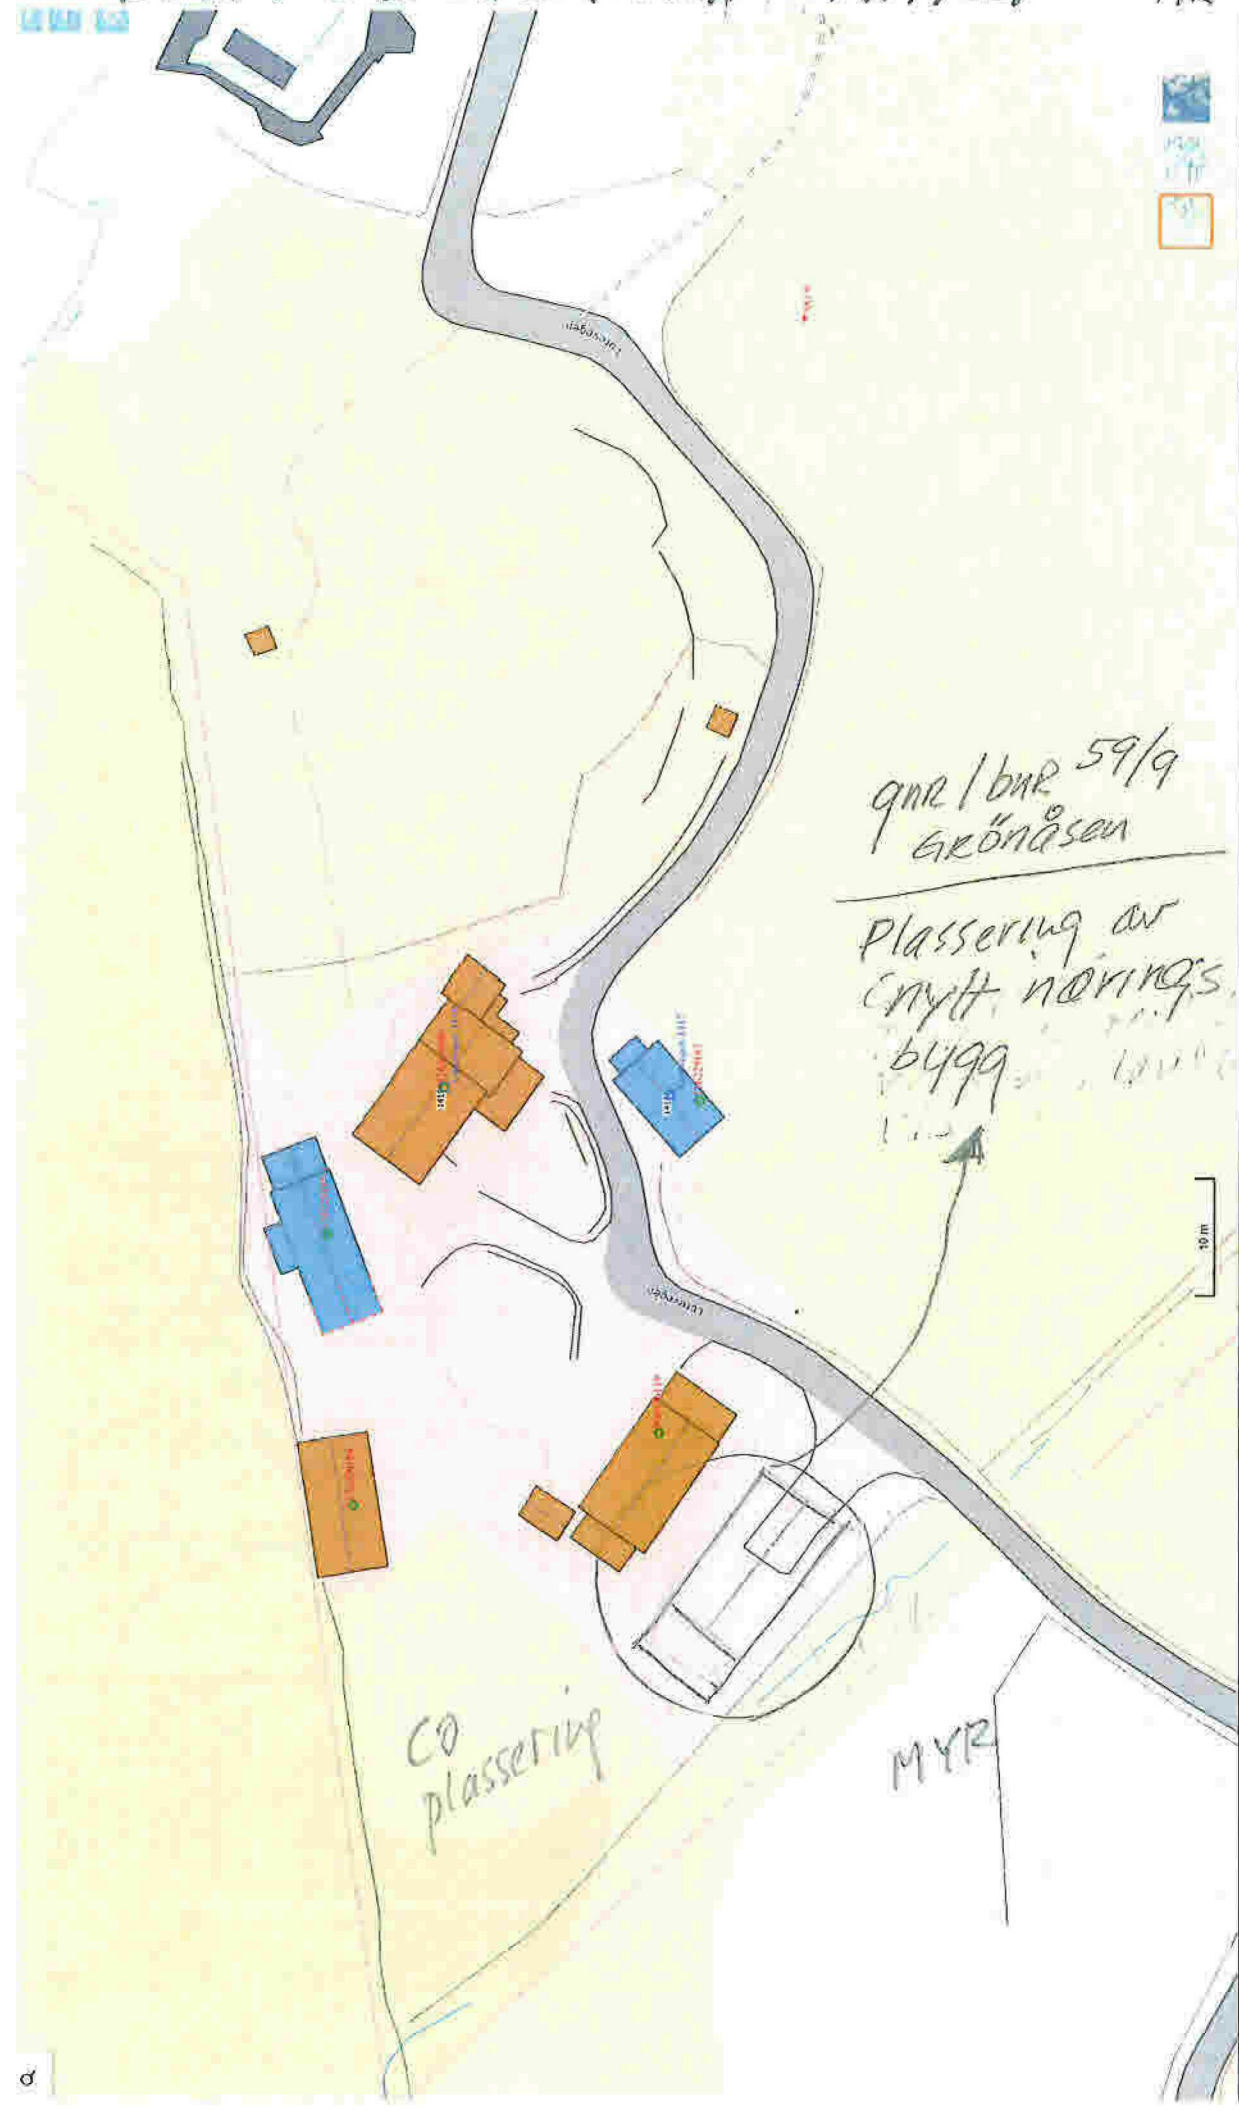

9nr/bnr 59/9
Grönåsen

Placering av
nytt närings-
bygg

CO
placering

MYR

10 m