


13/10-21
H.S.

H. SANDVIK A/S
Entreprenør

ca 6m + 6m

til 41 cm


Ny H støpt dekke inn til ca 6x4m.

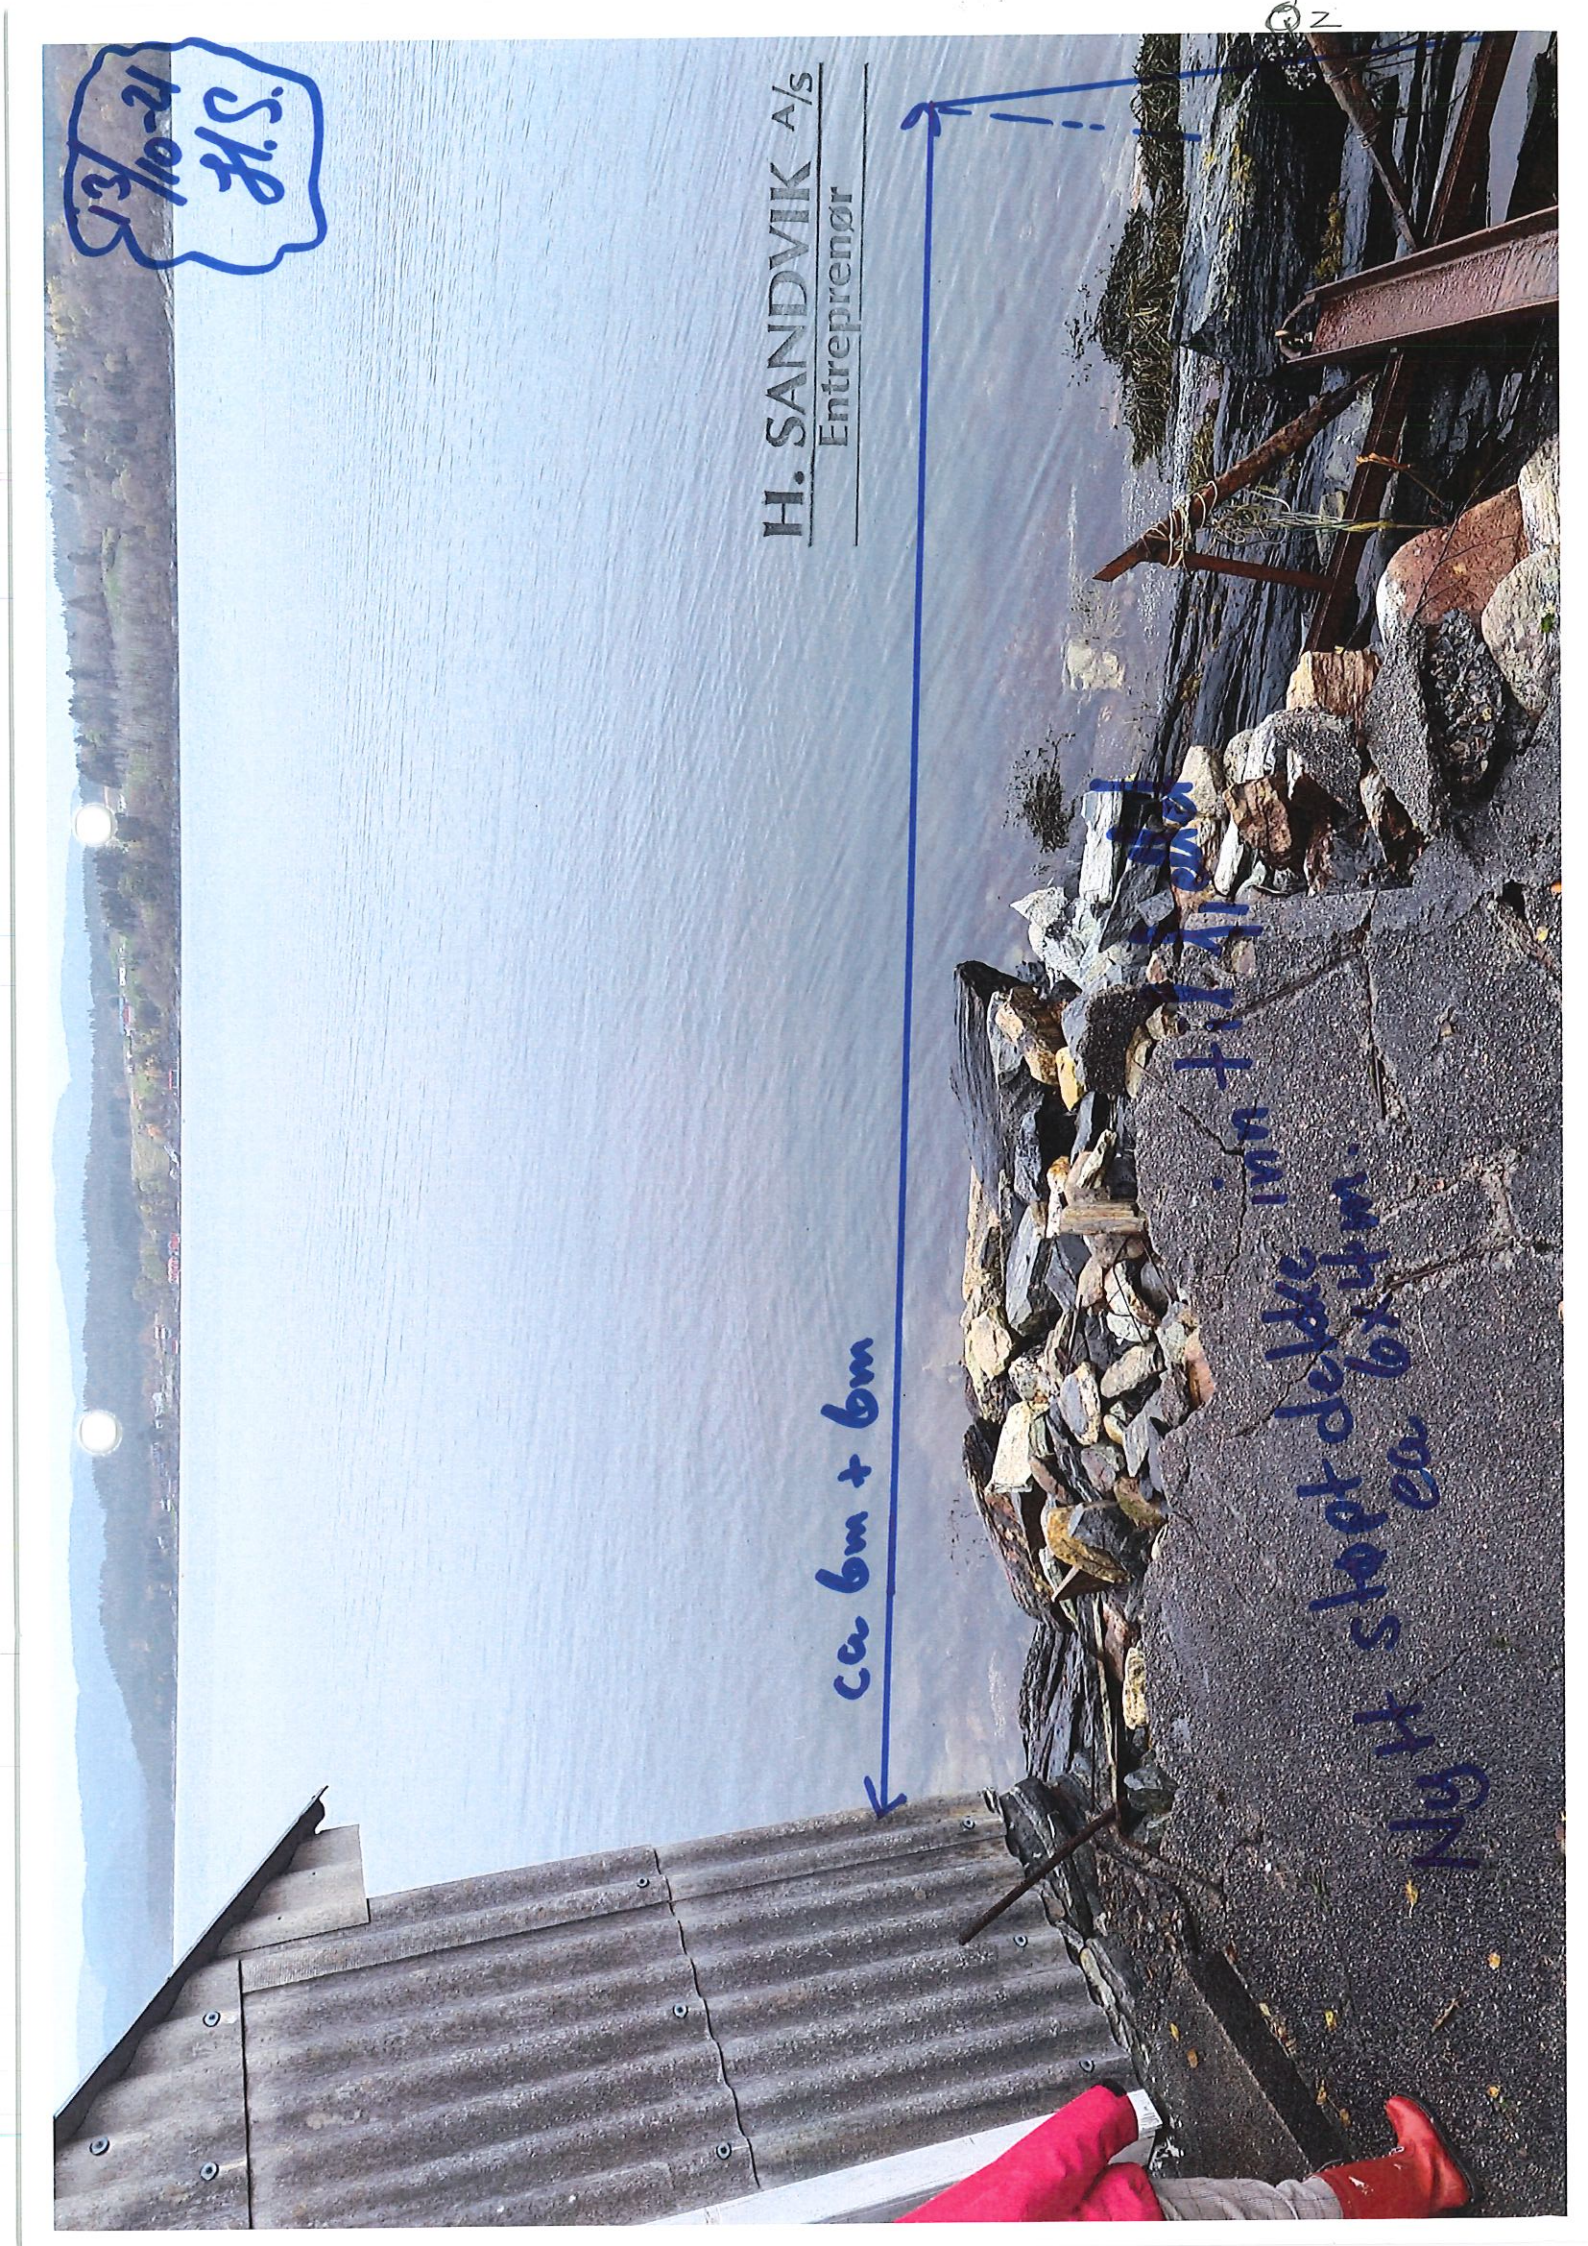



13/10-21

Reperasjon av vegg mot sid

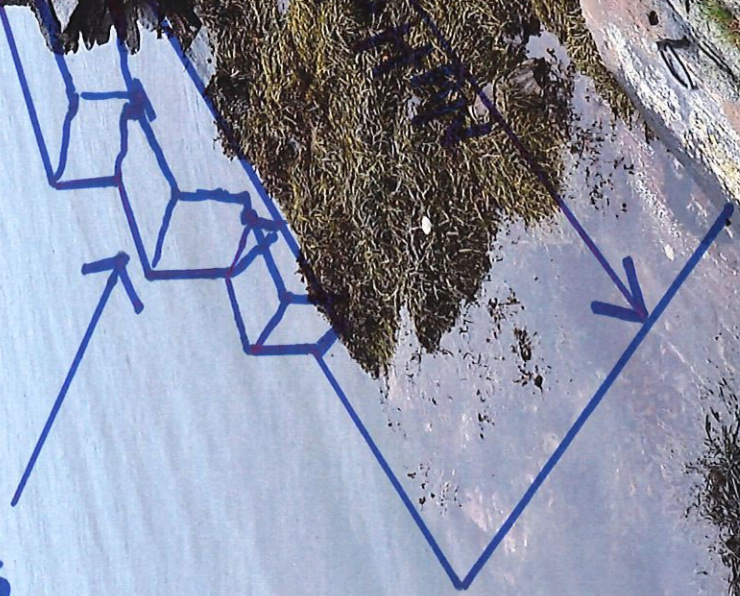

SJK


Lengde mure ca 12m
ca 6m spr for nøytt

