


HEIGHT must be between 1 and 4000 pixels.

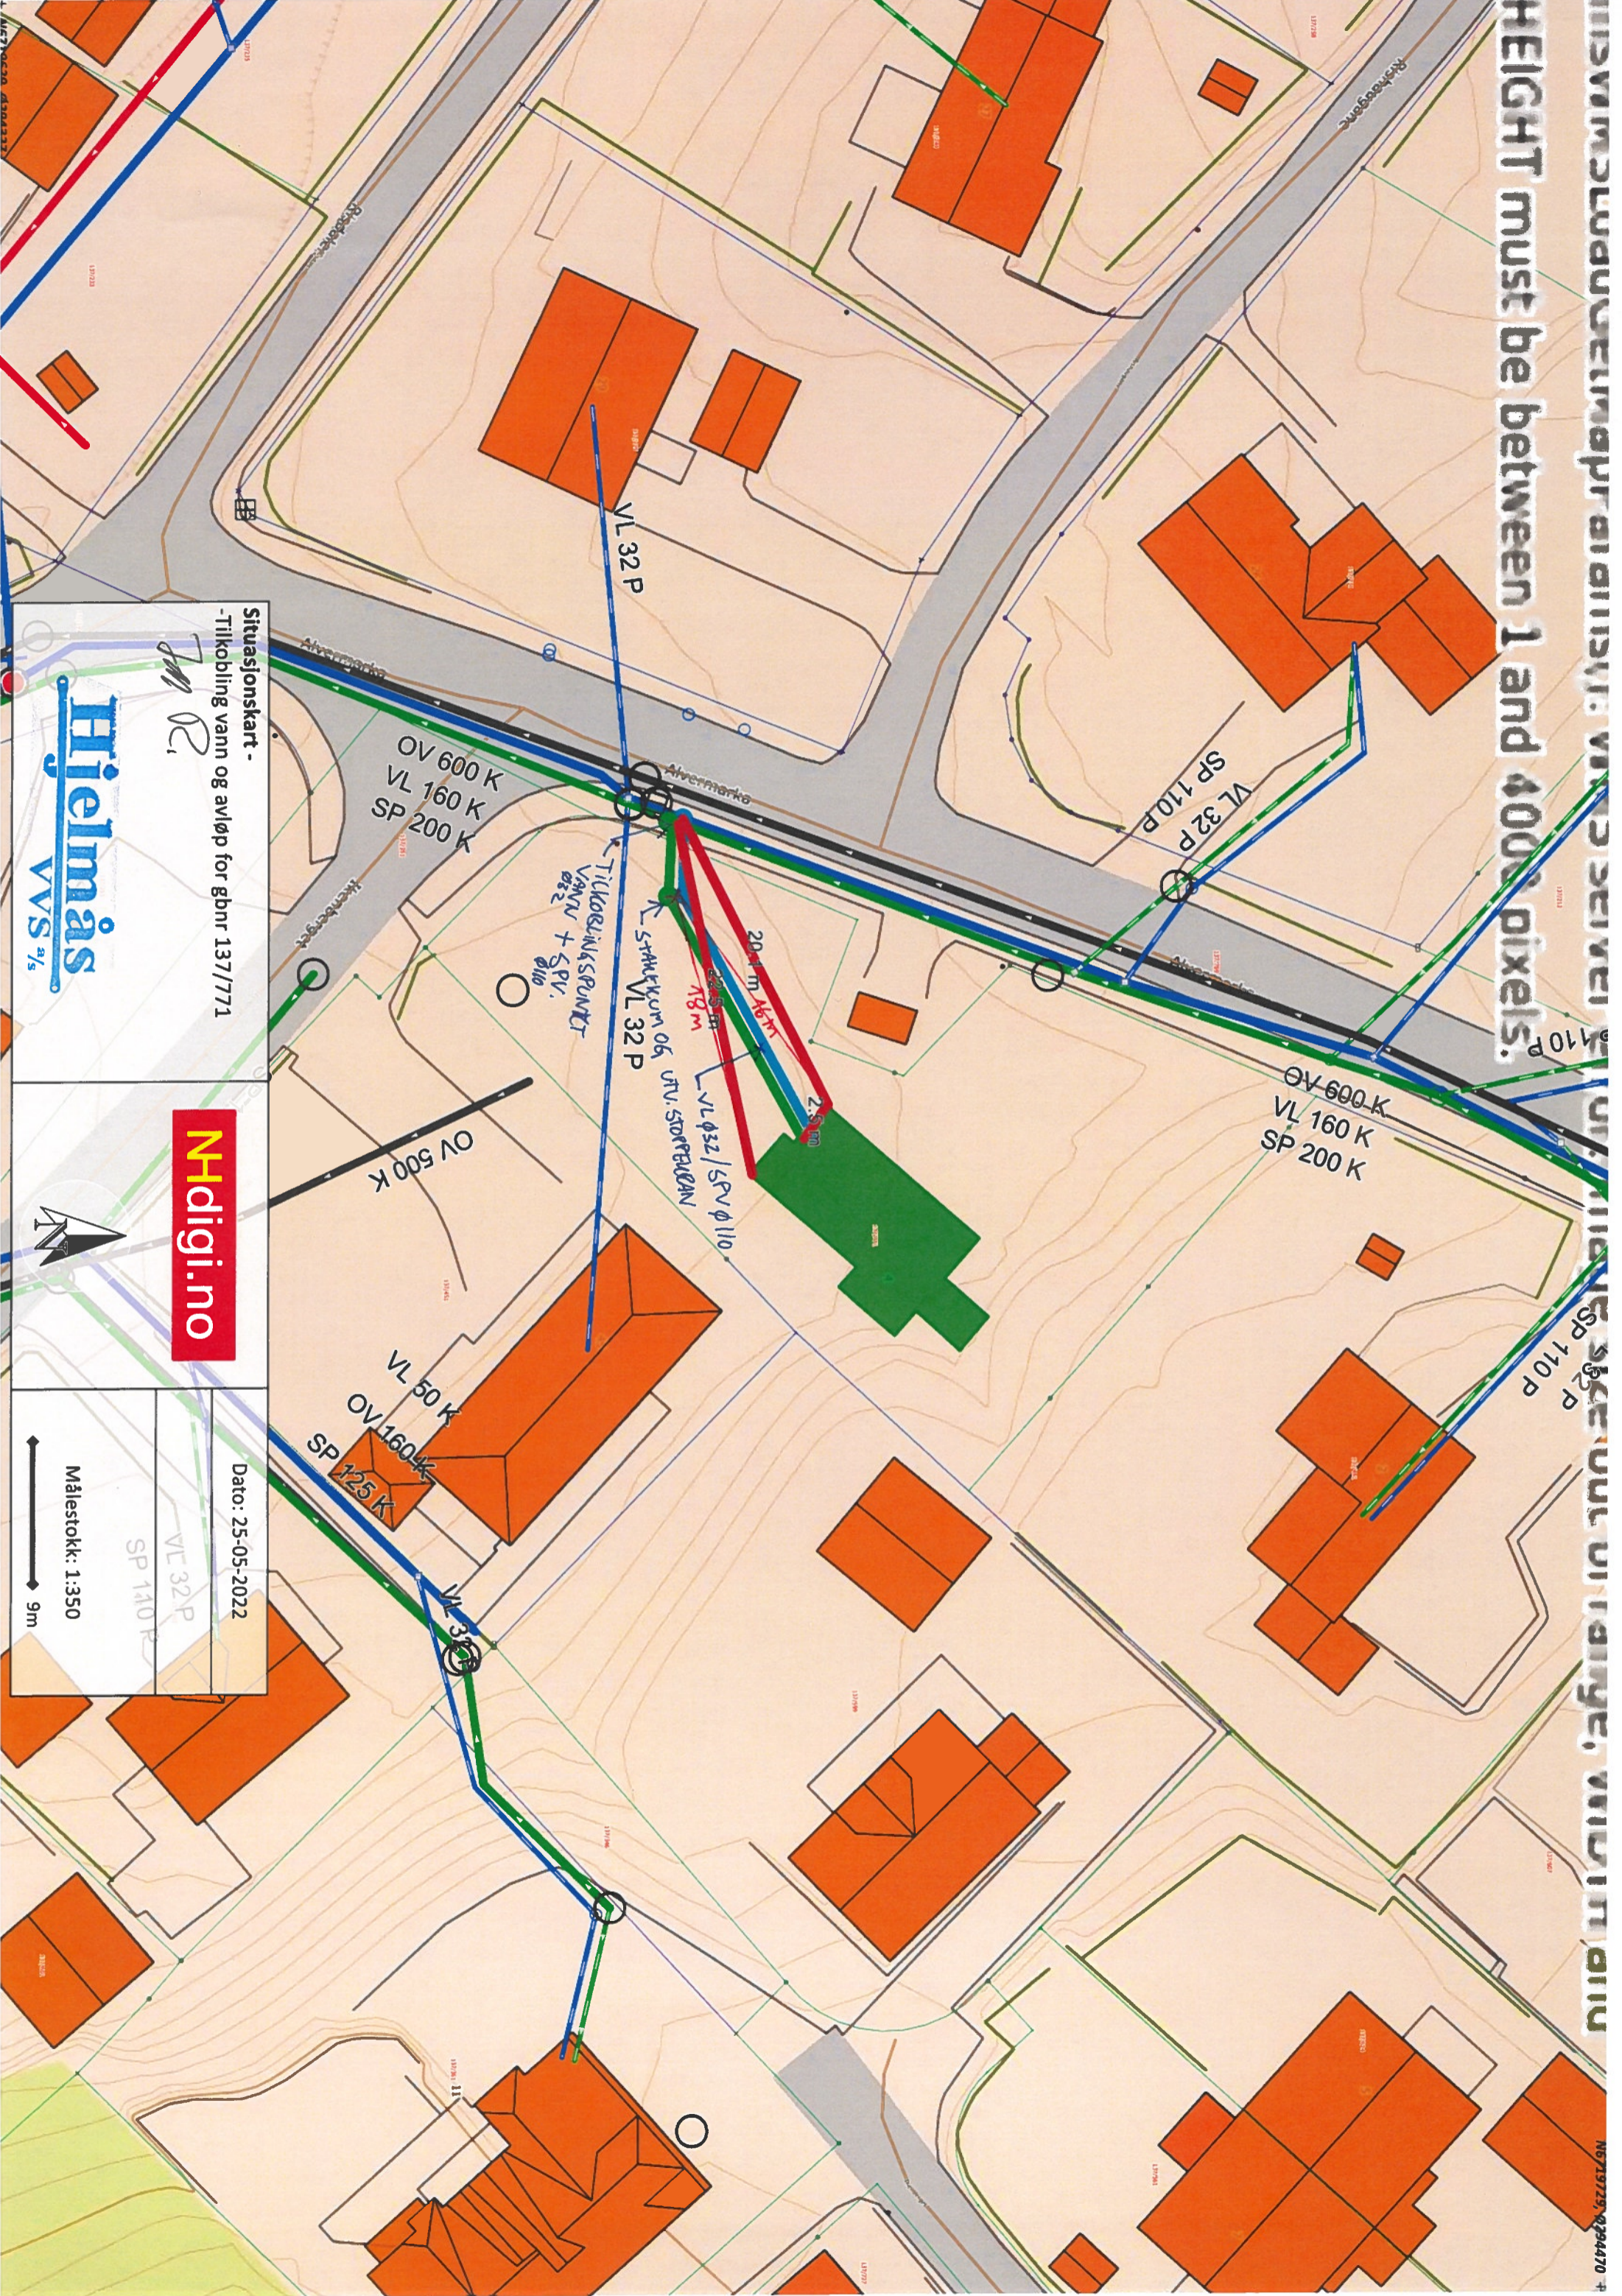

Situasjonskart -
 -Tilkobling vann og avløp for gbnr 137/771

J.R.

Hjelmås
 VVS AS

Nhdigi.no

North arrow pointing up.

Dato: 25-05-2022

Målestokk: 1:350

9m