


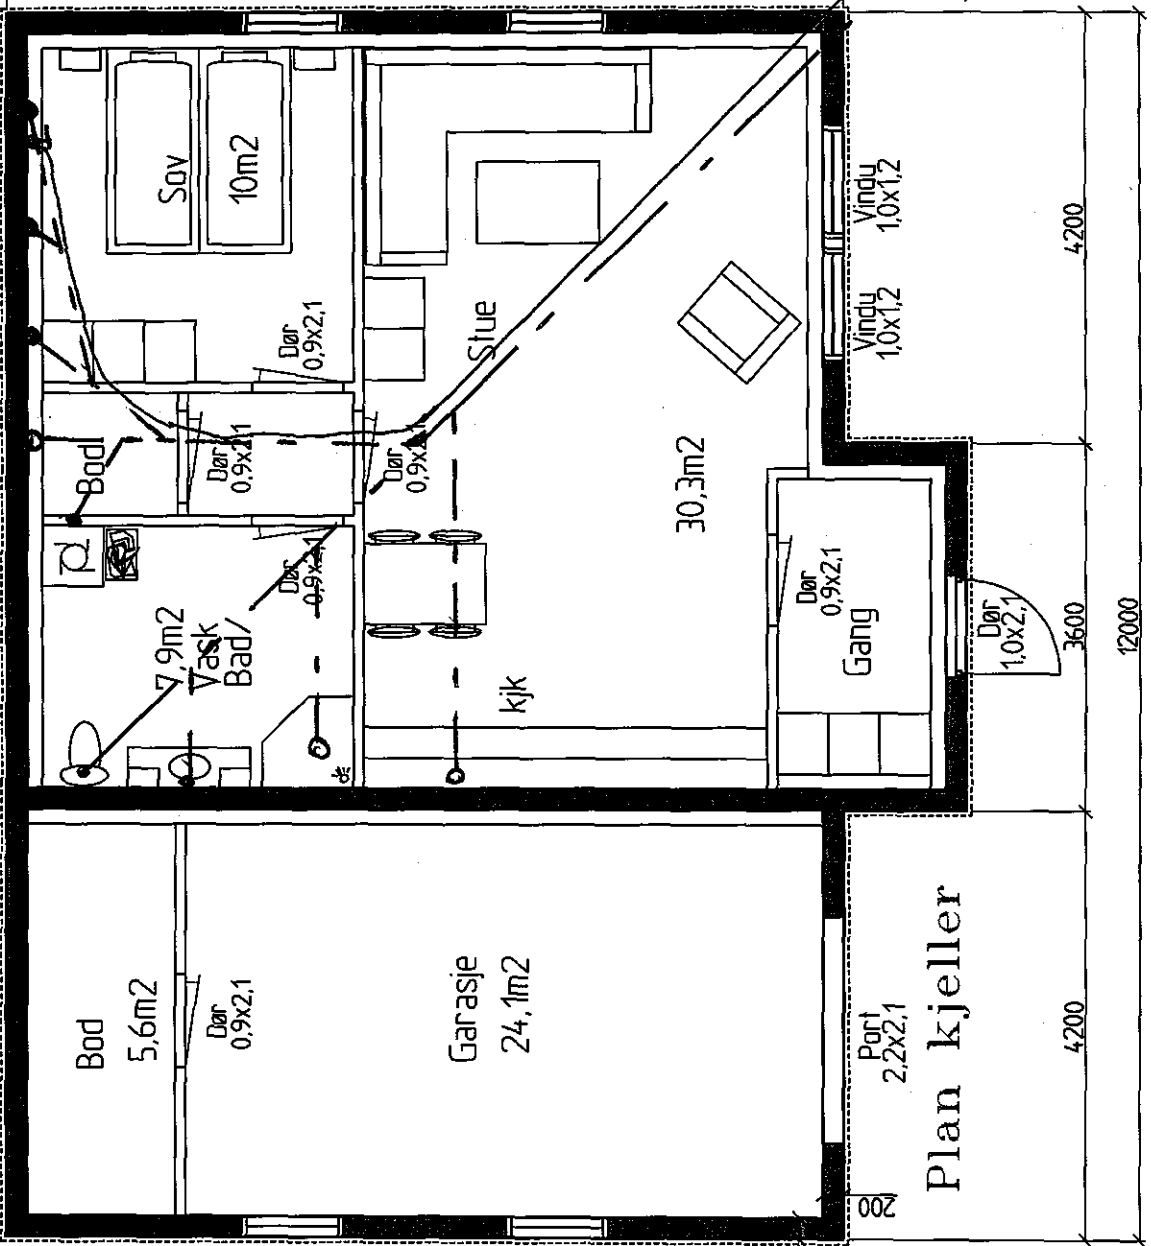
LINDÅS KOMMUNE	
Klassering 108/345	
13. 02. 2007	
Ark. saksnr. 2007/391	Løpenr.
Saksh. KE	Tilgangskode

V. ϕ 32
O. ϕ 110

Hustype D

Byggher: AB BYGG AS	Byggher: 0618-D101
Oppdragsnr: Bustadhus på 108/345 Plan u. etg.	Dato: 20.10.06
	Skala: 1:50
	

Hjelmås
VVS AS
T. E. G. 31/10/07



4200


12000

4200

1200

200

8200

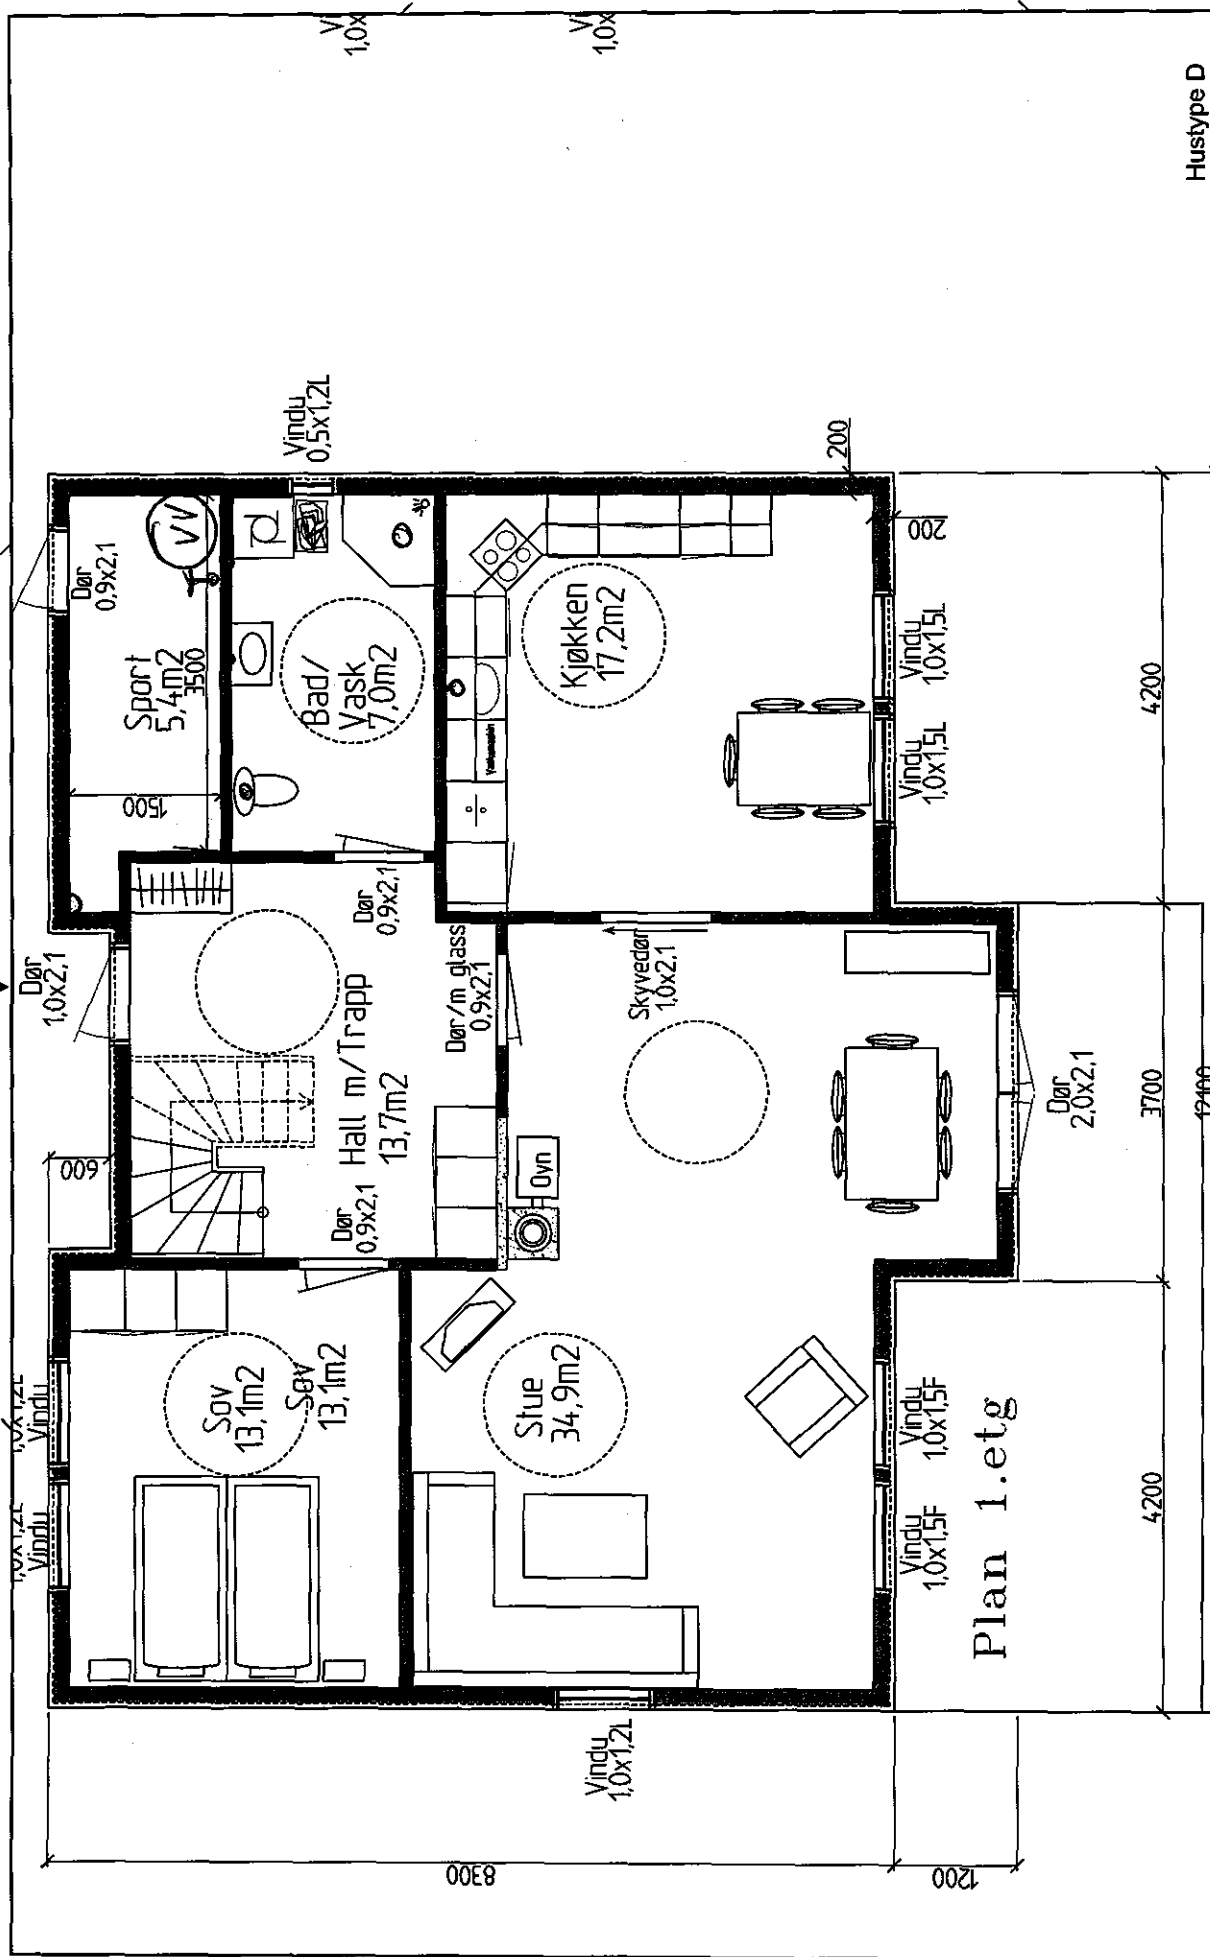


Hustype D	Byggetype:	AB BYGG AS
	Prosjekt:	0618-D102
	Opplyst:	Bustadhus på 108/345 Plan 1. etg.
	Byggetid:	20.10.06
	Bygghøyde:	1:50

Hjemmås
 VVS 31/1.07
 P. K.

CBØTZ AS
 RÅDGIVENDE INGENIØRER

Plan 101, 101 STORD
 Plan: 108/345
 E-post: cbotz@cbotz.no

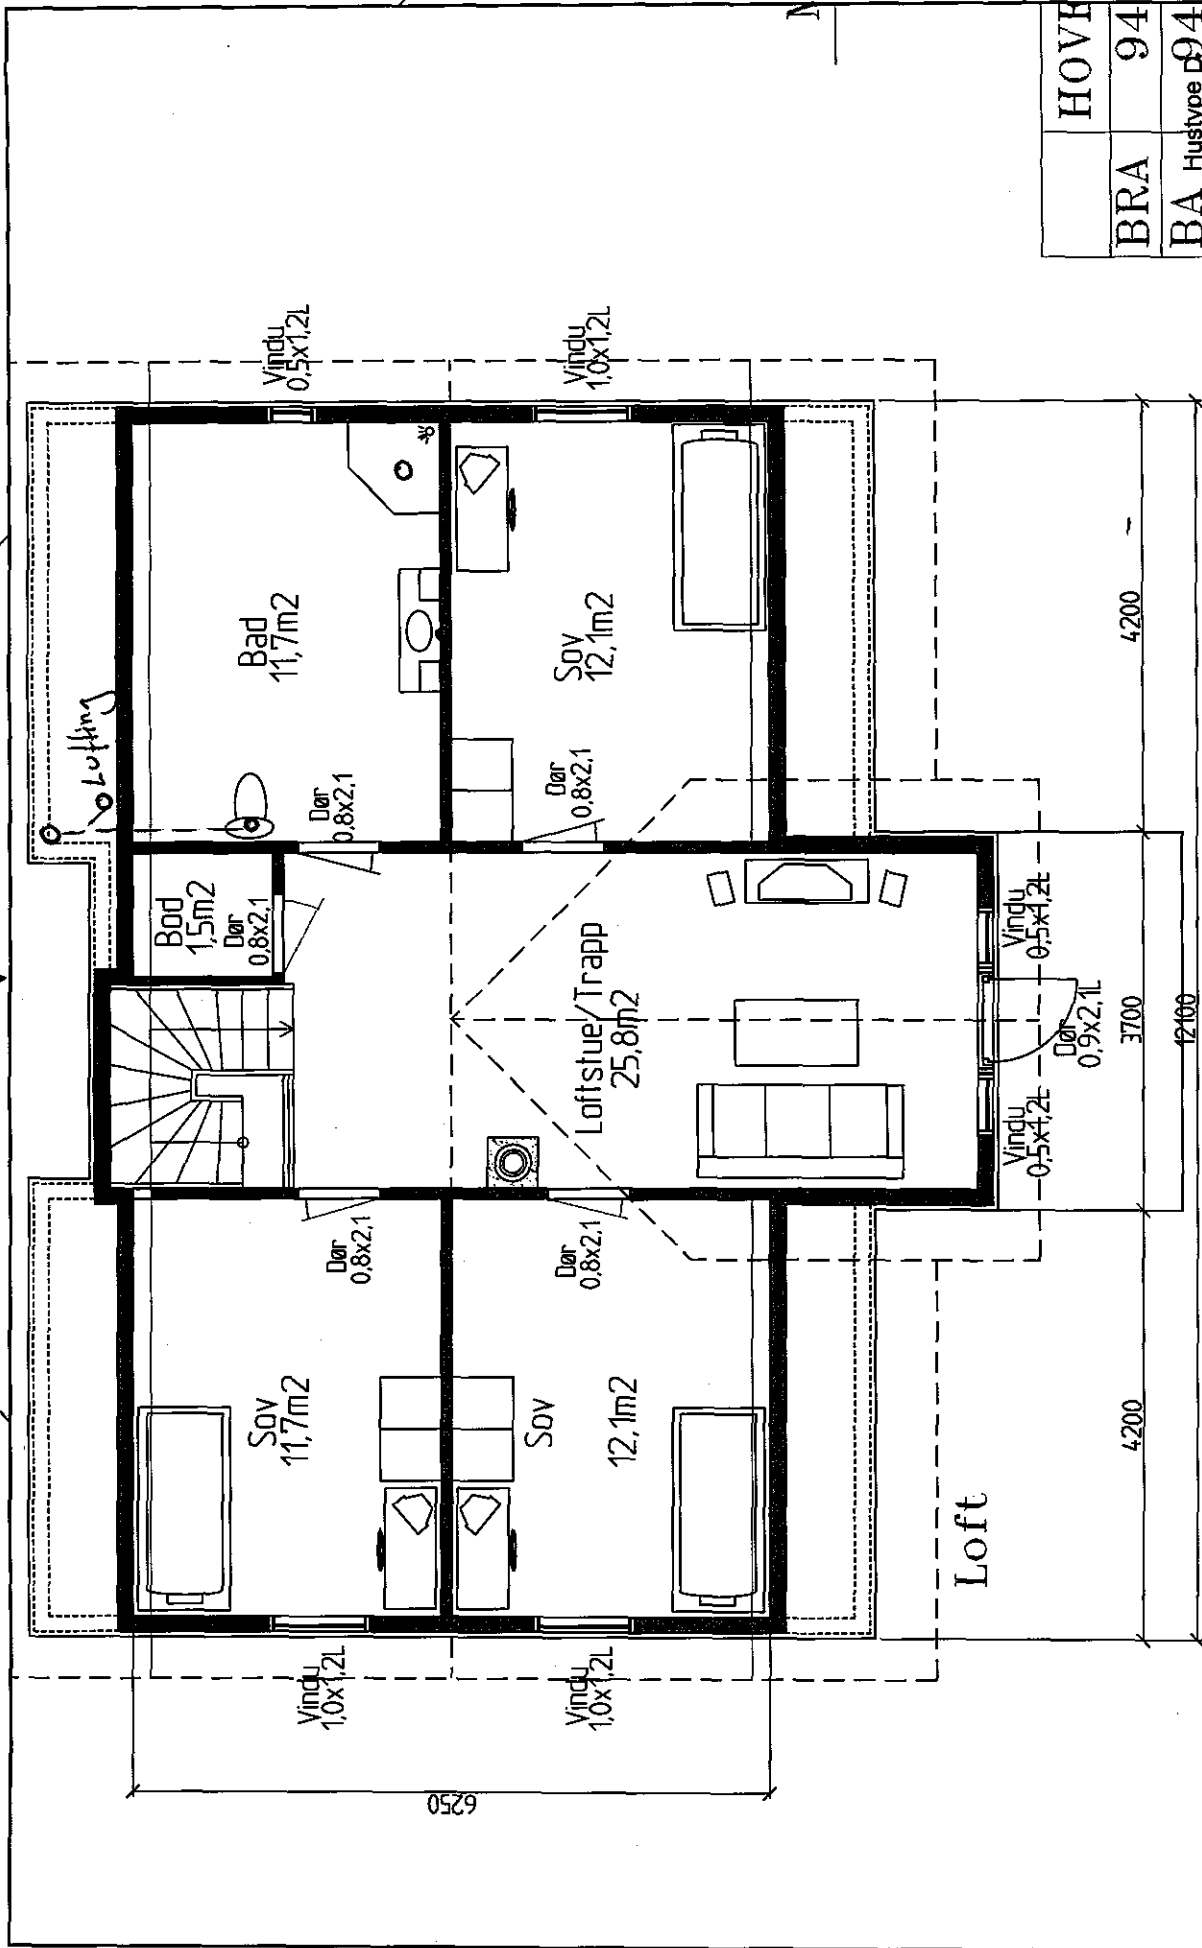

HOV	HOV
BRA	94
BA	Hustype DØ4

Byggher	AB BYGG AS
Byggher	Bustadhus på 108/345
Byggher	Plan loft
Figur	0618-D103
Skala	1:50
Dato	20.10.06
Forfatter	MG


Hjelmås
 VVS 4/5
 21/11/07

GGØTZ AS
 RÅDGIVENDE INGENIØRER


Byggher: AB BYGG AS
 Bustadhus på 108/345
 Plan loft

Figur: 0618-D103
 Skala: 1:50
 Dato: 20.10.06
 Forfatter: MG

GGØTZ AS
 RÅDGIVENDE INGENIØRER

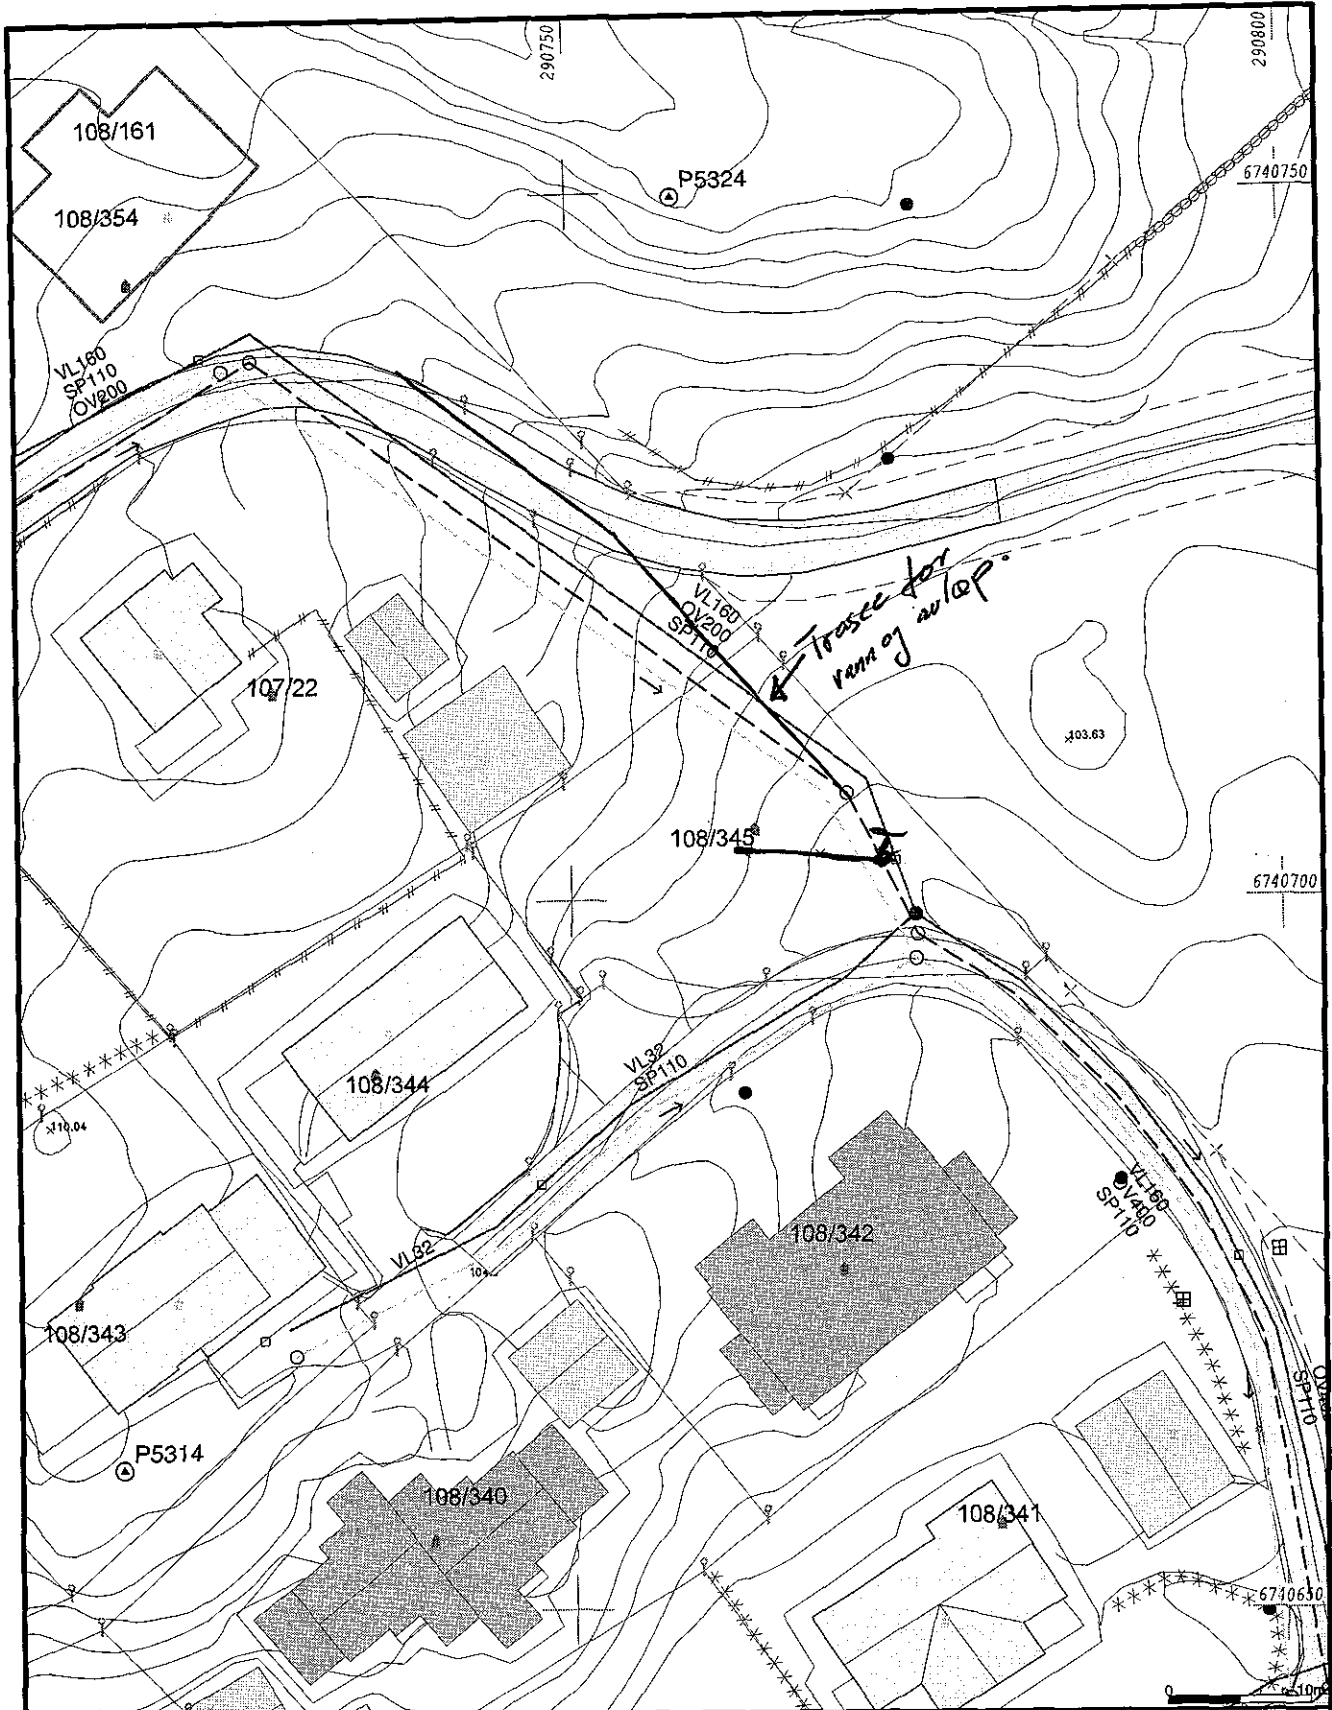

Målte Grenser	Større bustader
Registrerte Grenser	Hytte/feriehus
Udefinert grenser	Garasje/uthus
Terrengmålte grense	Industri/lager
Konstruert grensepunkt	Andre bygg
Bolig	
Bustad m/leilighet	
Våningshus	

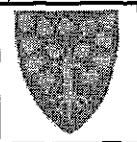

Lindås kommune
Areal- og miljøavdeling



Dato: 2007.02.05
Sign: TV

G.nr.108 B.nr.345

Målestokk
1:500

Beliggenhet og høyder må oppfattes som orienterende.

Hjelmås
VVS
31/1.07