


ET

Handwritten scribble

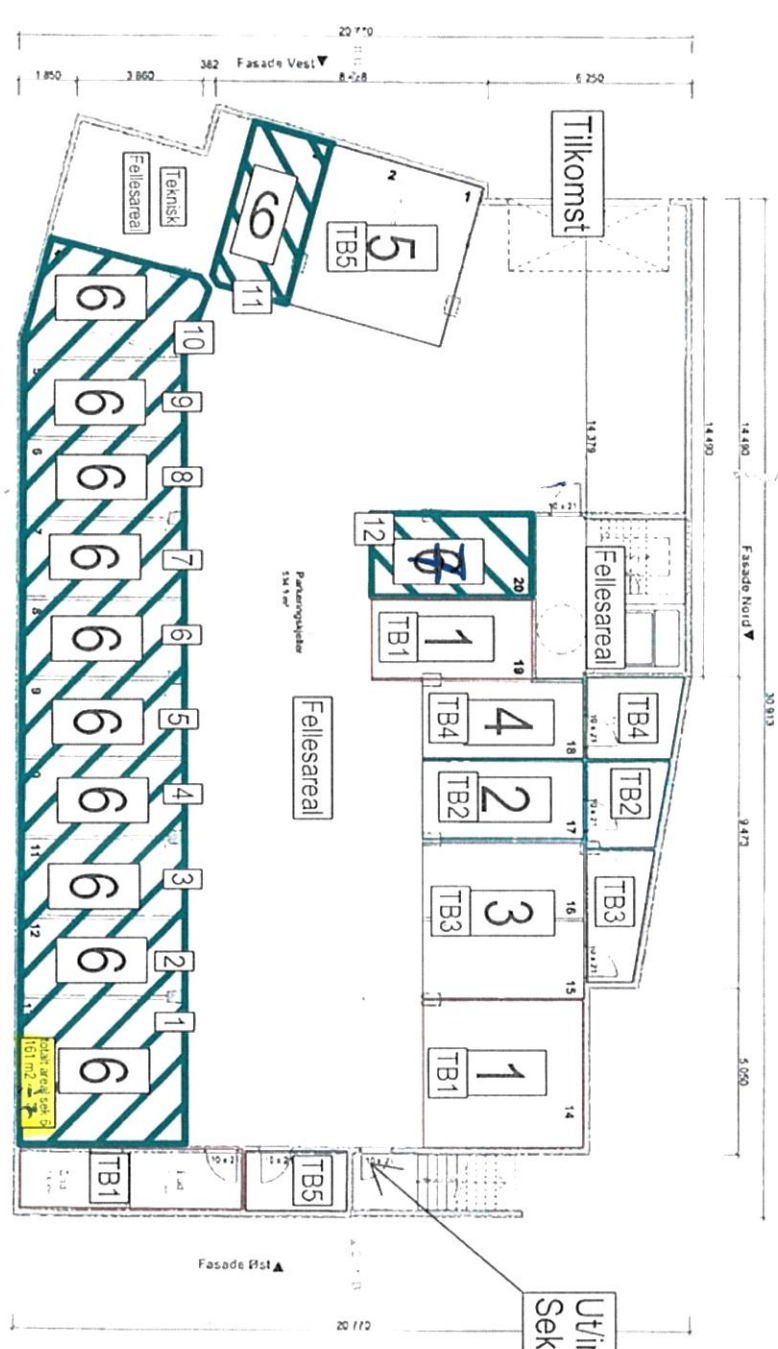

Uttingang for gbnr 137/259
Seksjon 6, p-plass 1-11

Fordeling seksjon 6
NE- plassane 1-11
RBE plassene 12

Avtale NE og RBE
Plan kjellar med seksjoneringsnr.
1-200 A4
21032018

1:100 Parkeringsplasser

Prosjekt	137/259
Plan	Kjellar
Skala	1:100



Saksbehandler		Eier	
Elin Hov		Eigedom AS	

V-2
E-7