

ALVER KOMMUNE
Postboks 4
5906 FREKHAUG

Dato	07.04.2022
Vår referanse	2022/49858-1
Dykkar referanse	
Sakshandsamar	Therese Elin Hagesæter
E-post	Therese.Elin.Stromsnes@vlfk.no
Telefon	91657007

Søknad om tiltak etter pbl. 20-1, rekv. av oppmålingsforretning og dispensasjonssøknad - Arealoverføring

Vi søker om arealoverføring frå gnr. 103 bnr. 1 og 7, og gnr. 104 bnr. 5 til offentlig veg gnr. 103 bnr. 35 og gnr. 104 bnr. 57 etter det er bygd tekniske bygg ved Lyngfjelltunnelen i samband med krav til trafikksikring av tunneller.

Vegvesenet har tidlegare satt ut grensemerke og målt disse inn på gnr. 104 bnr. 5, men det er ikkje halde oppmålingsforretning (informasjon frå desse målingane er brukt i kartutsnitt under).

Vi ber om at det takast høgde for stadlege tilpassingar på oppmålingsforretninga.

104/5



Gnr/bnr	Ca. areal det søkes om dispensasjon for
104/5	277 m2


Før anlegg 104/5:



Etter anlegg 104/5:




103/1

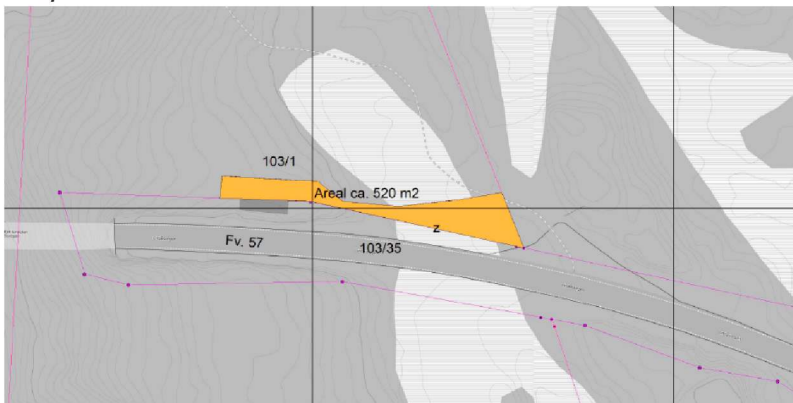

Gnr/bnr	Ca. areal det søkes om dispensasjon for
103/1	520 m2

103/7

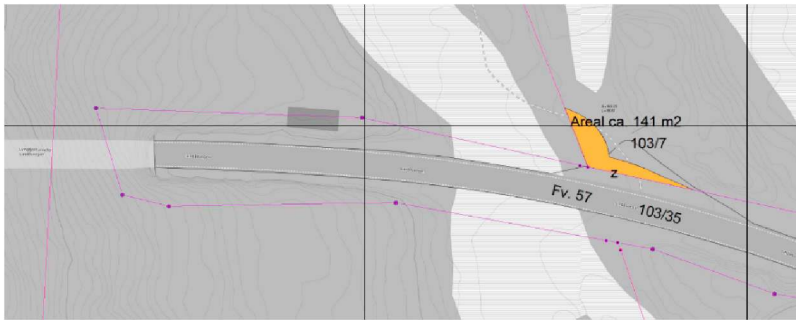

Gnr/bnr	Ca. areal det søkes om dispensasjon for
103/7	141 m2

Oversiktsbilde av 103/1 og 7:



Før anlegg 103/1 og 7:



Etter anlegg 103/1 og 7**Søknad om dispensasjon**

Arealet ligg i gjeldande kommuneplan «Kommuneplanen 2019-2031 Lindås kommune» planid: 1263-201805 vedteken 25.11.2019. Vi skje om dispensasjon frå formålet «LNRF» i gjeldande plan. Omsøkt areal er ein del av eit sideareal til fylkesvegen som ikkje har vært til nytte for LNRF-område. Det er her bygd tekniske bygg da det kom nye krav om trafikksikring av tunneller i stadenfor radiobygg som først var planlagt.

Nabovarsling

Ved søknad om tiltak etter pbl § 20-1 og dispensasjon etter § 19-1 skal naboar varslast før søknaden sendast inn. Det er likevel ikkje nødvendig når søknaden openbart ikkje påverkar naboanes/gjenbuars interesse. Vi har ikkje varsla naboar/gjenbuar i denne saken då vi meiner deira interesser ikkje blir påverka av at omsøkt areal skal tilleggas offentleg veg. Arealet oppfattast allereie som ein del av fylkesvegen. Vi meiner vilkåra for å unnlate å varsle er oppfylt. Vi har inngått avtale om erverv med heimelshaver som vil få tilsendt kopi av denne søknaden.

Faktura

Faktura må merkes med **referanse 37309**

Forretningstidspunkt

Fint om dykkar landmålar kan ta kontakt med underteikna på epost: therese.elin.stromsnes@vlfk.no for avtale om forretningsdato.

Med helsing

Therese Elin Hagesæter

avd. ingeniør
INV - Grunnerverv

Brevet er elektronisk godkjent og har difor inga handskriven underskrift

Vedlegg

- 1 Egenerklæring 104_5
- 2 Fullmakt
- 3 Kartvedlegg 104_5

- 4 **Rekvisisjon 104_5**
- 5 **Søknad om tillatelse til tiltak uten ansvarsrett 104_5**
- 6 **Egenerklæring 103_1 og 7**
- 7 **Fullmakt**
- 8 **Kartvedlegg 103_1**
- 9 **Kartvedlegg 103_7**
- 10 **Oversiktskart 103_1 og 7**
- 11 **Rekvisisjon 103_1og7**
- 12 **Søknad om tillatelse til tiltak uten ansvarsrett**

Kopi til:

REIDUNN GRETE FJELLANGER FAUSKE
TERJE FAUSKE

Fjellangersvingane 189
Fjellangersvingane 189