

## A. Kvittering for nabovarsel - Levert personlig

Behold original og send kopi til kommunen sammen med byggesøknad



Fylles ut av deg som nabovarsler

Eiendommen jeg skal gjøre noe på:

Adresse: SLETTEVEGEN 1335	Gårdsnr: 493	Bruksnr: 8
Postnr/sted: 5939 SLETTA	Festenr:	Seksjonsnr:
Kommune: ALVER		

Navn på alle eiere (eller festere) av naboeiendom:

Eier/fester: HOGNE STRAUME
----------------------------

Eier/fester:
--------------

Naboens eiendom:

Adresse: Strammvegen	Gårdsnr: 493	Bruksnr: 5
Postnr/sted: 5939 Sletta	Festenr:	Seksjonsnr:
Kommune: Alver		



Fylles ut av deg som mottar nabovarsel.

Alle eiere/festere må signere.

Signer her for å bekrefte at du har mottatt nabovarselet (obligatorisk)

Jeg bekrefter at jeg har mottatt nabovarselet

Dato: 29.05.2022	Underskrift: Høgne Straume
------------------	----------------------------

Dato:	Underskrift:
-------	--------------

Signer her i tillegg hvis du samtykker til bygge/rive-planene (frivillig)

Jeg har ingen merknader og samtykker til planene

Dato: 29.05.2022	Underskrift: Høgne Straume
------------------	----------------------------

Dato:	Underskrift:
-------	--------------

## A. Kvittering for nabovarsel - Levert personlig

Behold original og send kopi til kommunen  
sammen med byggesøknad



Fylles ut av deg som nabovarsler

Eiendommen jeg skal gjøre noe på:

Adresse: SLETTEVEGEN 1335	Gårdsnr: 493	Bruksnr: 8
Postnr/sted: 5939 SLETTA	Festenr:	Seksjonsnr:
Kommune: ALVER		

Navn på alle eiere (eller festere) av naboeiendom:

Eier/fester: AUDUN GJERDE
Eier/fester:

Naboens eiendom:

Adresse: Straumsvegen 15	Gårdsnr: 493	Bruksnr: 6
Postnr/sted: 5939 SLETTA	Festenr:	Seksjonsnr:
Kommune: ALVER		



Fylles ut av deg som mottar nabovarsel.

Alle eiere/festere må signere.

Signer her for å bekrefte at du har mottatt nabovarselet (obligatorisk)

Jeg bekrefter at jeg har mottatt nabovarselet

Dato: 29.05.2022	Underskrift: Audun Gjerde
Dato:	Underskrift:

Signer her i tillegg hvis du samtykker til bygge/rive-planene (frivillig)


Jeg har ingen merknader og samtykker til planene

Dato: 29.05.2022	Underskrift: Audun Gjerde
Dato:	Underskrift:


TEIKNING NABOVARSSEL



FASADE MOT SØR SØR-VEST.

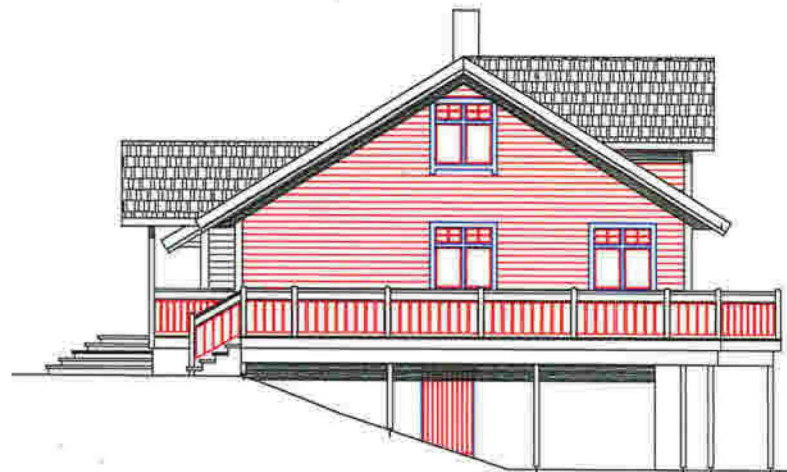

FASADE MOT NORD NORD-VEST.

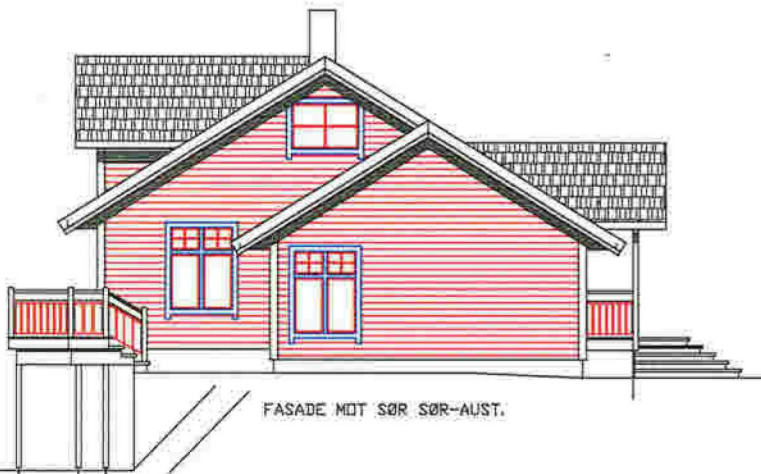

FASADE MOT SØR SØR-AUST.



FASADE MOT NORD NORD-AUST.

ALLE MÅL MÅ KONTROLLERES OG  
TILPASSES EKSISTERENDE BYGG








Data	Konstr./Tegnet	Godkjent	Målestokk
070521	<i>Olav Fosha</i>		1:100-1:50
TILTAKSHAVER: KNUT MORTEN STRAUME			
BYGGEPLASS: SLETTEVEGEN 1335 5939 SLETTA			
Henvending	Beregning		
KONTOR@HAMM-KAM.NO 995 46 989			

REHABILITERING	
FASADER	
Erstatning for	Erstattet av



# TÆKNING NABOVARSEL

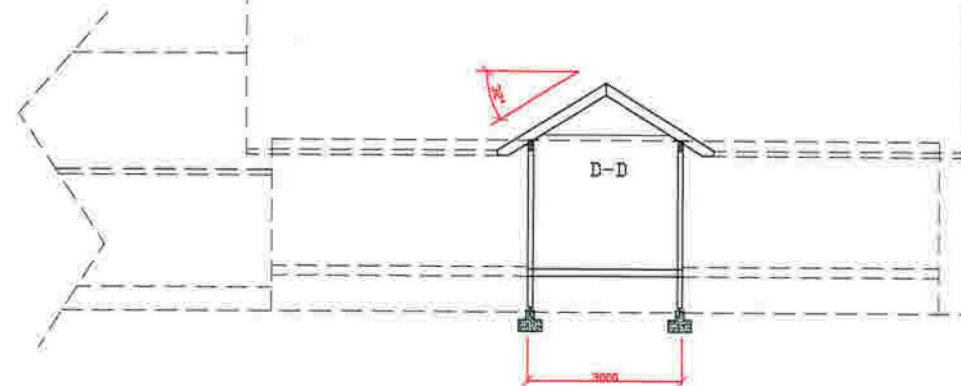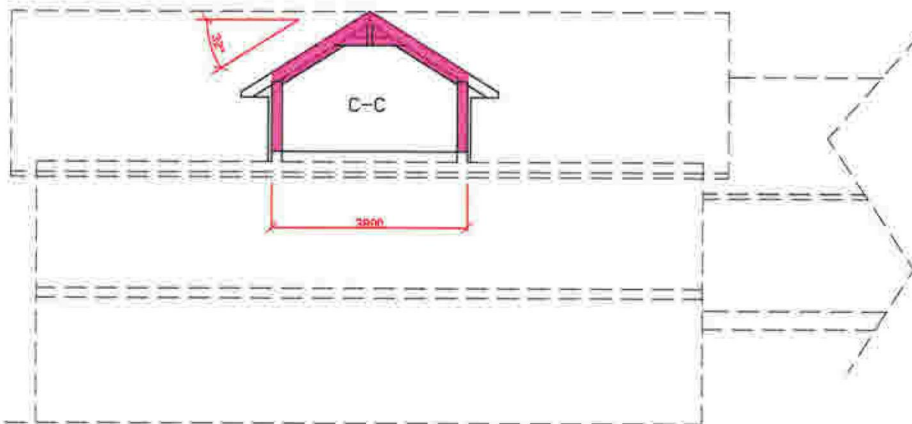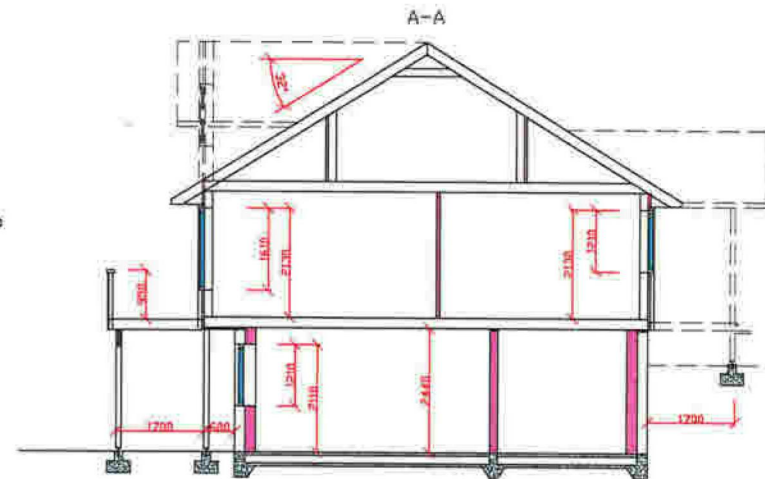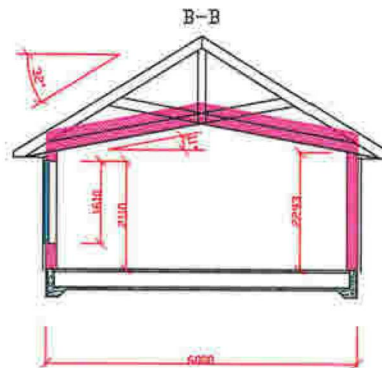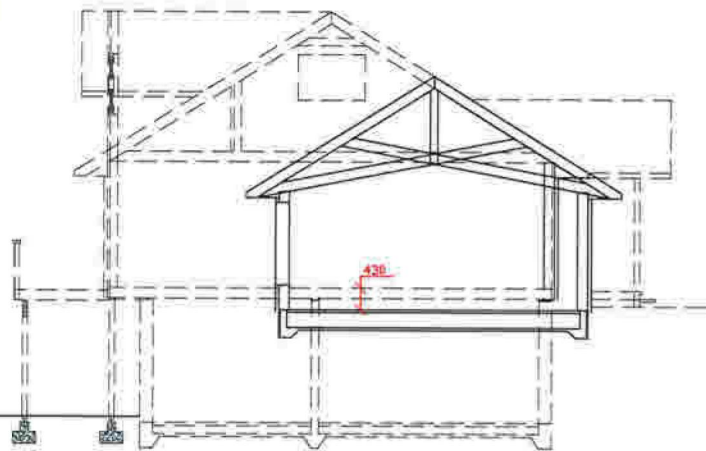

ALLE MÅL MÅ KONTROLLERES OG  
TILPASSES EKSISTERENDE BYGG



Dato	Konstr./Tegnet	Godkjent	Målestokk
070521	<i>Elvén Erich</i>		1:100-1:50
TILTAKSHAVER: KNUT MØRTE STRAUME			
BYGGEPLASS: SLETTEVEGEN 1335			
5939 SLETTA			
Henvielse	Beregning		
KONTOR@HAMM-KAM.NO		995 46 989	

REHABILITERING	
SNITT	
Erstatning for	Erstattet av