


PLANTEIKNING NYTT

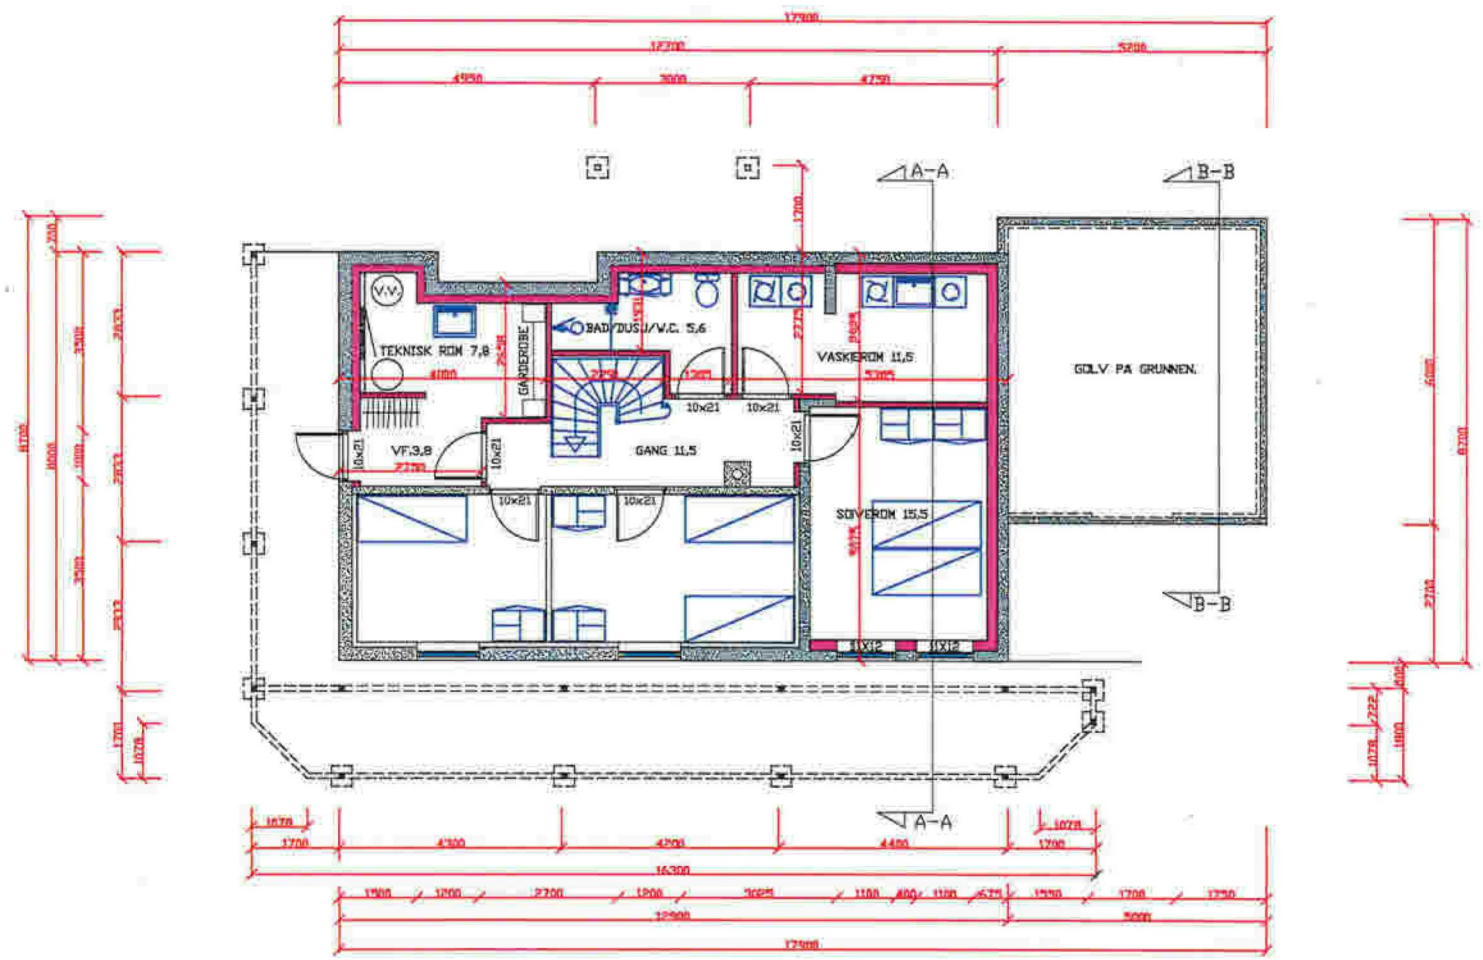

ALLE MÅL MÅ KONTROLLERES OG TILPASSERES EKSISTERENDE BYGG



				REHABILITERING
Dato	Konstr./Tegnet	Godkjent	Projektskisse	KJELLERPLAN
070521	<i>Sten Eriksson</i>		1100-1150	
TILTAKSHAVER: KNUT MORTEN STRAUME				Erstatning for/Erstattet av
BYGGEPLASS: SLETTEVEGEN 1335				
5939 SLETTA				
Henvising		Beregning		
KONTOR@HAMM-KAM.NO				995 46 989