



Kommune: 4631 - ALVER

Gardsnummer: 185

Bruksnummer: 298

Utskriftsdato / klokkeslett: 02.06.2022 kl. 09:27

Produsert av: Liv Berit Ones

Dette dokumentet viser resultatet av Kvalitetsheving for eksisterande matrikkeleining ført 02.06.2022.

Orientering om relevant utdrag av matrikkelen

Eit relevant utdrag av matrikkelen viser deler av opplysningane som registrert om matrikkeleiningane (eigedommane). Utdraget viser kva slags endringar som er gjort i matrikkelen knytt til ei forretning, som t.d. kva for grenser som vart behandla. Relevant utdrag av matrikkelen er heimla i Forskrift om eiendomsregistrering av 26. juni 2009 § 9.

Du kan kontakte kommunen for å få komplett matrikkelbrev, dersom du vil sjå alle opplysningar som er registrert om matrikkeleininga.

Om heilskap og nøyaktighet i relevant utdrag av matrikkelbrevet

Matrikkelen vart etablert ved konvertering av data frå tidlegare register. Det kan variere kor gode slike data er med omsyn til heilskap og nøyaktighet. I enkelte tilfelle kan grensepunkt og grenselinjer mangle heilt eller delvis, eller vere feil registrerte. Det kan også vere feil og manglar ved registrert bygnings- og adresseinformasjon. Heilskap og kartfestingsnøyaktighet er oftast betre innanfor enn utanfor tettbygde strøk. Ver merksam på at oppgjeve areal for mange matrikkeleiningar og bygg er usikre.

For utfyllande informasjon: www.kartverket.no/utdragmatrikkel

Matrikkeleining

Matrikkeleiningstype: Grunneigedom
Bruksnamn: Juvikstølen
Etableringsdato: 28.01.2005
Skylid: 0
Er tinglyst: Ja
Har festegrunnar: Nei
Er seksjonert: Nei

Arealrapport

Tekst
Utrekna areal for 185 / 298
Areal Kommentar
926,8 m2

Eigarforhold

Tinglyste eigarforhold

Rolle	Status	Føds.d./org.nr	Namn	Brukseinin	Adresse	Andel
Heimelshavar		201173	HERLAND HONG YU			1 / 2
Heimelshavar		081165	HERLAND IDAR SEIM		Postboks 28 5907 ALVERSUND	1 / 2

Forretningar der matrikkeleininga er berørt

Forretning

Forretningstype

Årsak til feilretting

Forretningsdokumentdato

Kommunal saksreferanse

Nettadresse (URL)

Annar referanse

Tinglysing

Status

Endra dato

Matrikkelføring

Signatur

Dato

Kvalitetsheving for eksisterande matrikkeleining 30.05.2022

Oppmålingsforretning 2022/3732

onesliv 02.06.2022

Rolle	Matrikkeleining	Arealendring
-------	-----------------	--------------

Berørt	4631 - 185/298	0
--------	----------------	---

Berørt	4631 - 185/318	0
--------	----------------	---

Berørt	4631 - 185/346	0
--------	----------------	---

Landmålarnummer


000322

Namn

LIV BERIT ONES


Oversiktskart

Målestokk 1:2 000
EUREF89 UTM Sone 32

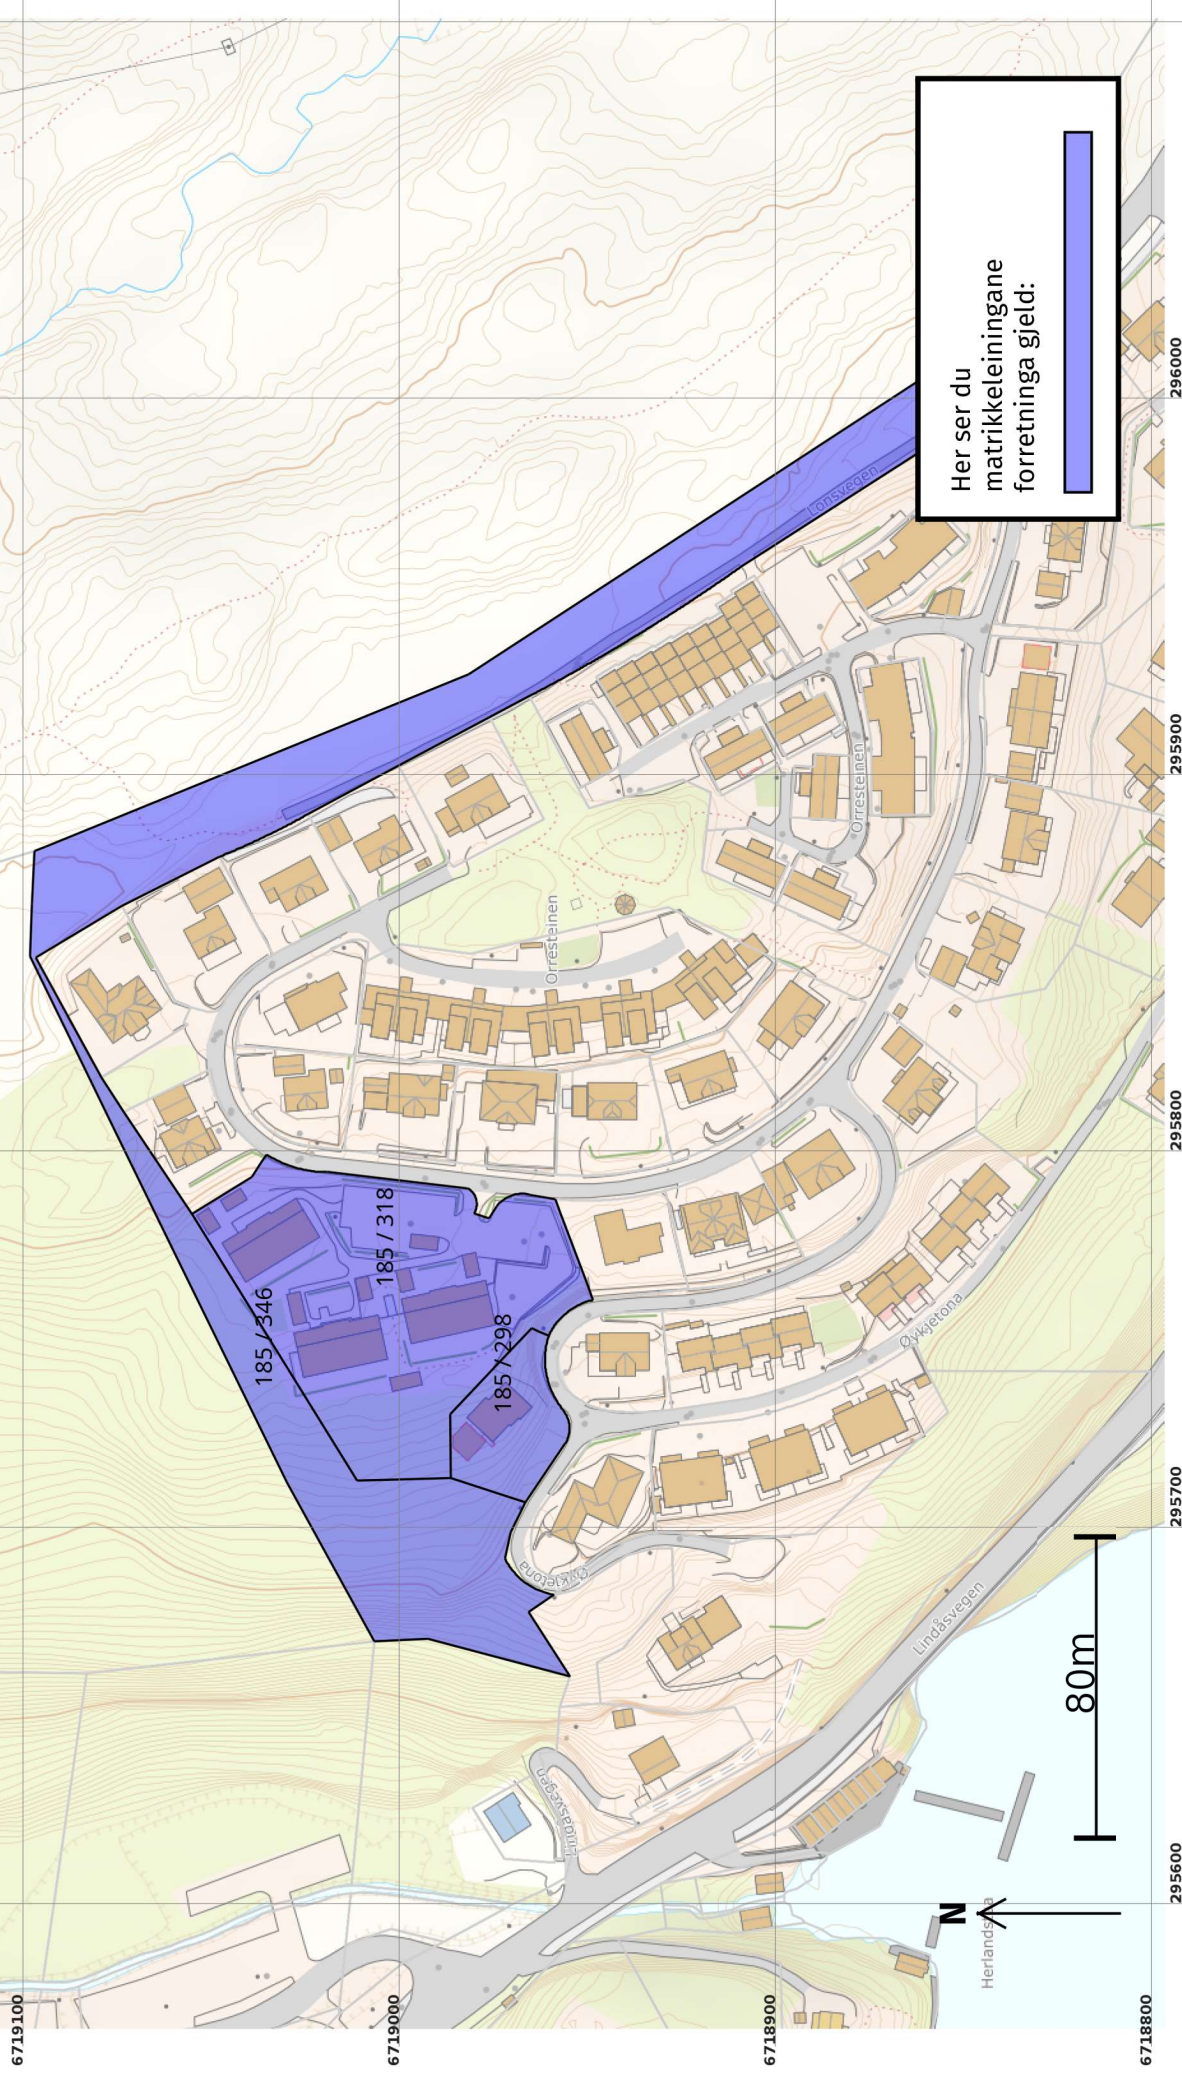


Oversiktskart for 185 / 298

Målestokk 1:1 000
EUREF89 UTM Sone 32

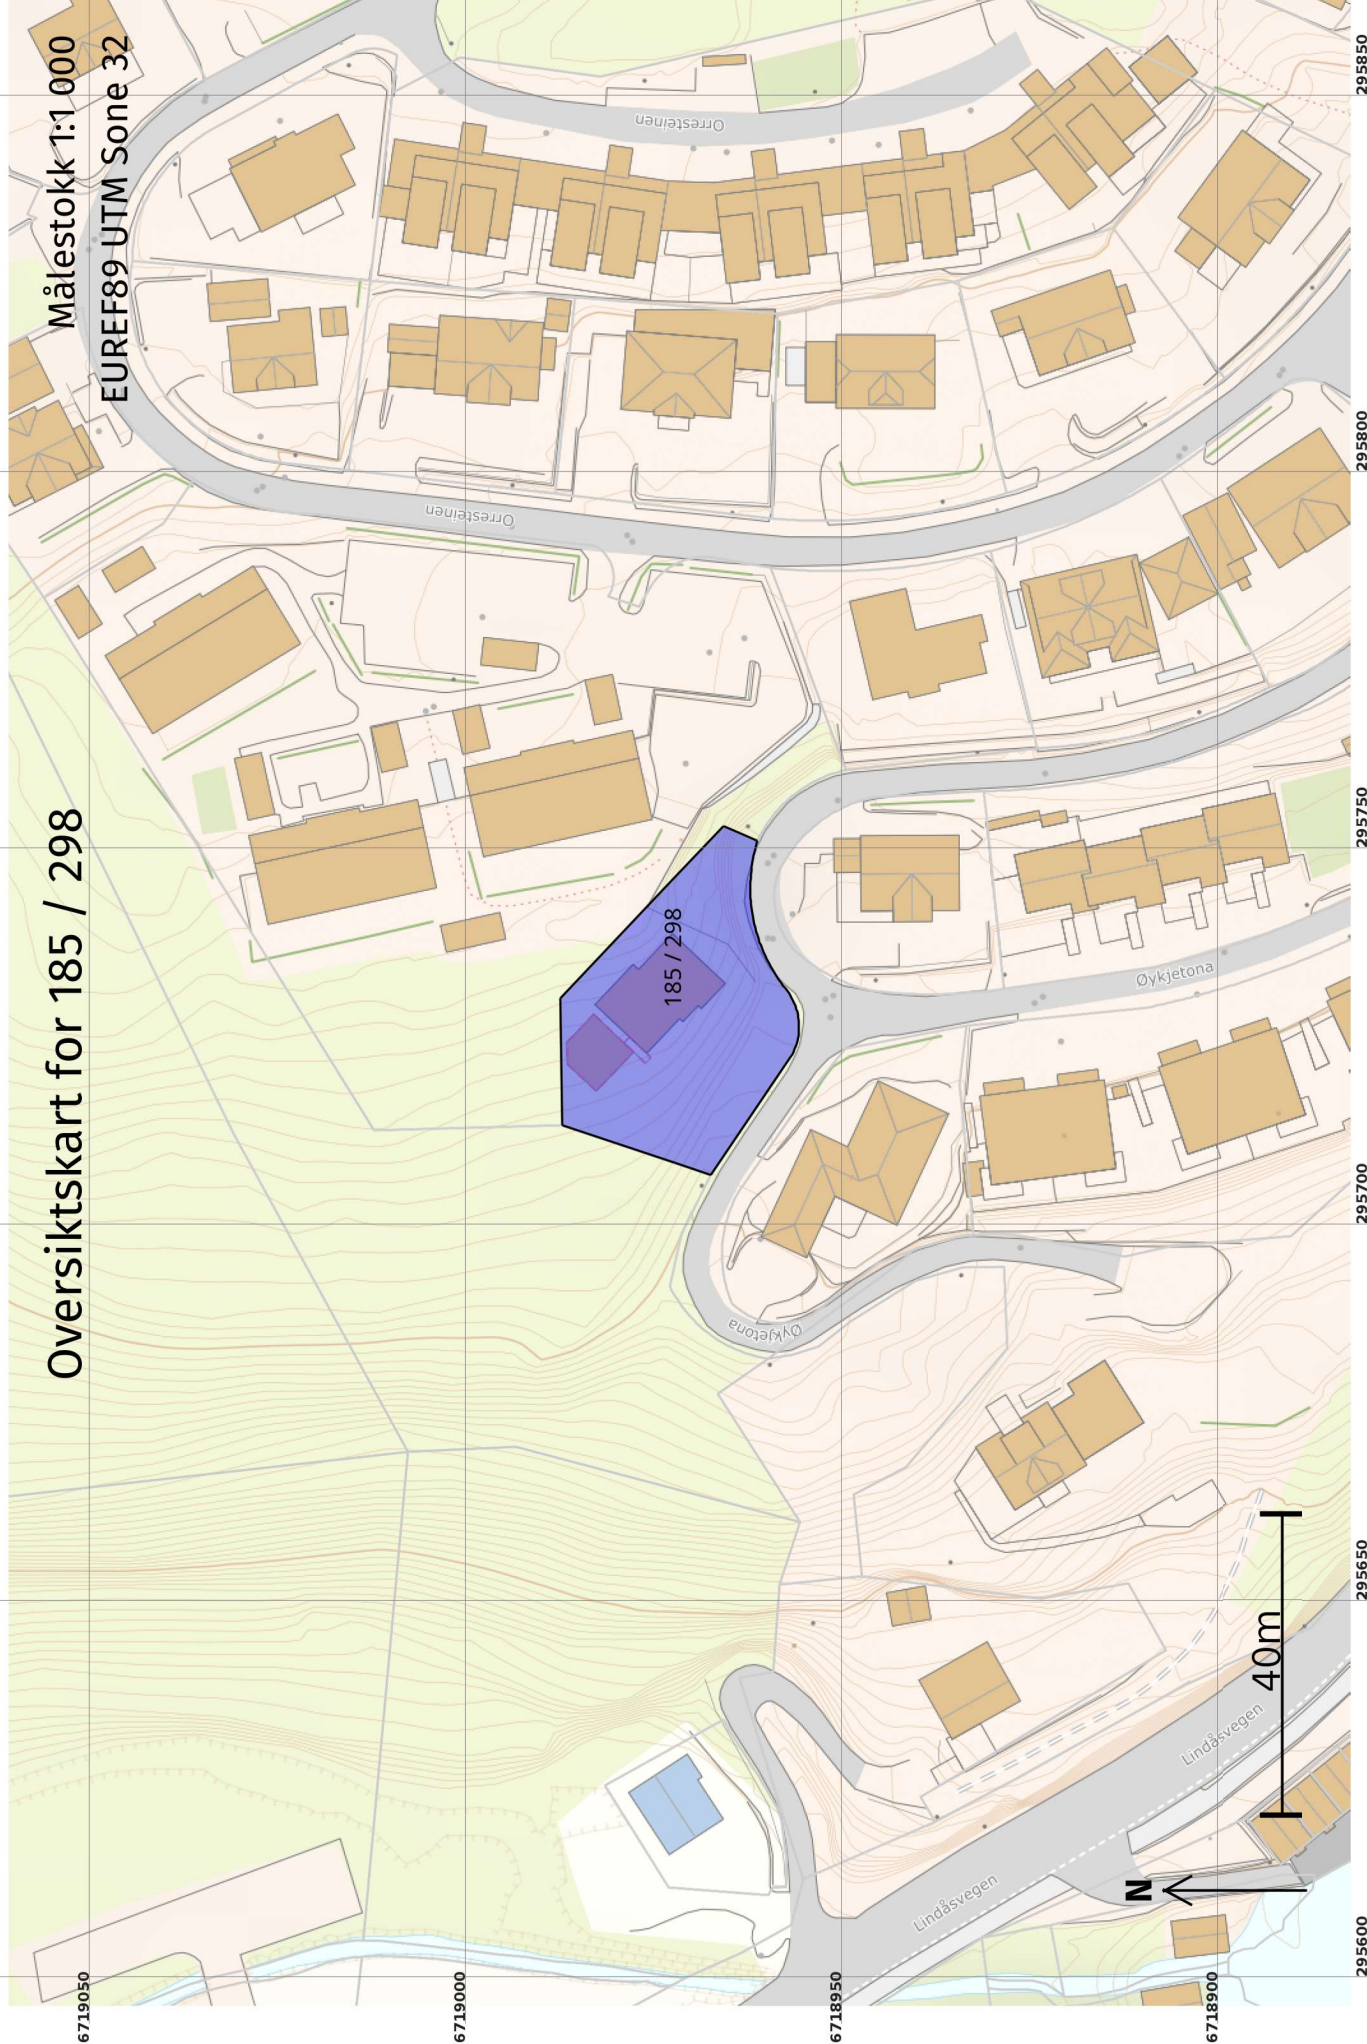

Grenser før "Kvalitetsheving for eksisterende matrikkeleining" ført 02.06.2022

Målestokk 1:250
EUREF89 UTM Sone 32

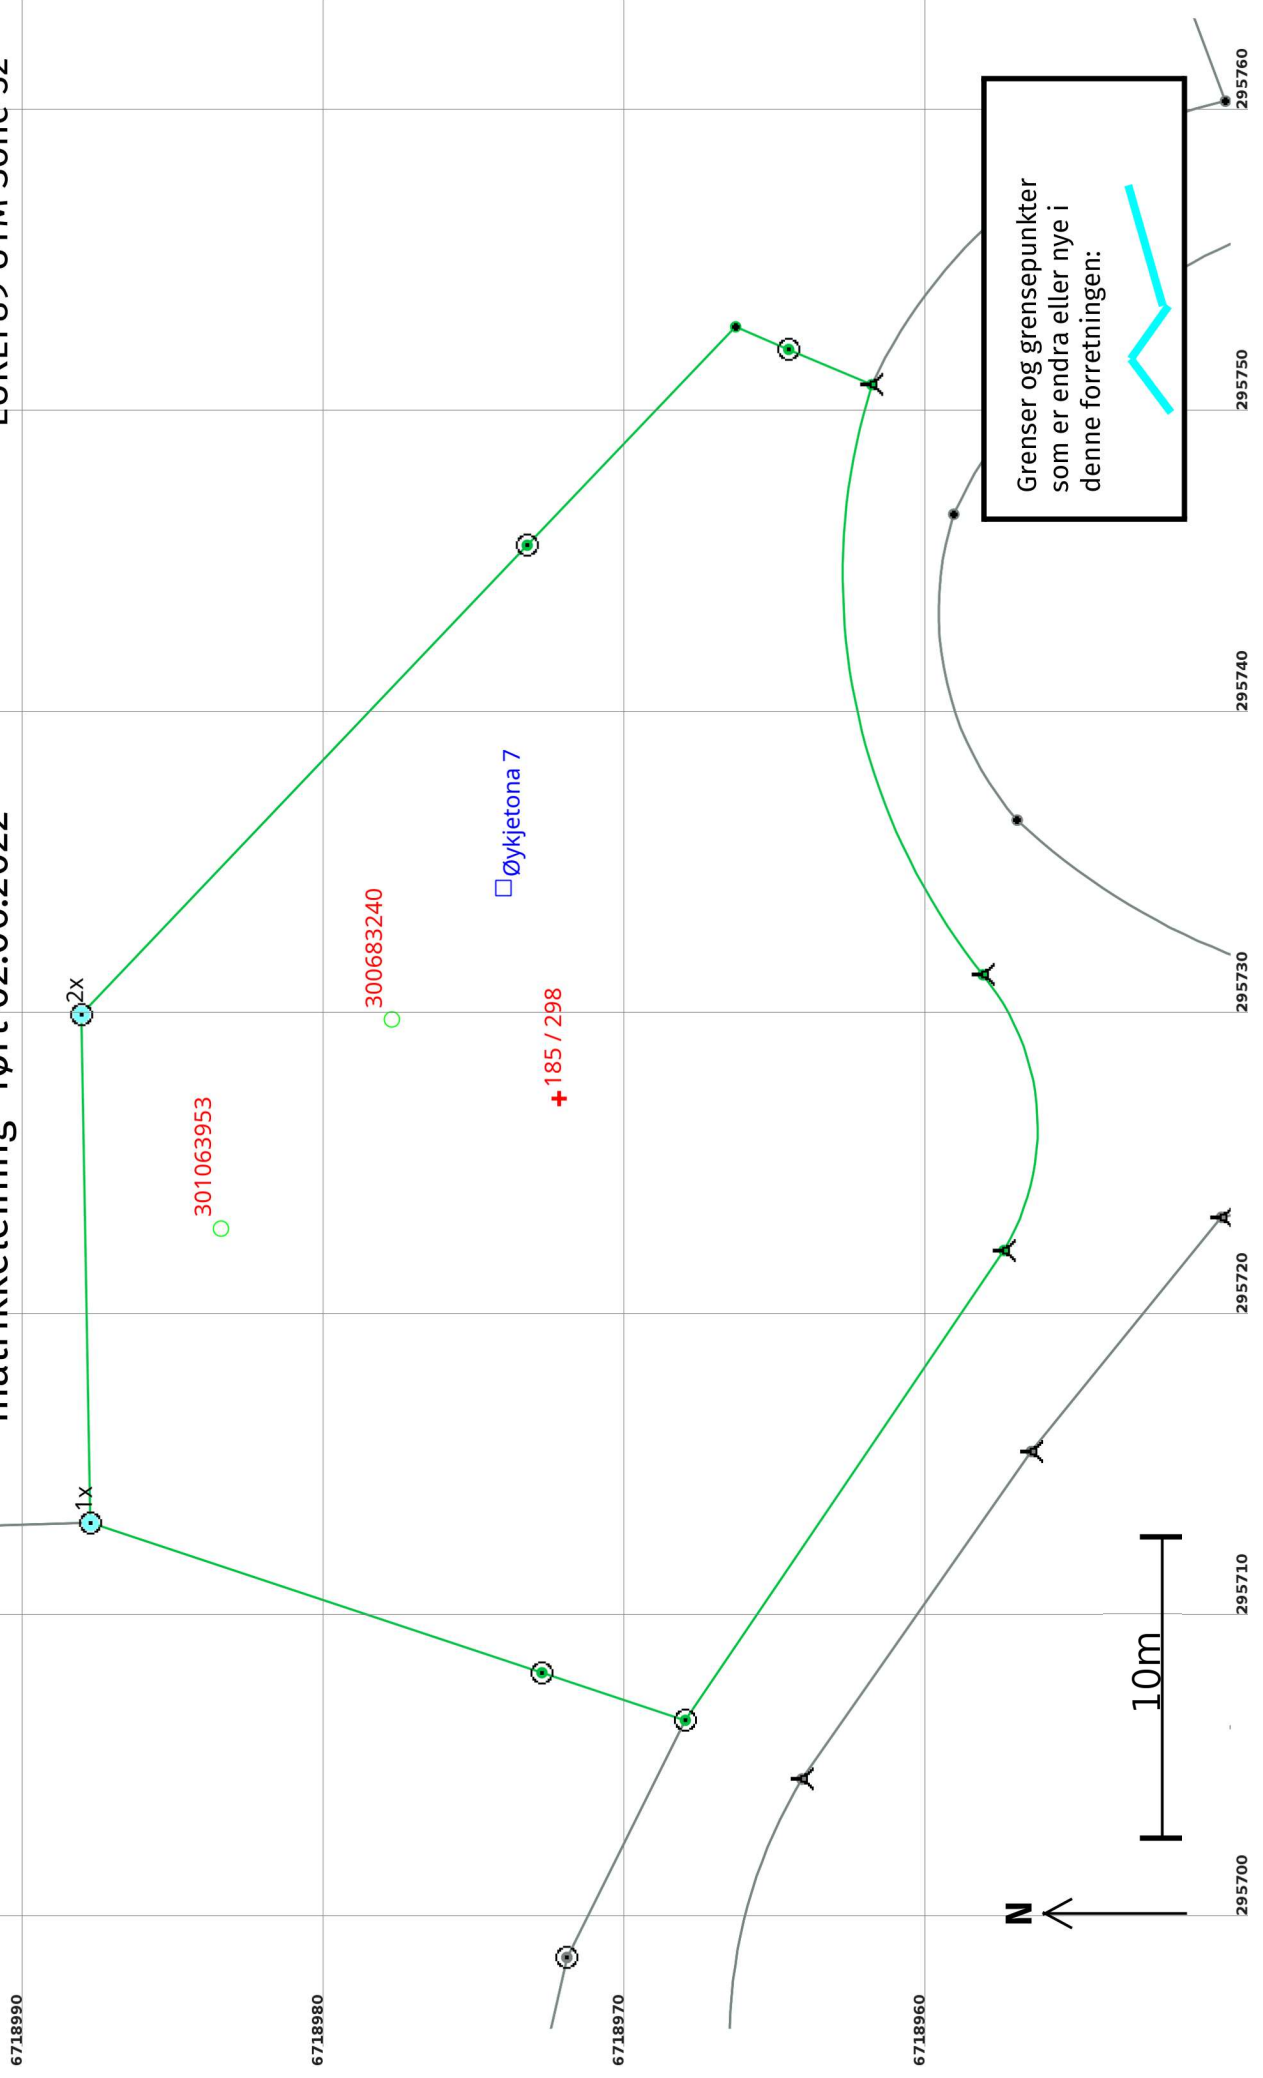

Grenser og grensepunkter som er endra eller nye i denne forretningen:



Grenser etter "Kvalitetsheving for eksisterende matrikkeleining" ført 02.06.2022

Målestokk 1:250
EUREF89 UTM Sone 32

