


# Kartplott for retting

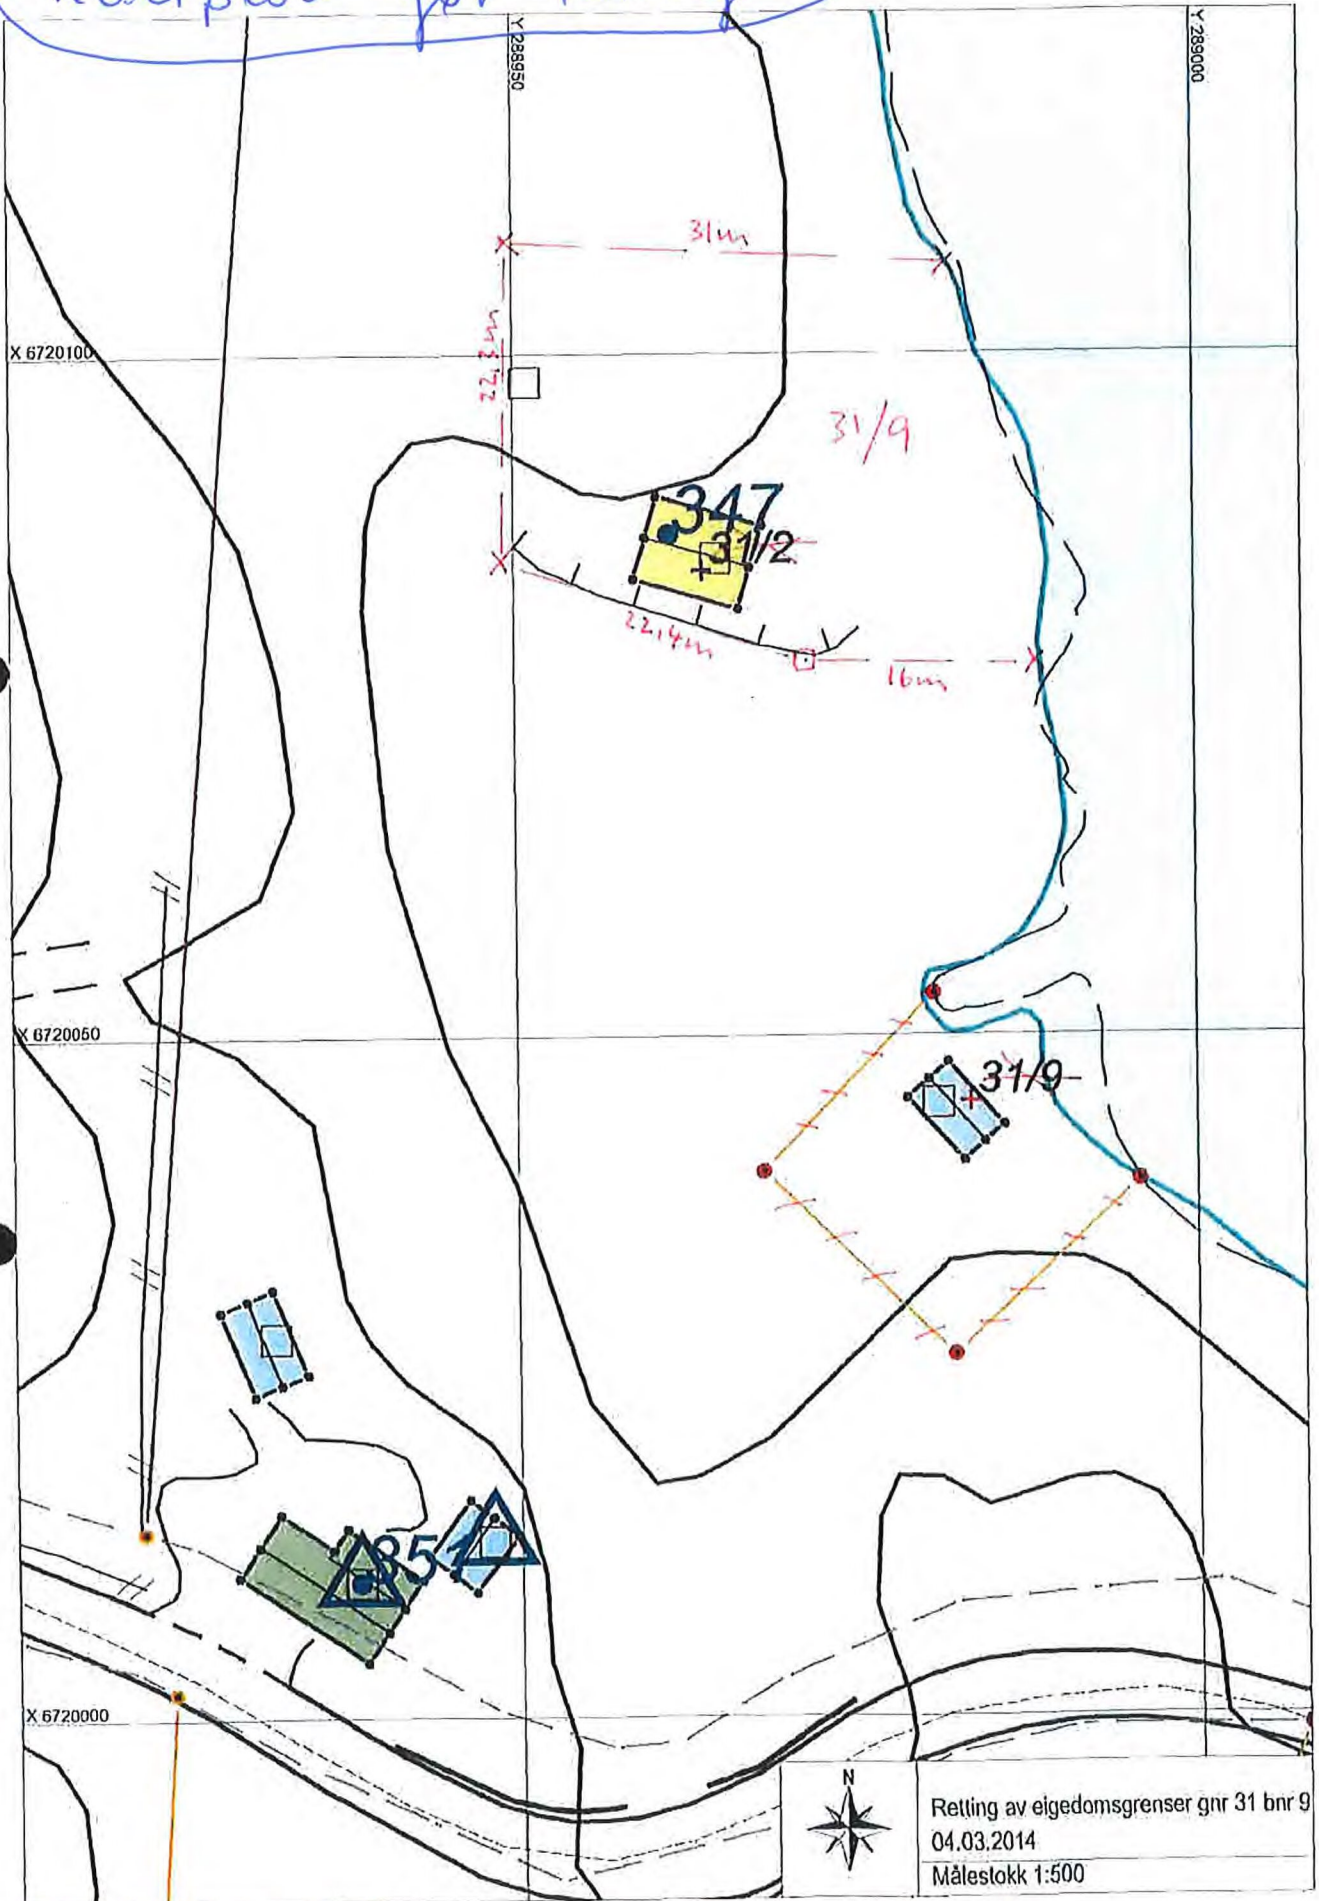

Retting av eigedomsgrenser gnr 31 bnr 9  
 04.03.2014  
 Målestokk 1:500

ARILD RASMUSSEN  
 JONNY RASMUSSEN

Tordis Useby Nikolaisen