

**For matrikkeleining:**

Kommune: 4631 - ALVER
Gardsnummer: 322
Bruksnummer: 280

Utskriftsdato/klokkeslett: 07.06.2022 kl. 09:53
Produsert av: Kjartan Medaas
Attestert av: Alver kommune

Orientering om matrikkelbrev

Matrikkelbrevet er heimla i «Lov om eigedomsregistrering» (matrikkellova) av 17. juni 2005. Etter definisjonen i matrikkellova § 3 d) er matrikkelbrevet ei attestert utskrift av matrikkelen som viser alle registrerte opplysningar om ei matrikkeleining ved oppgjeven dato.

Om heilskap og nøyaktigheit i matrikkelbrevet

Matrikkelen vart etablert ved konvertering av data frå tidlegare register. Det kan variere kor gode slike data er med omsyn til heilskap og nøyaktigheit. I enkelte tilfelle kan grensepunkt og grenselinjer mangle heilt eller delvis, eller vere feil registrerte. Det kan også vere feil og manglar ved registrert bygnings- og adresseinformasjon. Heilskap og kartfestingsnøyaktigheit er oftast betre innanfor enn utanfor tettbygde strøk. Ver merksam på at oppgjeve areal for mange matrikkeleiningar og bygg er usikre.

For utfyllande informasjon: www.kartverket.no/matrikkelbrev

Matrikkeleining

Matrikkeleiningstype: Grunneigedom
Bruksnamn:
Etableringsdato: 30.05.2022
Skyld: 0
Er tinglyst: Ja
Har festegrunnar: Nei
Er seksjonert: Nei

Det er ikkje registrert bygg på matrikkeleininga.

Arealrapport

Tekst	Areal	Kommentar
Utrekna areal for 322 / 280	2 633,6 m2	

Eigarforhold

Tinglyste eigarforhold

Rolle	Status	Føds.d./org.nr	Namn	Brukseinin	Adresse	Andel
Heimelshavar		997402944	MJÅTVEIT NÆRINGSPARK AS		Trollhaugmyra 15 5353 STRAUME	1 / 1

Oversikt over teigar

(EUREF89 UTM Sone 32)

Løpenr	Type	Hovudteig	Nord	Aust	Høgde	Areal	Merknader
1	Teig	Ja	6714868	292069		2 633,6 m2	

Forretningar der matrikkeleininga er involvert

Forretning	Forretningstype	Årsak til feilretting	Forretningsdokumentdato	Kommunal saksreferanse	Nettadresse (URL)	Annan referanse	Status	Tinglysing	Endra dato	Matrikkelføring	Signatur	Dato
Opprett ny grunneigedom ved frådeling			11.02.2022				Tinglyst		02.06.2022	medakjar		11.02.2022
Oppmålingsforretning			22/1086				Rolle	Matrikkeleining		Arealendring		
							Avgjevar	4631 - 322/218		-2 633,6		
							Mottakar	4631 - 322/280		2 633,6		
							Berørt	4631 - 322/277		0		
							Berørt	4631 - 322/278		0		

Forretning
Forretningstype
Årsak til feilretting

Forretningsdokumentdato
Kommunal saksreferanse
Nettadresse (URL)
Annan referanse

Status

Tinglysing

Endra dato

Matrikkelføring
Signatur Dato

Landmålarnummer


Namn

000205

KJARTAN MEDAAS

Oversiktskart for 322 / 280


Målestokk 1:2 000
EUREF89 UTM Sone 32

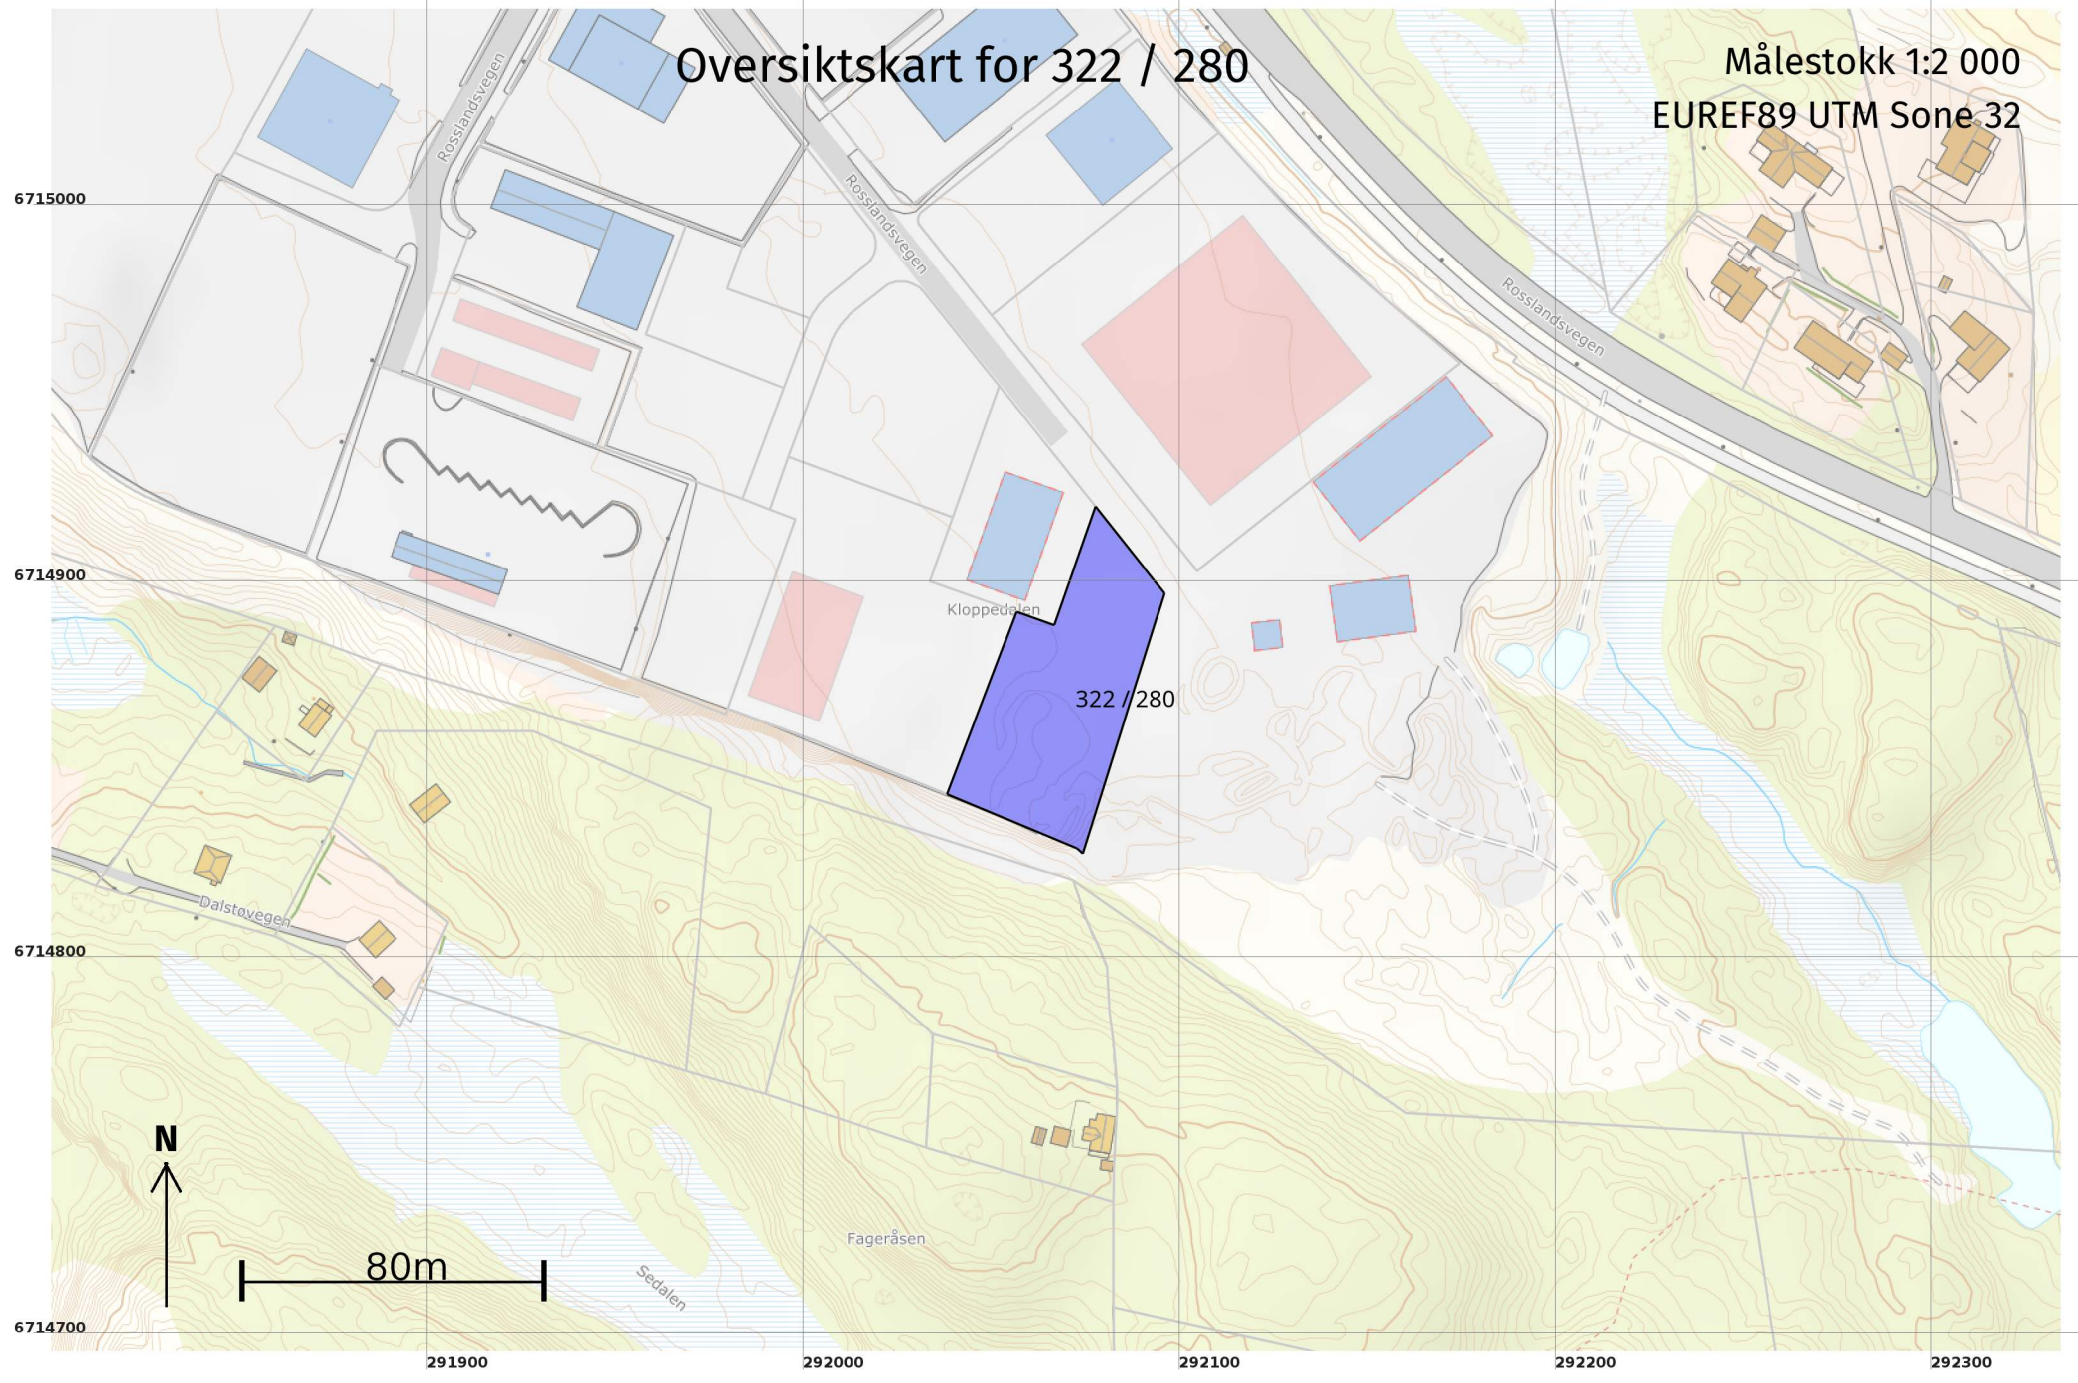

Teig 1 (Hovudteig)

+322 / 275 322 / 280

Målestokk 1:1 000
EUREF89 UTM Sone 32

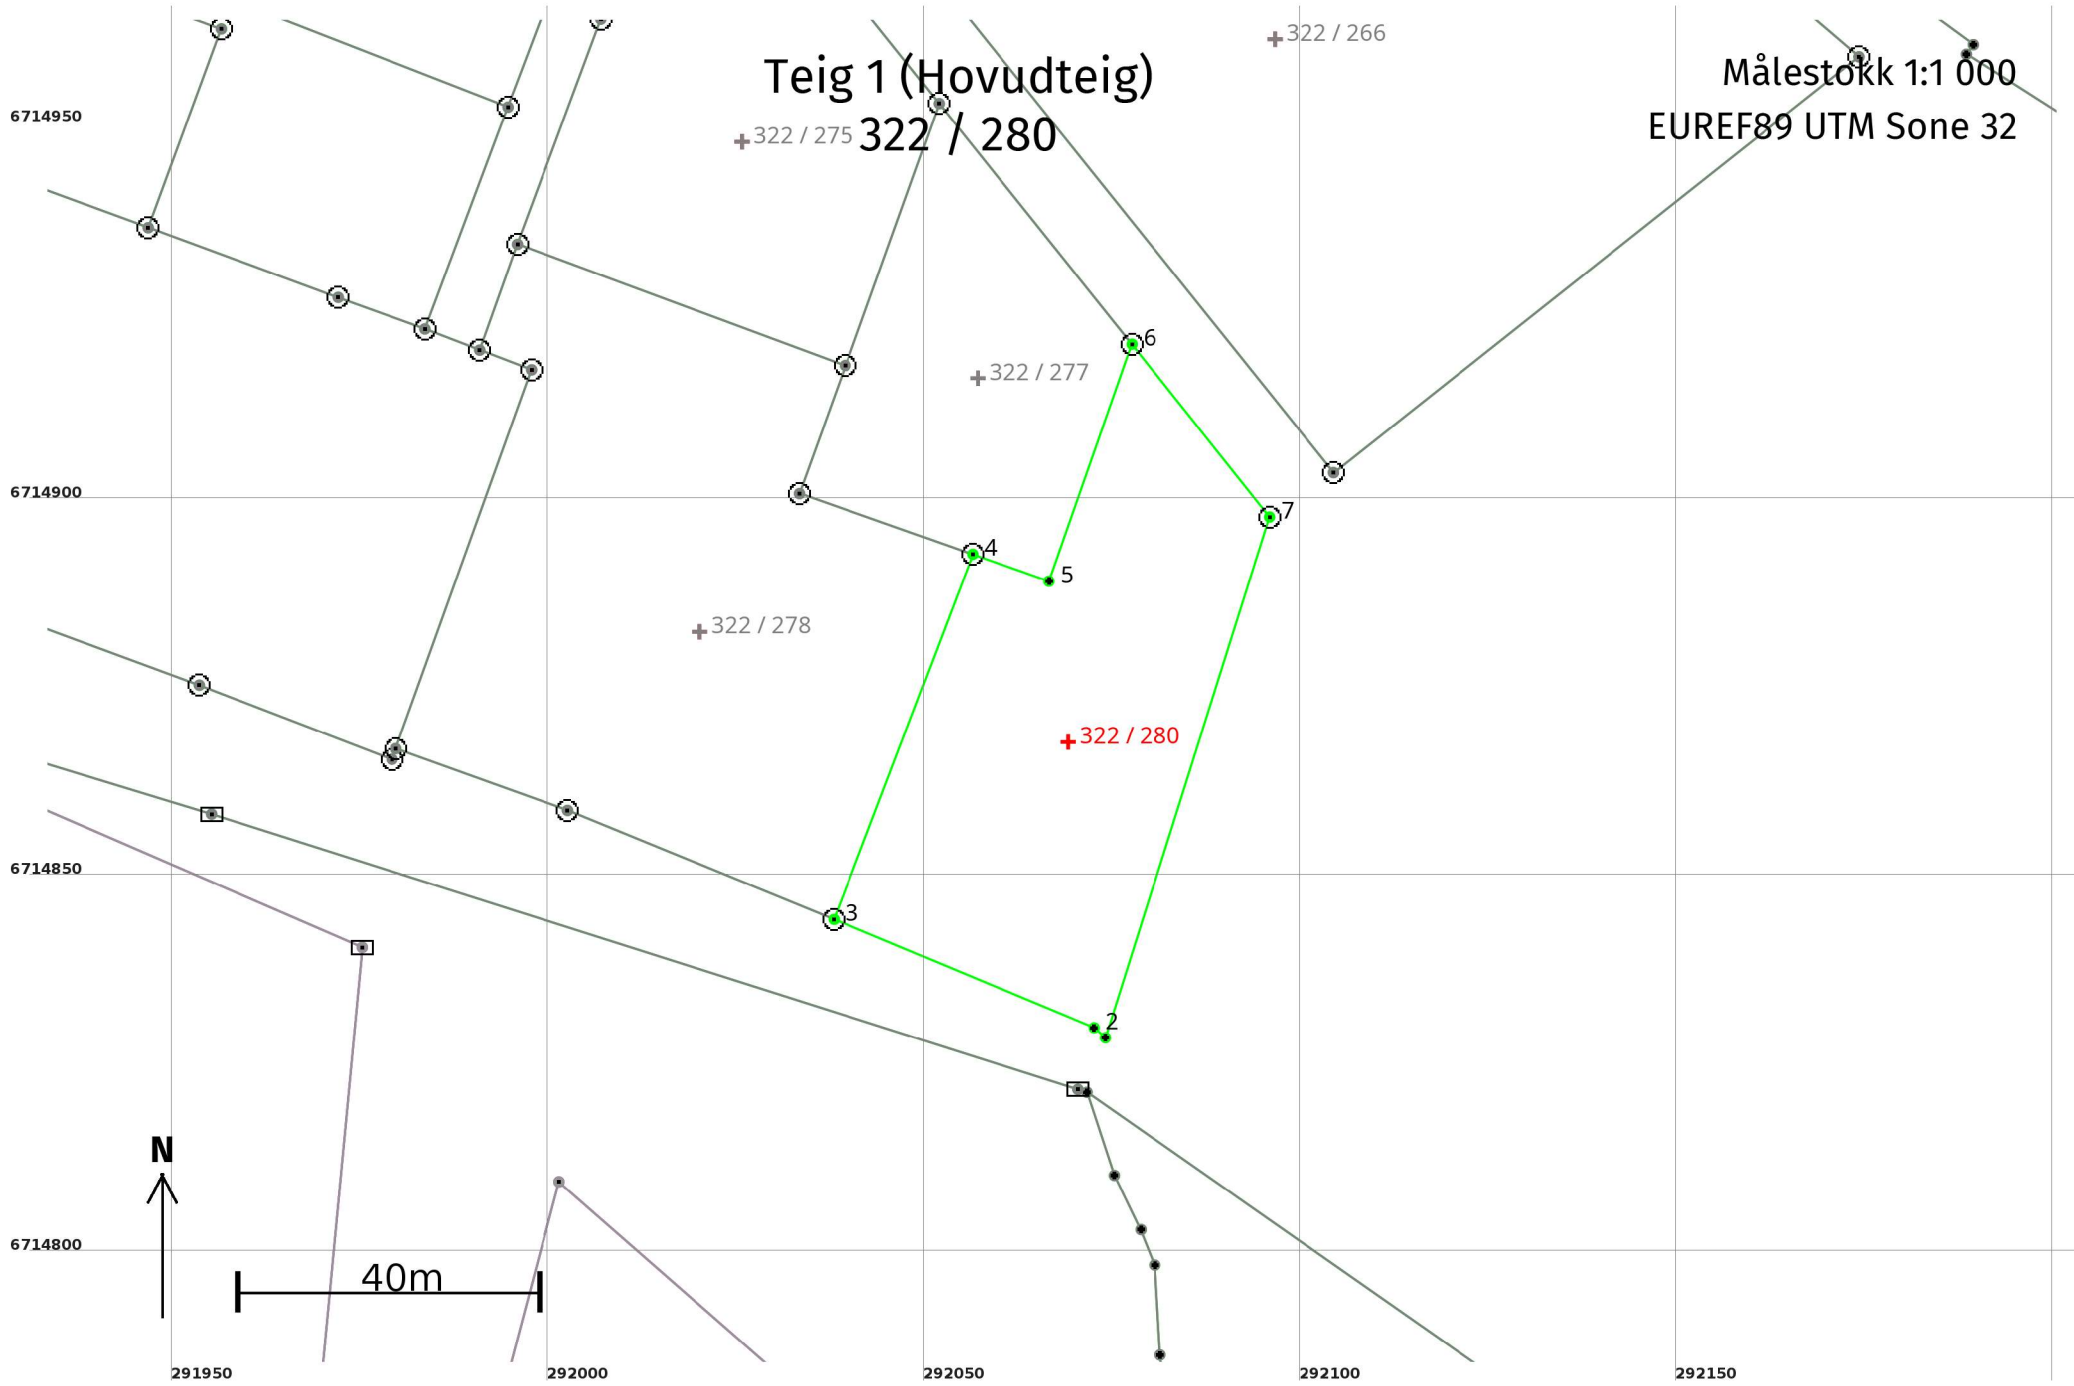

Areal og koordinatar

Areal: 2 633,6

Arealmerknad:

Representasjonspunkt: **Koordinatsystem:** EUREF89 UTM Sone 32

Nord: 6714868

Aust: 292069

Grensepunkt / Grenselinje

Ytre avgrensing

Løpenr	Nord	Aust	Grensemerke nedsett i / Lengde (m)	Grensepunkttype / Linjeinformasjon	Målemetode	Nøyaktighet (SD i cm)	Radius
1	6714829,15	292074,13	2,00	Umerkt	18 Teke frå plan	10	
2	6714830,48	292072,64	37,43	Umerkt	18 Teke frå plan	10	
3	6714844,86	292038,08	51,87	Jord Offentleg godkjent grensemerke	96 GNSS: Fasemåling (Real time kinematic)	10	
4	6714893,35	292056,52	10,73	Jord Offentleg godkjent grensemerke	96 GNSS: Fasemåling (Real time kinematic)	10	
5	6714889,77	292066,63	33,35	Umerkt	69 Utrekna	10	
6	6714921,24	292077,67	29,31	Jord Offentleg godkjent grensemerke	96 GNSS: Fasemåling (Real time kinematic)	10	
7	6714898,30	292095,93	72,51	Jord Offentleg godkjent grensemerke	96 GNSS: Fasemåling (Real time kinematic)	10	