

# SITUASJONSKART 104

Gnr/Bnr: 327/54  
Adresse: 5 JOVEGEN 6-8  
Eigar/søkar: MARIUSZ MYSZOGLAD  
Kvalitet: KATARZYNA MYSZOGLAD








## V 03


Målestokk: 1:500  
Dato: 01.03.2021

Gjeldande plan:  
Planformål:

Vår referanse:

Sign. ....

- |   |                        |   |            |
|---|------------------------|---|------------|
|  | Gjerde                 |  | Bolighus   |
|  | Usikker eigedomsgrense |  | Andre bygg |
|  | Målt eigedomsgrense    |   |            |

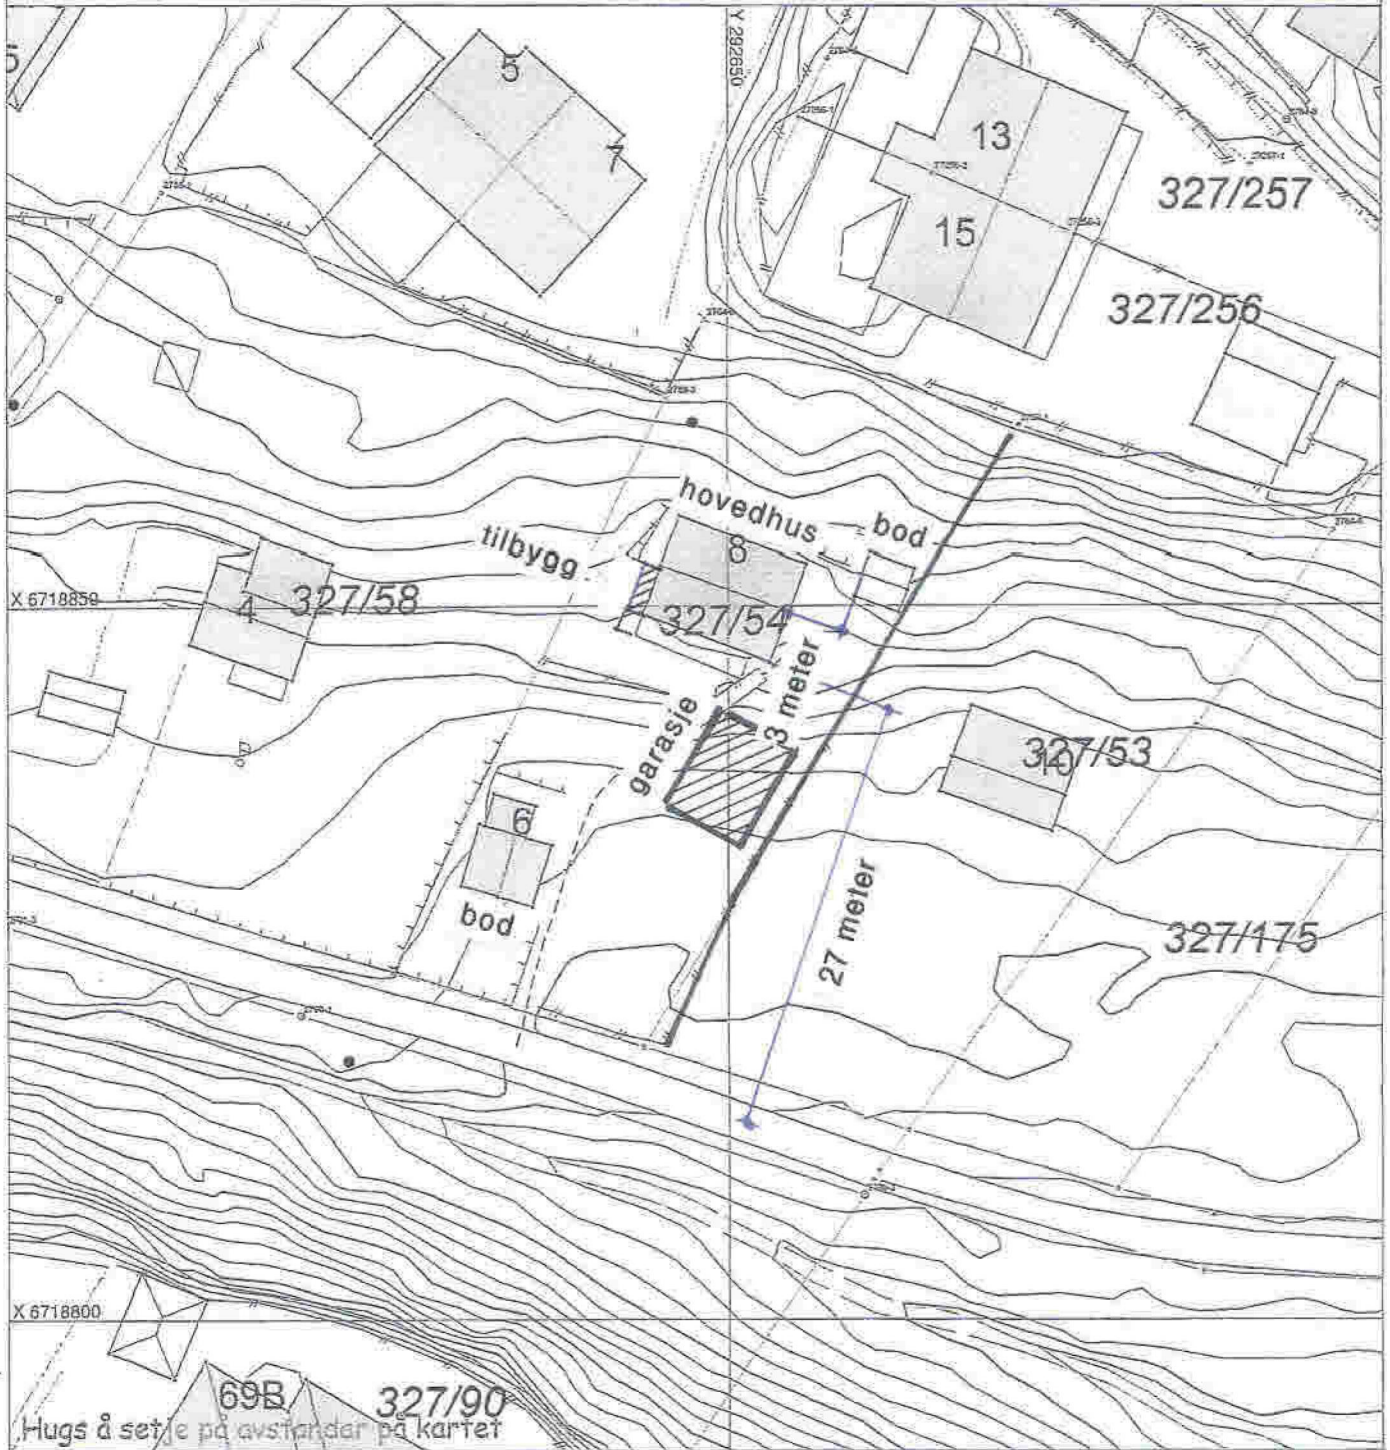

## SITUASJONSPLAN

 Tiltak

Underskrift Situasjonsplan

Dato