


Fra: Kristin Thomassen <Kristin.Thomassen@norconsult.com>
Sendt: fredag 10. juni 2022 15:20
Til: Postmottak Alver; Josep Gayrbekov
Kopi: Jan-Inge Nilssen; Atle Dingen
Emne: Saksnummer 22/2539

Hei!

Jeg har forsøkt å få tak i deg i dag for å høre om det er mulig å få tillatelse med vilkår for saksnummer 22/2539. Vi ser at det tar litt lengre tid enn først antatt med å få grave- og fremføringsløyve fra Vestland fylkeskommune. Dermed lurer vi på om det er mulig å få løyve med vilkår slik at vi kan starte opp med de arbeidene som ikke er i nærhet til fylkesvegen og jobbe parallelt med å få på plass grave og framføringsløyve. Vi foreslår at vilkåret kan gjelde mellom pel 450-1000, markert i utklippet under.

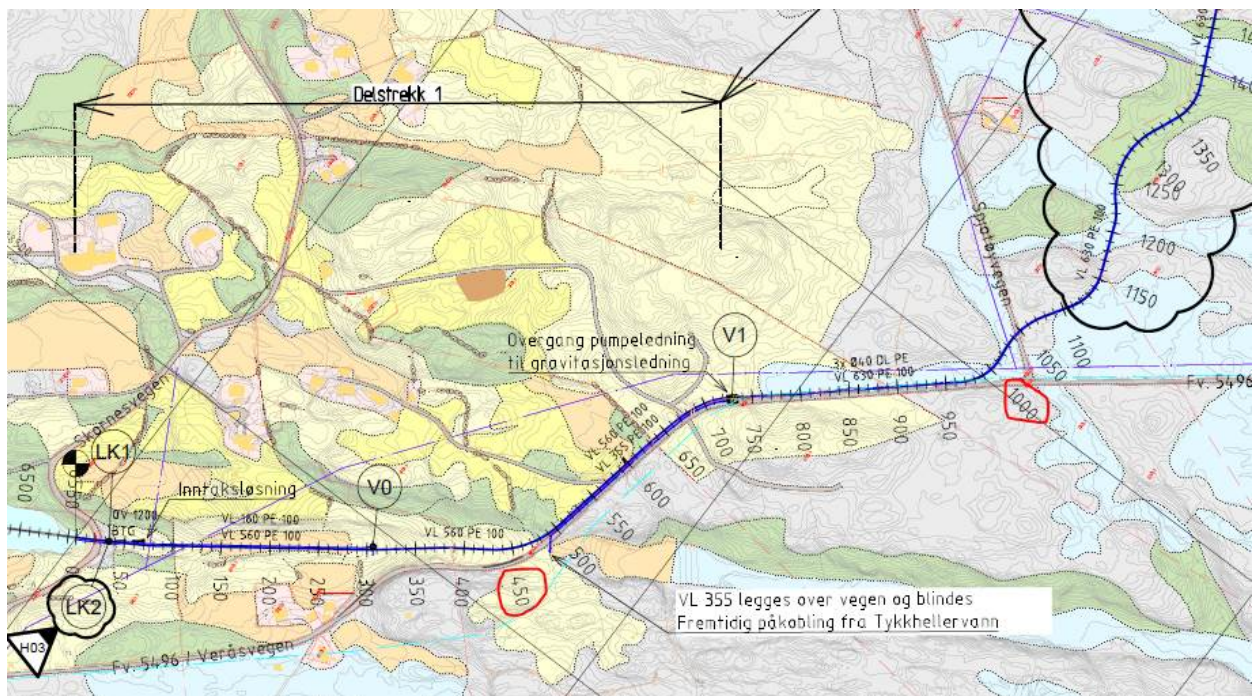

Beste hilsener

Kristin Thomassen
Ingeniør vann- og avløpsteknikk
Mob: +47 95 05 90 81

Kristin.Thomassen@norconsult.com

Norconsult AS, Postboks 1199, 5811 Bergen
Valkendorfgaten 6, 5012 Bergen
Tel: +47 55 37 55 00 | Fax: +47 55 37 55 01
www.norconsult.no