

Avtale om grensejustering: Sjå skisse

Det er inngått avtale om grensejustering mellom gnr. 137 bnr. 14 og gnr. 137 bnr. 768 i Alver kommune.

Arealet som vert overført mellom gnr. 137 bnr. 14 og gnr. 137 bnr. 768 er definert med desse grensepunkta: 5B-5-4-3-5B og 5B-6-7-8-9-5G-5B

Panterett fylgjer dei nye grensene slik dei vert fastlagde ved grensejustering. Panterett i eigedom som får tillagt slikt areal, vert utvida til også å omfatta dette.

Ved grensejustering mellom bustadtomter må sivilstatus opplysast.

Avtalen må underskrivast av ektefelle/registrert partner for eigedom med felles bustad, sjølv om ektefelle/registrert partner ikkje er heimelshavar, jf ekteskapslova § 32.

Dette gjeld kun avgjevareigedomen.

31/5 / 2022 *Svein Hovengen*


Dato gnr. 137 bnr 14 Signatur

6/6 / 2022 *Sara H. Selckingsstad*

Dato gnr. 137 bnr 768 Signatur

Vilkår for grensejustering:

Max 5 % netto avgitt eller tilført areal, men under 500 kvm	Arealrekneskap mellom eiged. 137/14 og 137/768: 5% netto skranke på minste eigedom 137/768: 108 m² Reelt netto areal 137/768: 17 m²
Max 20 % brutto avgitt areal	Arealrekneskap mellom eigedomane 137/14 og 768: 20% brutto skranke på minste eiged. 137/768: 432 m² Reelt brutto areal 137/768:
Øvre verdigrense for netto verdiendring = 1 G (grunnsatsen i folketrygda)	1 G pr. 01.05 2021 er kr 106399
Kontroll av arealgrenser mot andre grensejusteringar	Justert også 68 m ² frå 137/13 til 137/768 Sum justeringer til 137/768: 68 m ² + Det er mindre enn skranken på 108 m ²
Grensejustering er ikkje i strid med føresegner gitt i eller i medhald av anna lovgivning(matr.lova §16)	<ul style="list-style-type: none"> Sjekk BYA i evt. reguleringsplan

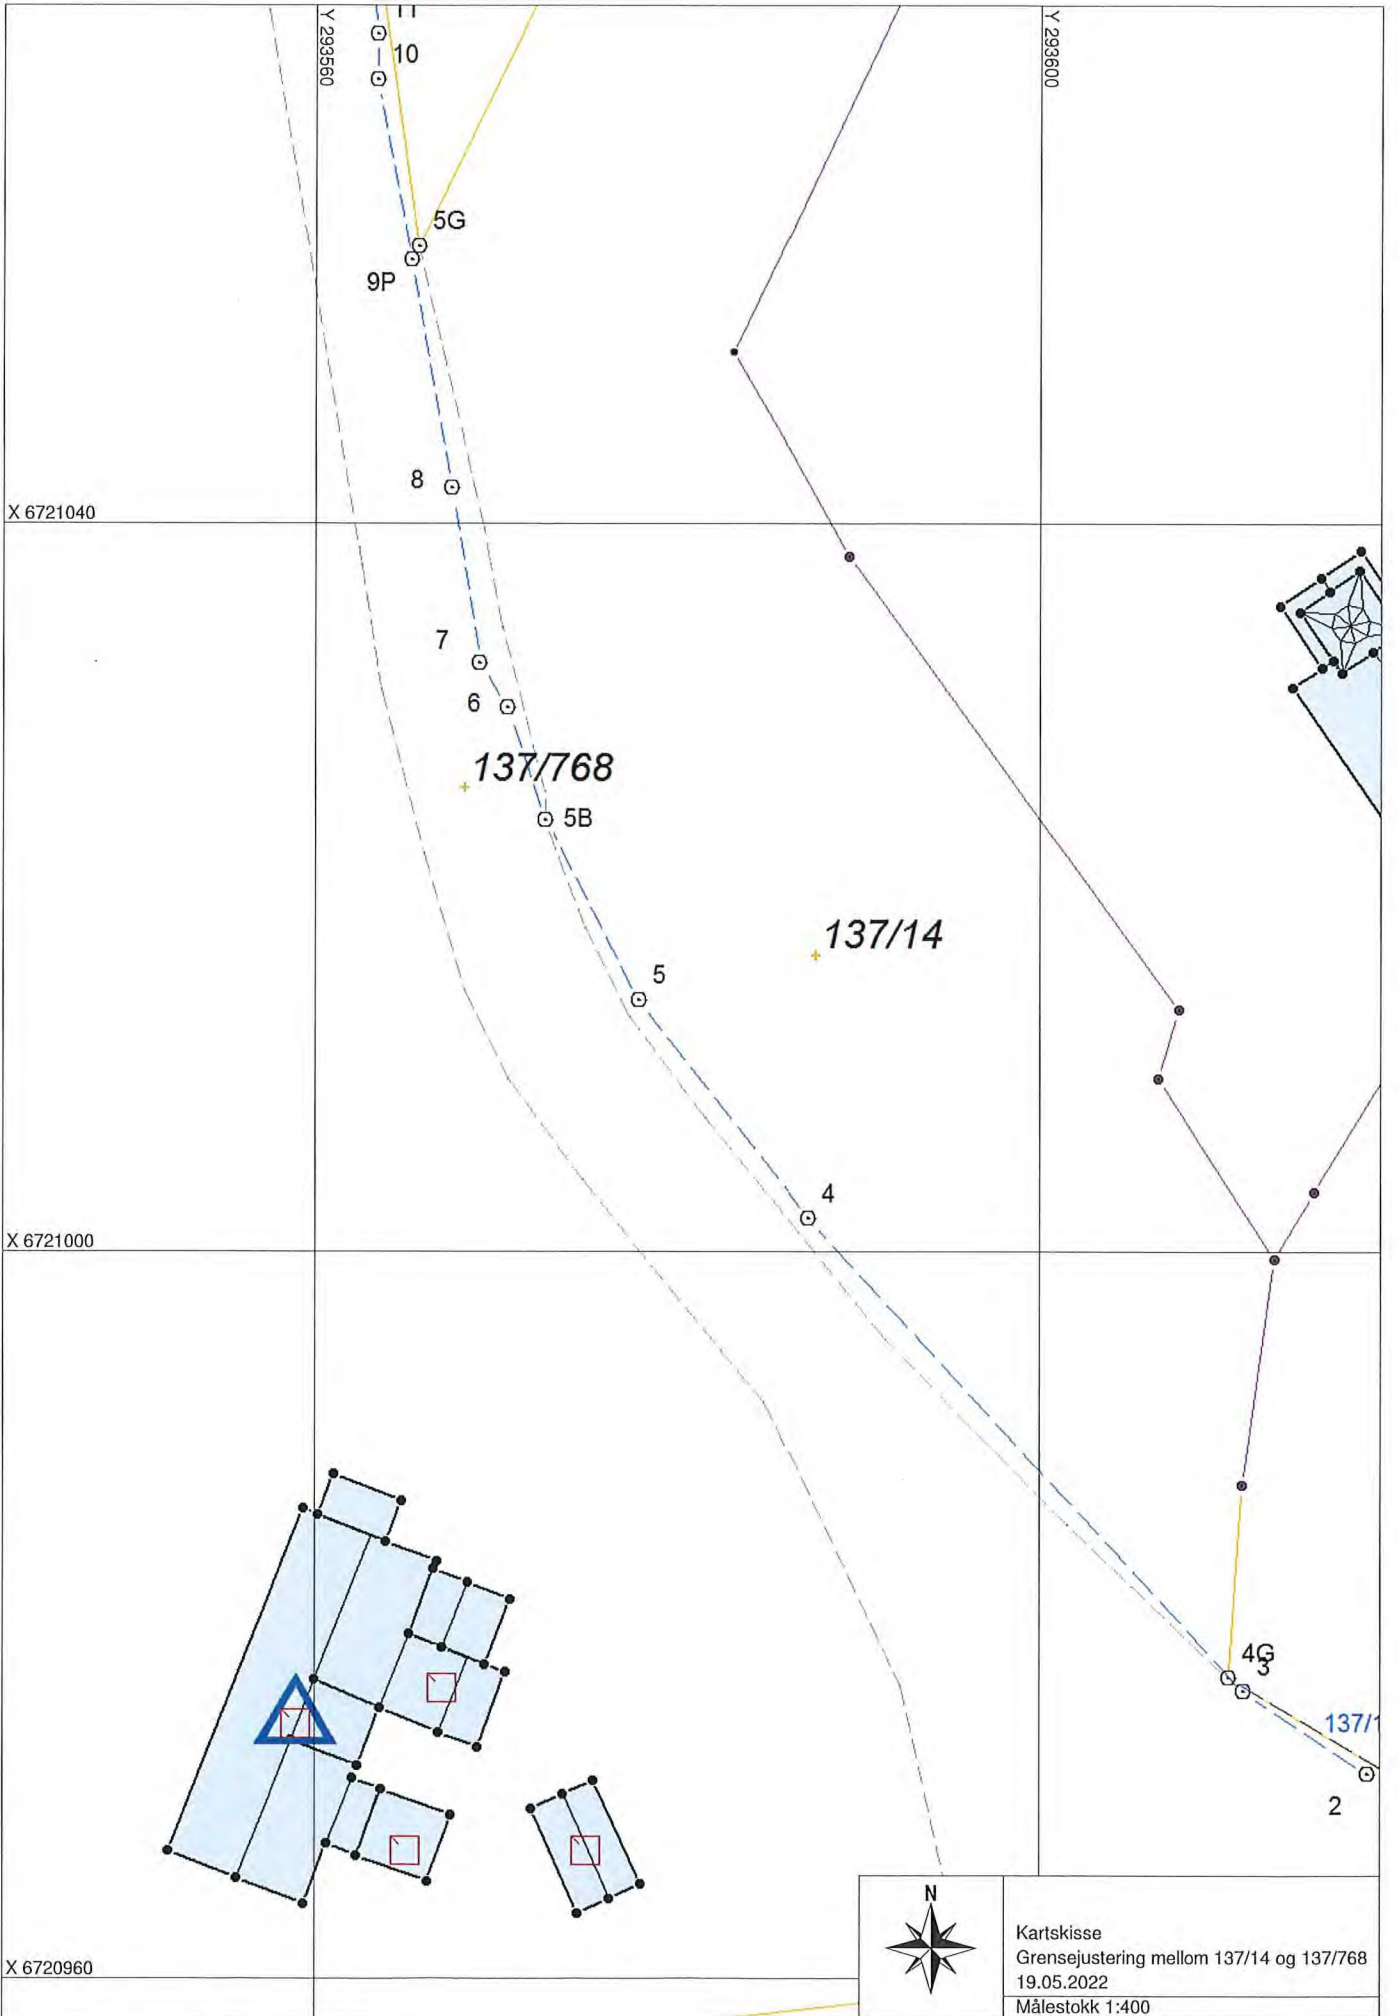

Avtale om grensejustering: Sjå skisse

Det er inngått avtale om grensejustering mellom gnr. 138 bnr. 4 og gnr. 138 bnr. 23 i Alver kommune.

Arealet som vert overført fra gnr. 138 bnr. 4 og gnr. 138 bnr. 23 er definert med desse grensepunkta:

G9-30-29-28-G13-G9

Panterett fylgjer dei nye grensene slik dei vert fastlagde ved grensejustering. Panterett i eigedom som får tillagt slikt areal, vert utvida til også å omfatta dette.

Ved grensejustering mellom bustadtomter må sivilstatus opplysast.

Avtalen må underskrivast av ektefelle/registrert partner for eigedom med felles bustad, sjølv om ektefelle/registrert partner ikkje er heimelshavar, jf ekteskapslova § 32.

Dette gjeld kun avgjevareigedomen.

31/5 / 2022

Annebet Kvarme

Dato gnr. 138 bnr 4

Signatur

06/06 / 2022


Sara A. Selkingstad

Dato gnr. 138 bnr 23

Signatur

**Vilkår for grensejustering:**

Max 5 % netto avgitt eller tilført areal, men under 500 kvm	Arealrekneskap mellom eiged. 138/4 og 138/23: 5% netto skranke på minste eigedom 138/23: 85 m2 Reelt netto areal 137/768: <i>9 m2</i>
Max 20 % brutto avgitt areal	
Øvre verdigrense for netto verdiendring = 1 G (grunnsatsen i folketrygda)	1 G pr. 01.05 2021 er kr 106399
Kontroll av arealgrenser mot andre grensejusteringar	Justert også 68 m2 frå 137/13 til 137/768 Sum justeringer til 137/768: 68 m2 + Det er mindre enn skranken på 108 m2
Grensejustering er ikkje i strid med føresegnar gitt i eller i medhald av anna lovgivning(matr.lova §16)	<ul style="list-style-type: none"> Sjekk BYA i evt. reguleringsplan

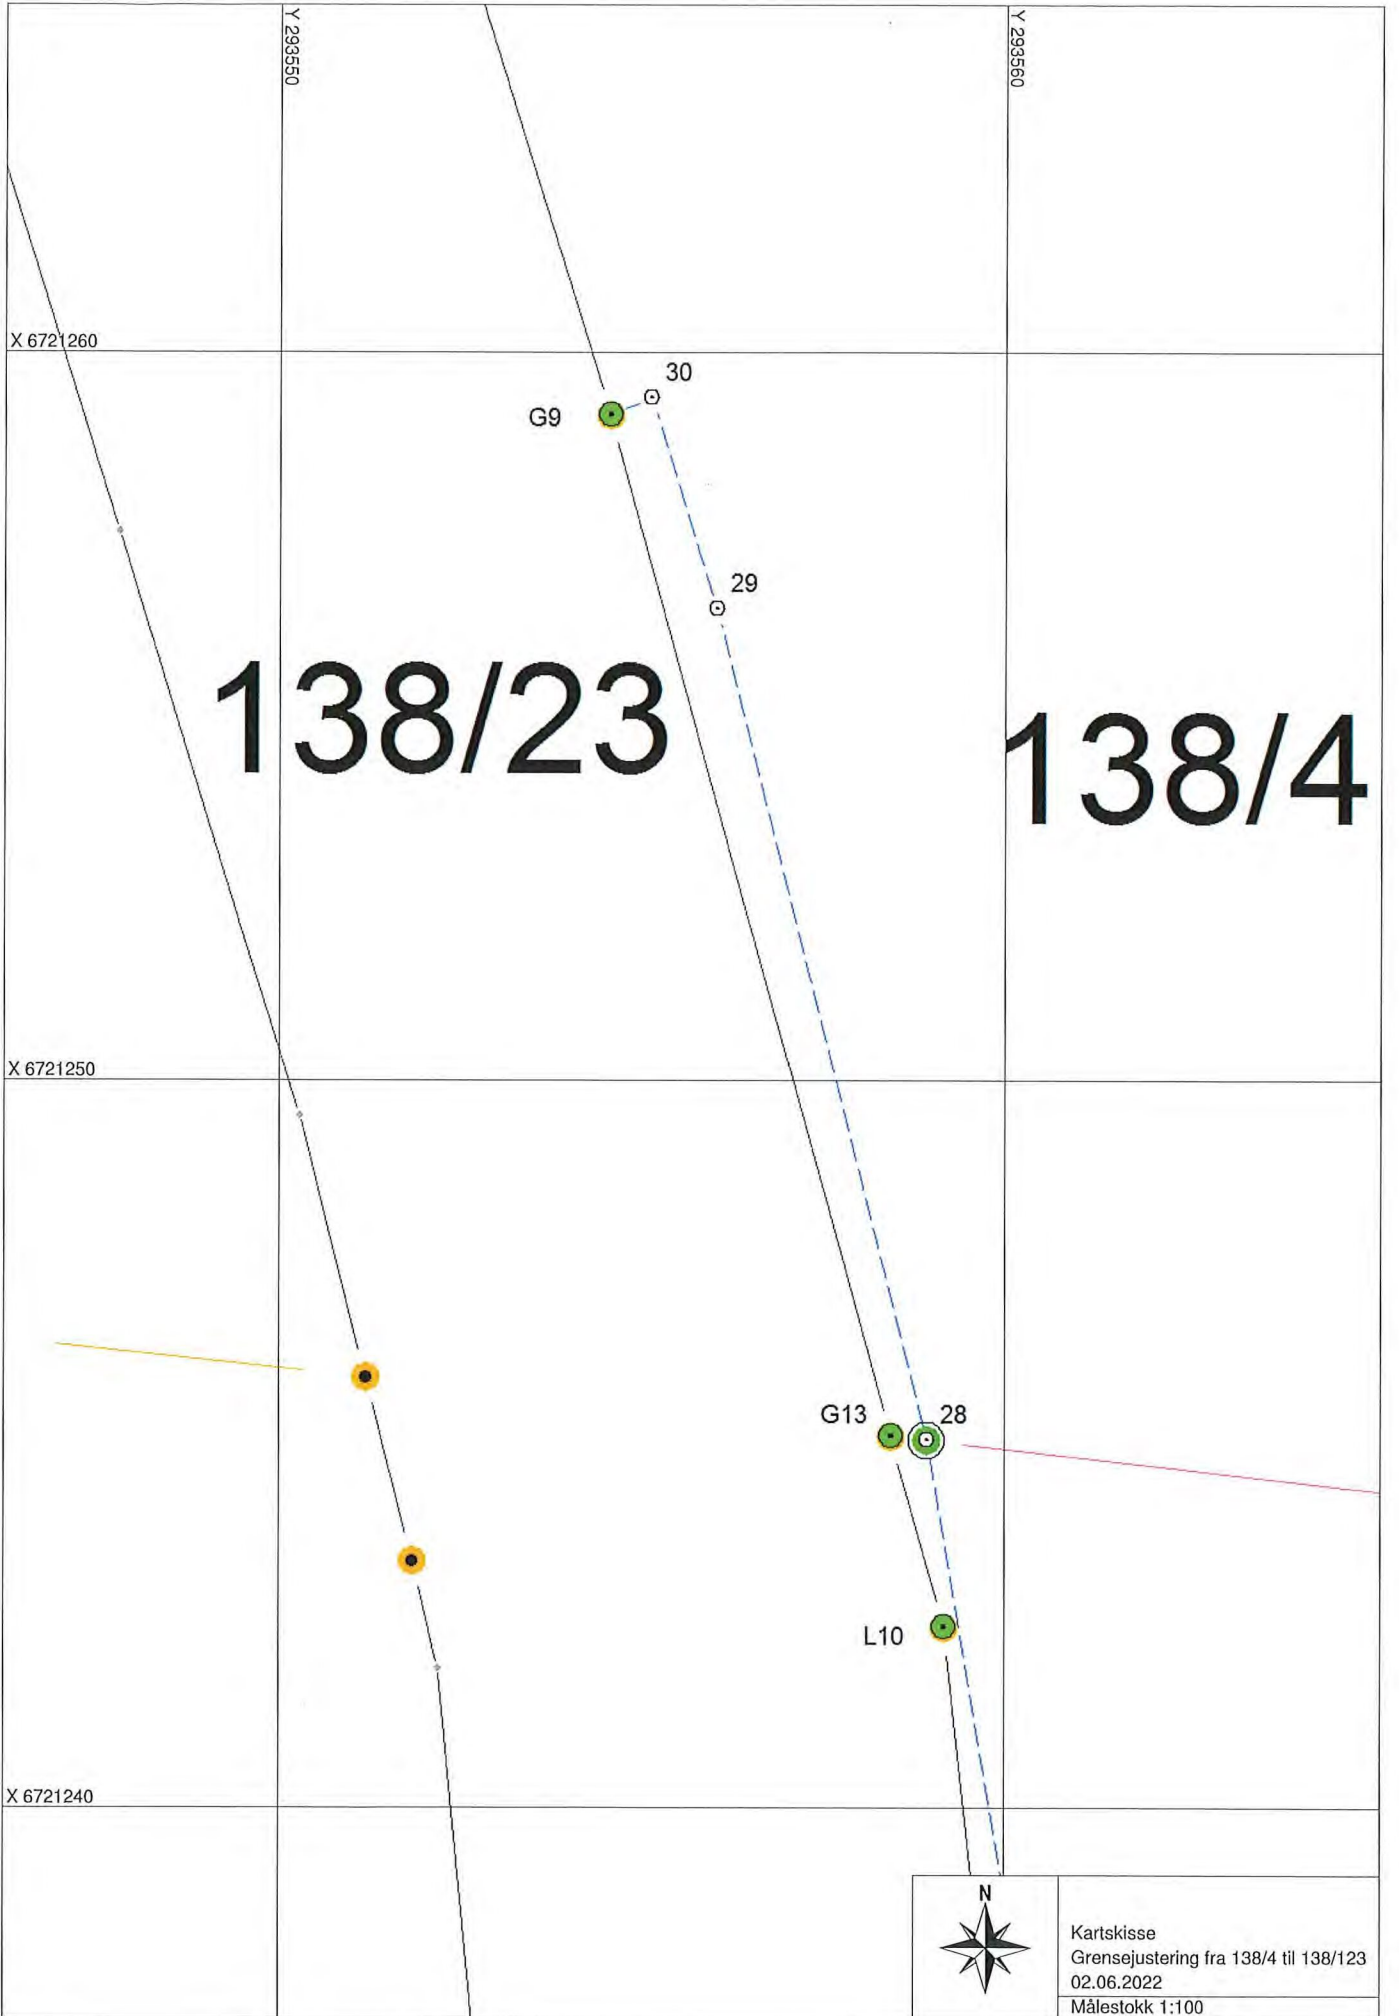

Avtale om grensejustering: Sjå skisse

Det er inngått avtale om grensejustering mellom gnr. 138 bnr. 9 og gnr. 138 bnr. 23 i Alver kommune.

Arealet som vert overført fra gnr. 138 bnr. 9 og gnr. 138 bnr. 23 er definert med desse grensepunkta: G13-28-32-31-G14-L10-G13

Panterett fylgjer dei nye grensene slik dei vert fastlagde ved grensejustering. Panterett i eigedom som får tillagt slikt areal, vert utvida til også å omfatta dette.

Ved grensejustering mellom bustadtomter må sivilstatus opplysast.

Avtalen må underskrivast av ektefelle/registrert partner for eigedom med felles bustad, sjølv om ektefelle/registrert partner ikkje er heimelshavar, jf ekteskapslova §32.


Dette gjeld kun avgjevareigedomen.

7/6-22/ *Arvid Rikstad* *Kjvind Berthe*
 Dato gnr. 138 bnr 9 Signatur

6/6 / 2022 *Sara H. Setkingstad*
 Dato gnr. 138 bnr 23 Signatur

Vilkår for grensejustering:

Max 5 % netto avgitt eller tilført areal, men under 500 kvm	Arealrekneskap mellom eiged. 138/4 og 138/23: 5% netto skranke på minste eigedom 138/23: 85 m² Reelt netto areal 137/768: 16 m²
Max 20 % brutto avgitt areal	
Øvre verdigrense for netto verdiendring = 1 G (grunnsatsen i folketrygda)	1 G pr. 01.05 2021 er kr 106399
Kontroll av arealgrenser mot andre grensejusteringar	
Grensejustering er ikkje i strid med føresegner gitt i eller i medhald av anna lovgivning(matr.lova §16)	<ul style="list-style-type: none"> Sjekk BYA i evt. reguleringsplan

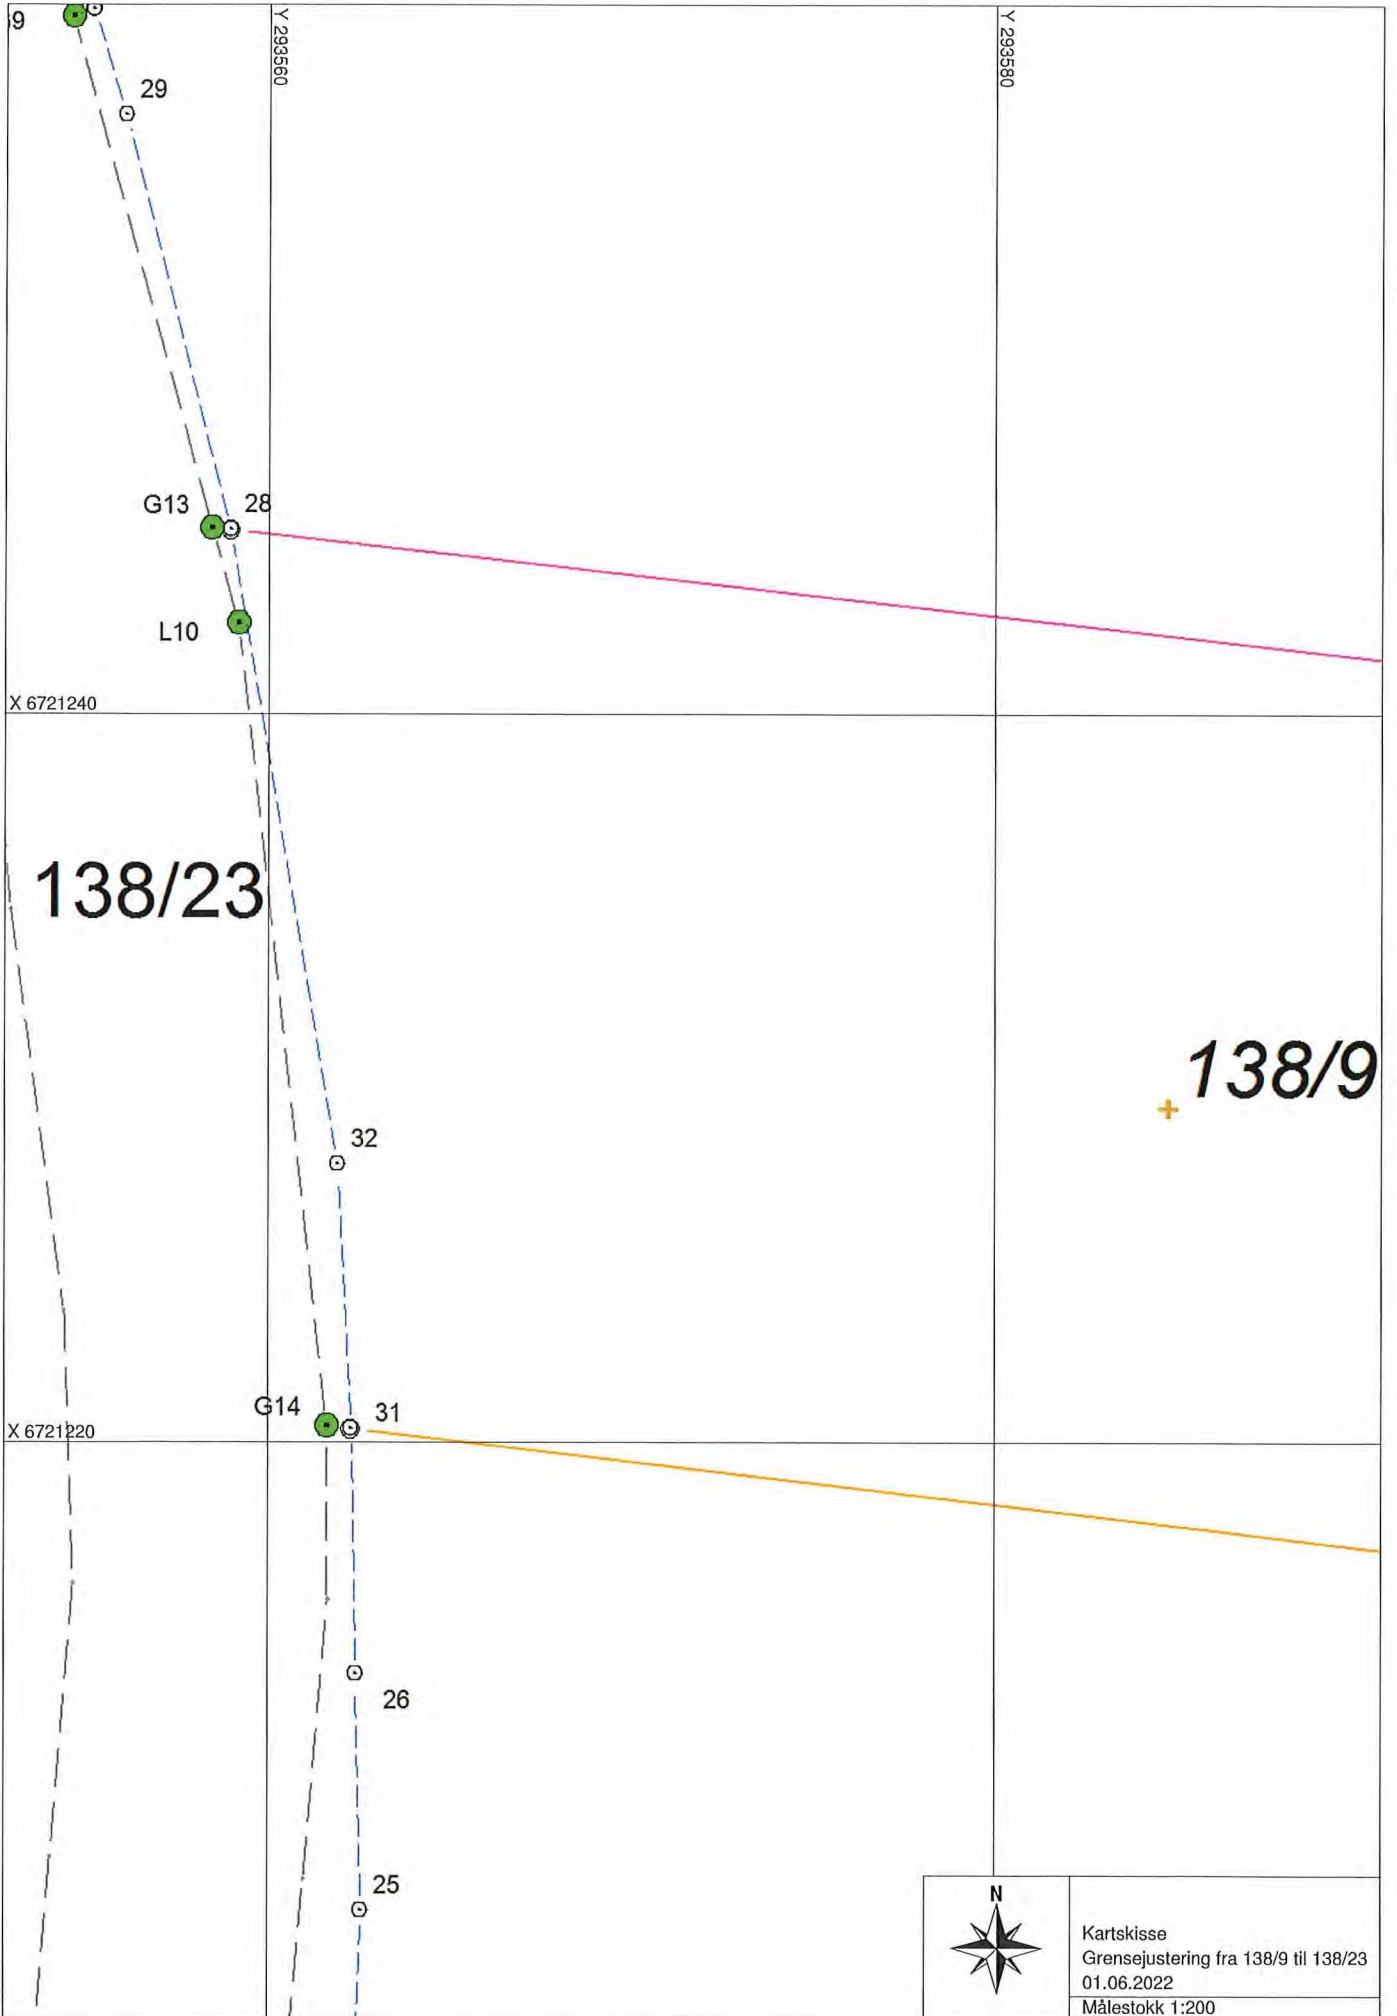

Avtale om grensejustering: Sjå skisse

Det er inngått avtale om grensejustering mellom gnr. 137 bnr. 64 og gnr. 137 bnr. 768 i Alver kommune.

Arealet som vert overført mellom gnr. 137 bnr. 64 og gnr. 137 bnr. 768 er definert med desse grensepunkta: 6G-5G-9P-10-11-12-13-6G og 6G-L6-14-6G

Panterett fylgjer dei nye grensene slik dei vert fastlagde ved grensejustering. Panterett i eigedom som får tillagt slikt areal, vert utvida til også å omfatta dette.

Ved grensejustering mellom bustadtomter må sivilstatus opplysast.

Avtalen må underskrivast av ektefelle/registrert partner for eigedom med felles bustad, sjølv om ektefelle/registrert partner ikkje er heimelshavar, jf ekteskapslova § 32.

Dette gjeld kun avgjevareigedomen.

31/5/2022

Dato gnr. 137 bnr 64

Sandra Væpstedt

Signatur

6/6 / 2022

Dato gnr. 137 bnr 768


Sara A. Sekkingstad

Signatur

ORDFØRER

Vilkår for grensejustering:

Max 5 % netto avgitt eller tilført areal, men under 500 kvm	Arealrekneskap mellom eiged. 137/14 og 137/768: 5% netto skranke på minste eigedom 137/768: 108 m² Reelt netto areal 137/768: 13 m²
Max 20 % brutto avgitt areal	Arealrekneskap mellom eigedomane 137/14 og 768: 20% brutto skranke på minste eiged. 137/768: 432 m² Reelt brutto areal 137/768:
Øvre verdigrense for netto verdiendring = 1 G (grunnsatsen i folketrygda)	1 G pr. 01.05 2021 er kr 106399
Kontroll av arealgrenser mot andre grensejusteringar	Justert også 68 m ² frå 137/13 til 137/768 Sum justeringer til 137/768: 68 m ² + Det er mindre enn skranken på 108 m ²
Grensejustering er ikkje i strid med føresegner gitt i eller i medhald av anna lovgivning(matr.lova §16)	<ul style="list-style-type: none"> Sjekk BYA i evt. reguleringsplan

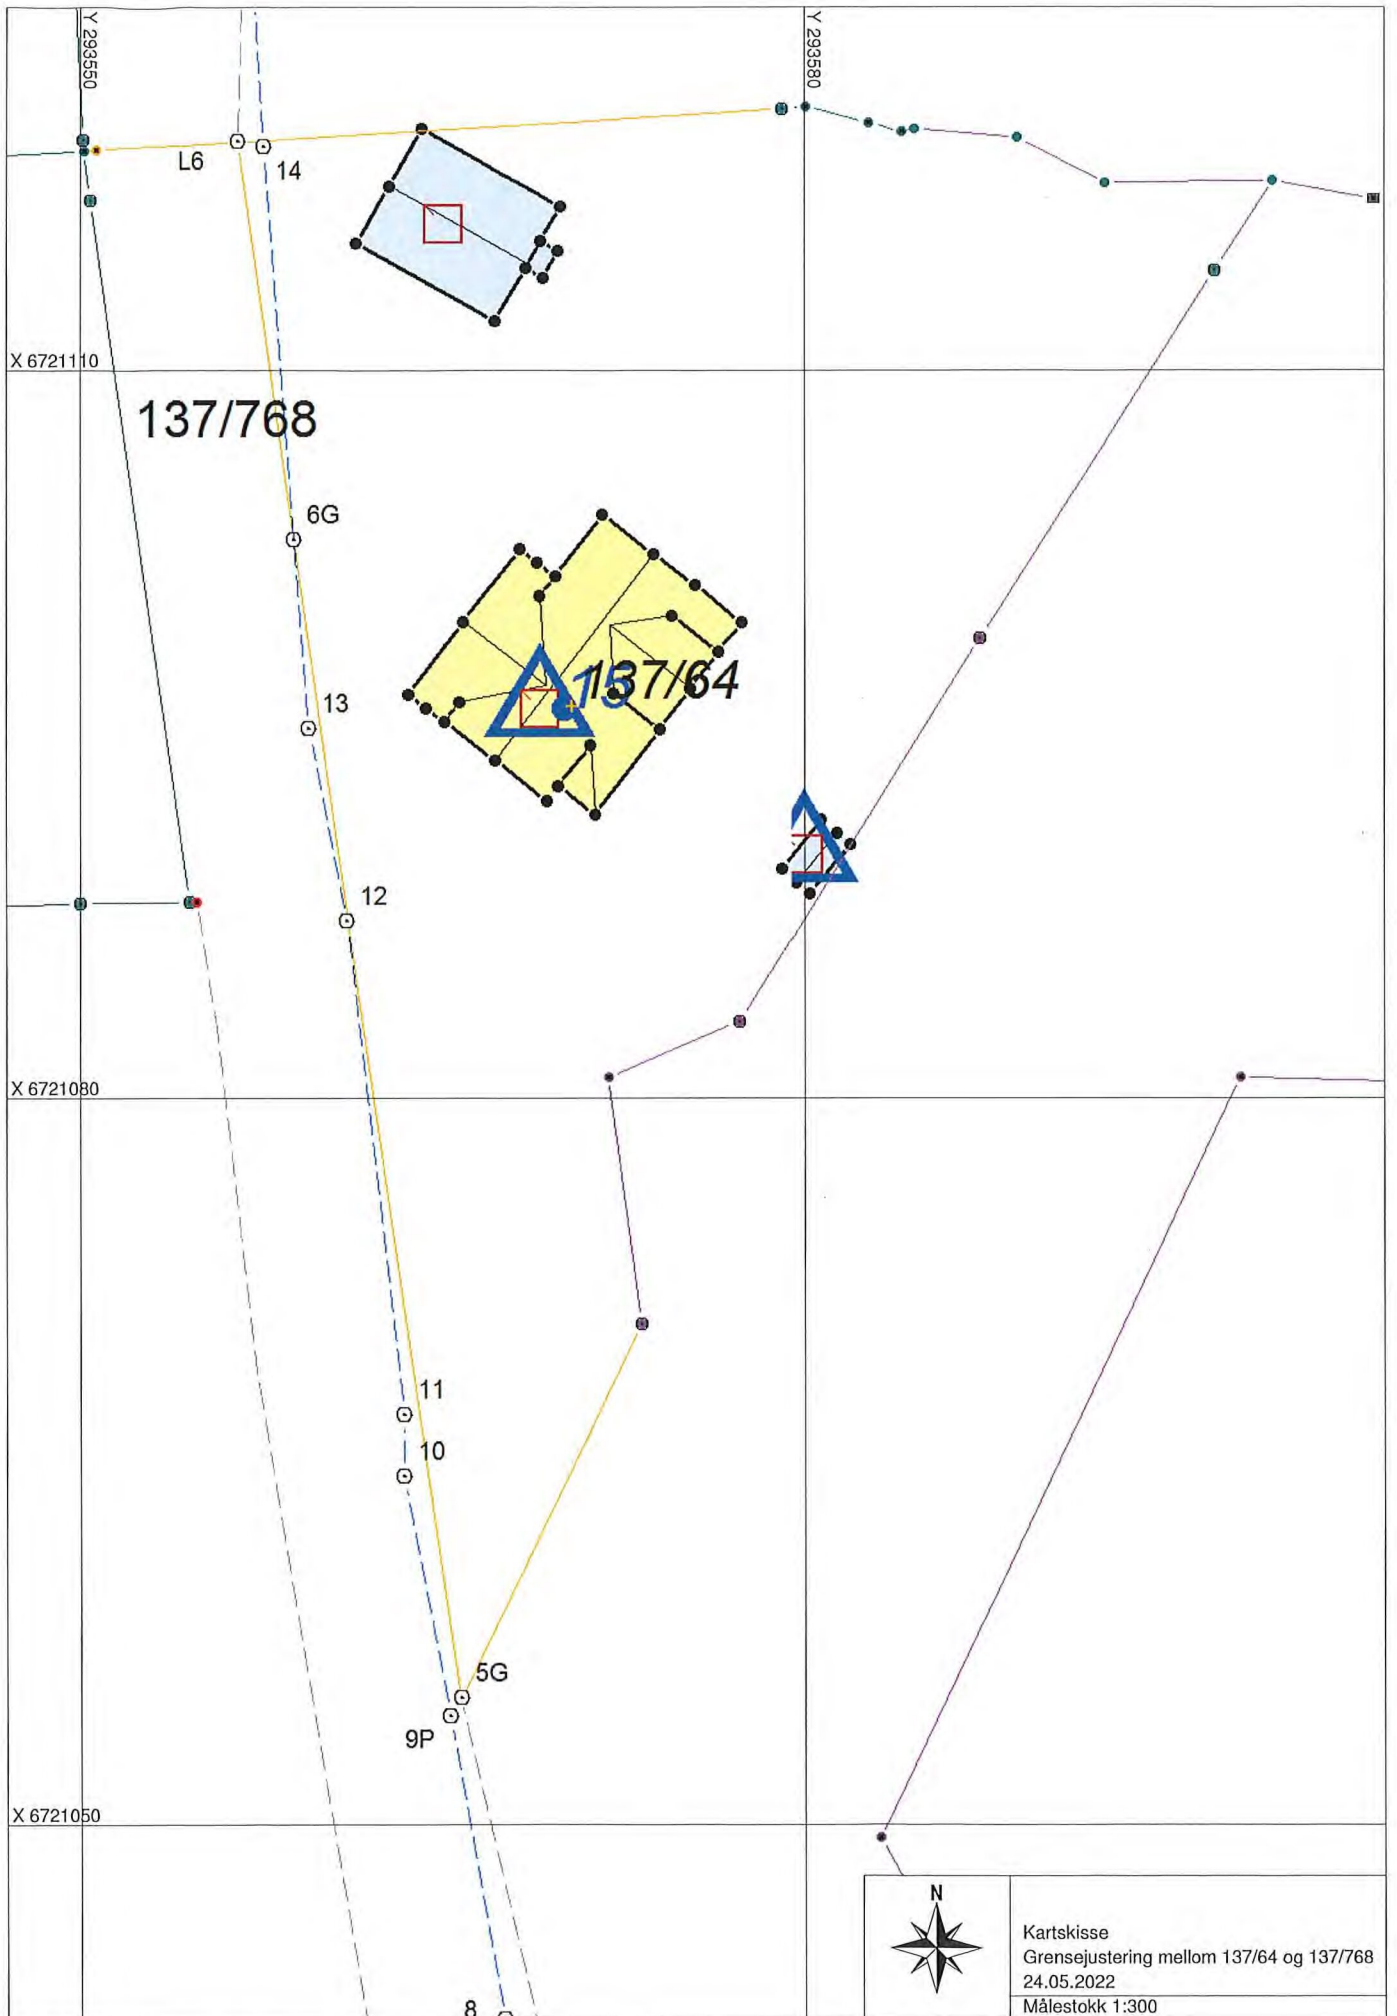

Kartskisse
Grensejustering mellom 137/64 og 137/768
24.05.2022
Målestokk 1:300

Avtale om grensejustering: Sjå skisse

Det er inngått avtale om grensejustering mellom gnr. 137 bnr. 13 og gnr. 137 bnr. 768 i Alver kommune.

Arealet som vert overført frå gnr. 137 bnr. 13 til gnr. 137 bnr. 768 er definert med desse grensepunkta: 1G-2G-3G-3G-4G-1G og 3G-2-3-4G-3G

Panterett fylgjer dei nye grensene slik dei vert fastlagde ved grensejustering. Panterett i eigedom som får tillagt slikt areal, vert utvida til også å omfatta dette.


Ved grensejustering mellom bustadtømtar må sivilstatus opplysast.

Avtalen må underskrivast av ektefelle/registrert partnar for eigedom med felles bustad, sjølv om ektefelle/registrert partnar ikkje er heimelshavar, jf ekteskapslova § 32.

Dette gjeld kun avgjevareigedomen.

6/6 / 2022
Dato gnr. 137 bnr 13 og 368

Sara A. Sekkingstad
Signatur


Vilkår for grensejustering:

Max 5 % netto avgitt eller tilført areal, men under 500 kvm	Arealrekneskap mellom eigedomane 5% netto skranke på minste eigedom 137/768: 108 m2 Reelt netto areal 137/768: 68 m2
Max 20 % brutto avgitt areal	Arealrekneskap mellom eigedomane 137/13 og 768: 20% brutto skranke på minste eigned. 137/768: 432 m2 Reelt brutto areal 137/768: 73 m2
Øvre verdigrense for netto verdiendring = 1 G (grunnsatsen i folketrygda)	1 G pr. 01.05 2021 er kr 106399
Kontroll av arealgrenser mot andre grensejusteringar	Tilbake til siste frådeling, arealoverføring eller samanslåing etter matrikkellova
Grensejustering er ikkje i strid med føresegner gitt i eller i medhald av anna lovgivning(matr.lova §16)	<ul style="list-style-type: none"> Sjekk BYA i evt. reguleringsplan

