

**Frå:** Kristin Thomassen <Kristin.Thomassen@norconsult.com>  
**Send:** onsdag 15. juni 2022 12:28  
**Til:** Josep Gayrbekov  
**Emne:** Sv: Saksnummer 22/2539

Hei!

Bekrefter som avtalt per telefon at vi omgjør søknaden til rammesøknad.

Beste hilsener  
Kristin Thomassen

---

**Fra:** Josep Gayrbekov <[josep.gayrbekov@alver.kommune.no](mailto:josep.gayrbekov@alver.kommune.no)>  
**Sendt:** mandag 13. juni 2022 11:10  
**Til:** Kristin Thomassen <[Kristin.Thomassen@norconsult.com](mailto:Kristin.Thomassen@norconsult.com)>  
**Emne:** SV: Saksnummer 22/2539

Hei,

Bekrefter å ha mottatt emailen. Gir deg en tilbakemelding så snart jeg har fått sett nærmere på det.

**Josep Gayrbekov** | Rådgjevar Plan og byggesak

Telefon: 56 37 56 48  
Innbyggjarservice: 56 37 50 00  
[www.alver.kommune.no](http://www.alver.kommune.no)




**Frå:** Kristin Thomassen <[Kristin.Thomassen@norconsult.com](mailto:Kristin.Thomassen@norconsult.com)>  
**Send:** fredag 10. juni 2022 15:20  
**Til:** Postmottak Alver <[post@alver.kommune.no](mailto:post@alver.kommune.no)>; Josep Gayrbekov <[josep.gayrbekov@alver.kommune.no](mailto:josep.gayrbekov@alver.kommune.no)>  
**Kopi:** Jan-Inge Nilssen <[jan-inge.nilssen@norconsult.com](mailto:jan-inge.nilssen@norconsult.com)>; Atle Dingen <[atle.dingen@alver.kommune.no](mailto:atle.dingen@alver.kommune.no)>  
**Emne:** Saksnummer 22/2539

Hei!

Jeg har forsøkt å få tak i deg i dag for å høre om det er mulig å få tillatelse med vilkår for saksnummer 22/2539. Vi ser at det tar litt lengre tid enn først antatt med å få grave- og fremføringsløyve fra Vestland fylkeskommune. Dermed lurar vi på om det er mulig å få løyve med vilkår slik at vi kan starte opp med de arbeidene som ikke er i nærhet til fylkesvegen og jobbe parallelt med å få på plass grave og

framføringsløyve. Vi foreslår at vilkåret kan gjelde mellom pel 450-1000, markert i utklippet under.

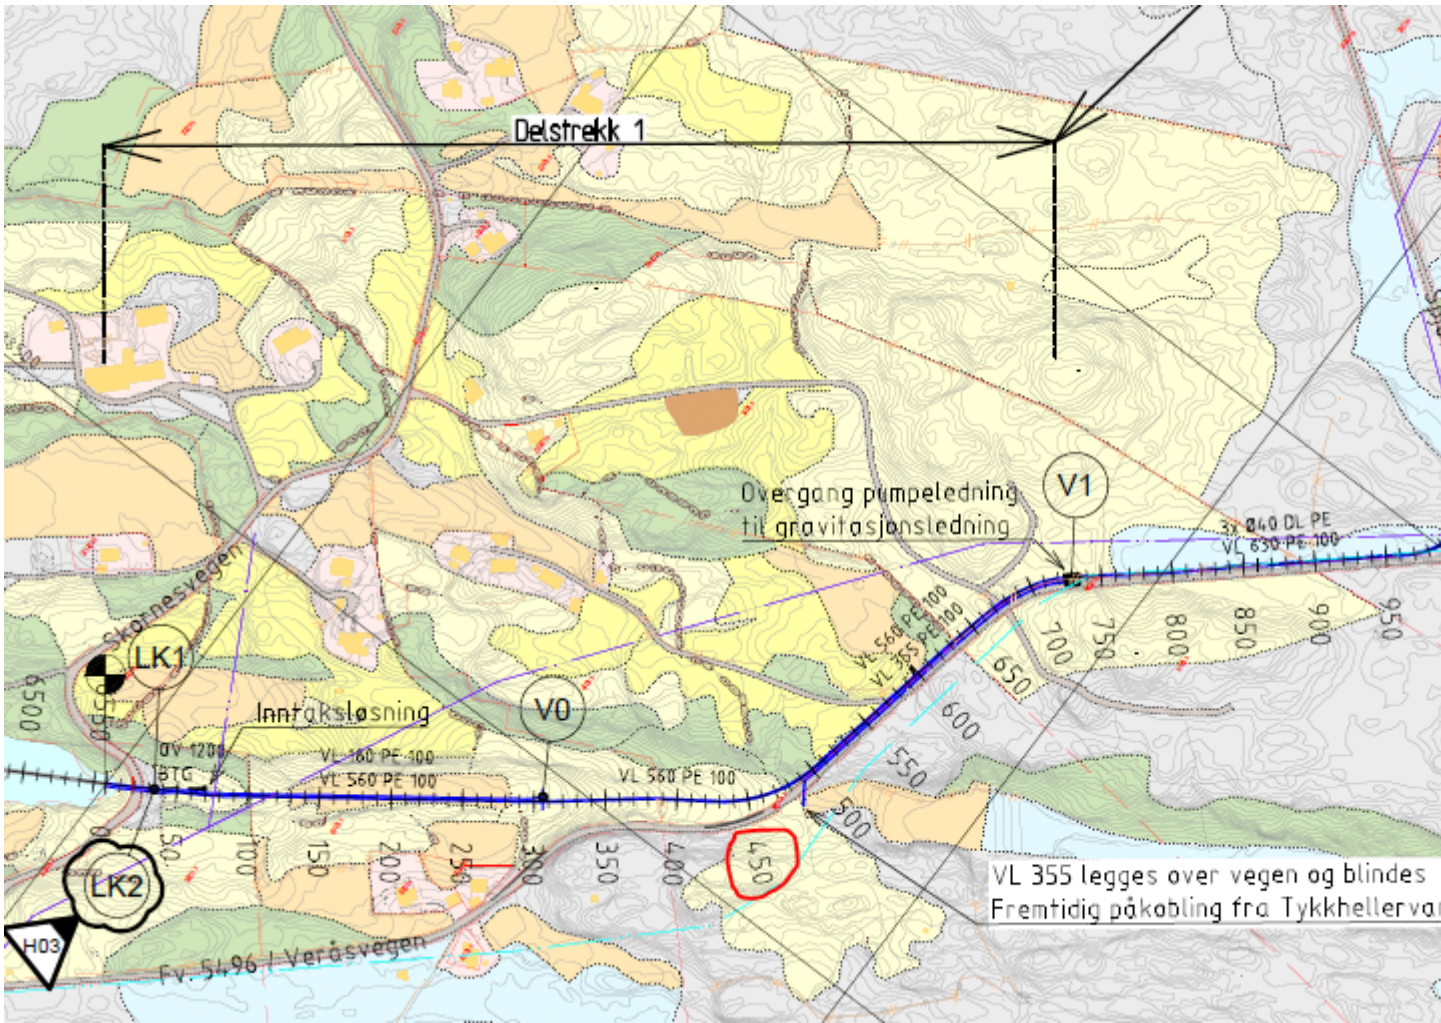

Beste hilsener

Kristin Thomassen  
Ingeniør vann- og avløpsteknikk  
Mob: +47 95 05 90 81

[Kristin.Thomassen@norconsult.com](mailto:Kristin.Thomassen@norconsult.com)

Norconsult AS, Postboks 1199, 5811 Bergen  
Valkendorfgaten 6, 5012 Bergen  
Tel: +47 55 37 55 00 | Fax: +47 55 37 55 01  
[www.norconsult.no](http://www.norconsult.no)