

KART
 over
 Indmarken tilhørende Gaarden
VIKEBO

Gaards-nr. 102 i Herlvs Herred,
 Søndre Bergenhus Amt.

Optaget Aar 1903
 af
 V. Winterthun.




Maalstab 1:1500.



Ju. tilagt 1-10-03.
 Hønen

til a. Martha Mikkeladatter, Brugs-nr. 1, Skyld o Mark u. Ov.	
b. Olaf Ingebrigtsen,	2-8, 0
c. Peder Rasmussen,	1, 0
d. Lars Pedersen,	3, 0
e. Ole Olsen,	10, 0
f. Olaf Ingebrigtsen,	11, 0
g. Mons Olsen,	15, 0
h. Bendik Nielsen,	12, 0

0 1 2 3 4 5 6 7 8 9 10 11 12 13 14 15 16 17 18 19 20 21

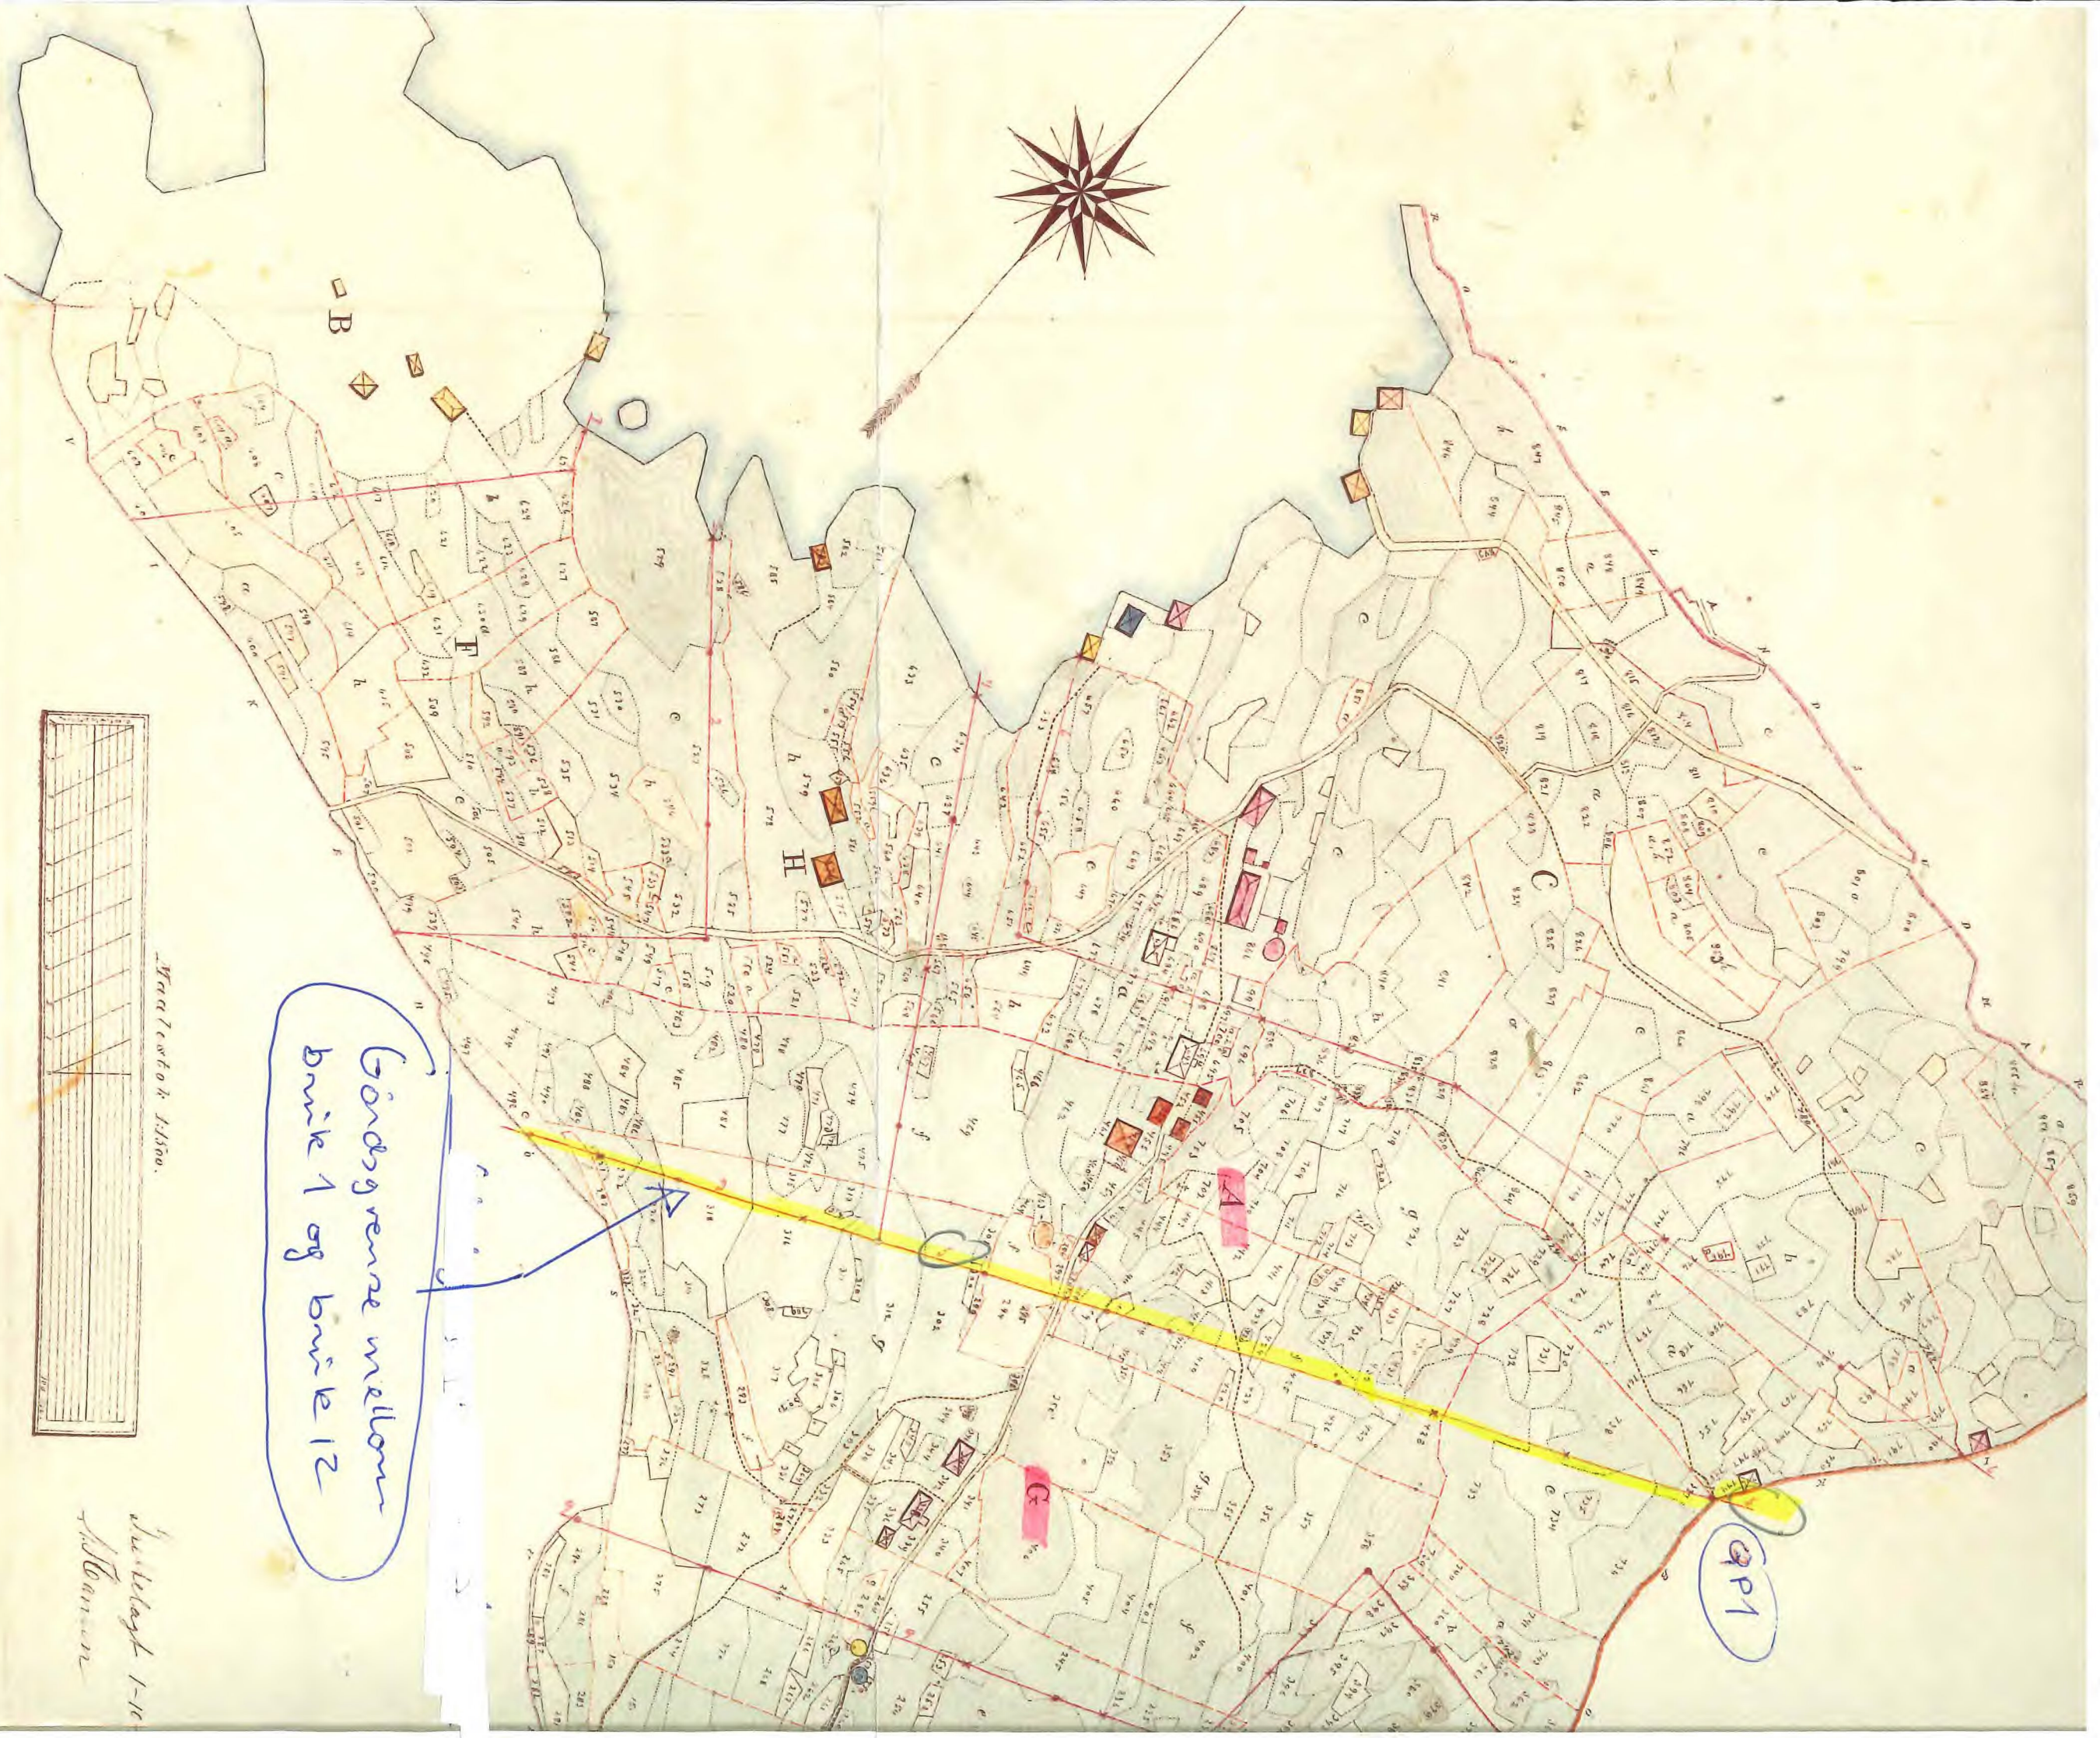

Bördsgrænse mellem
brik 1 og brik 12




