









7

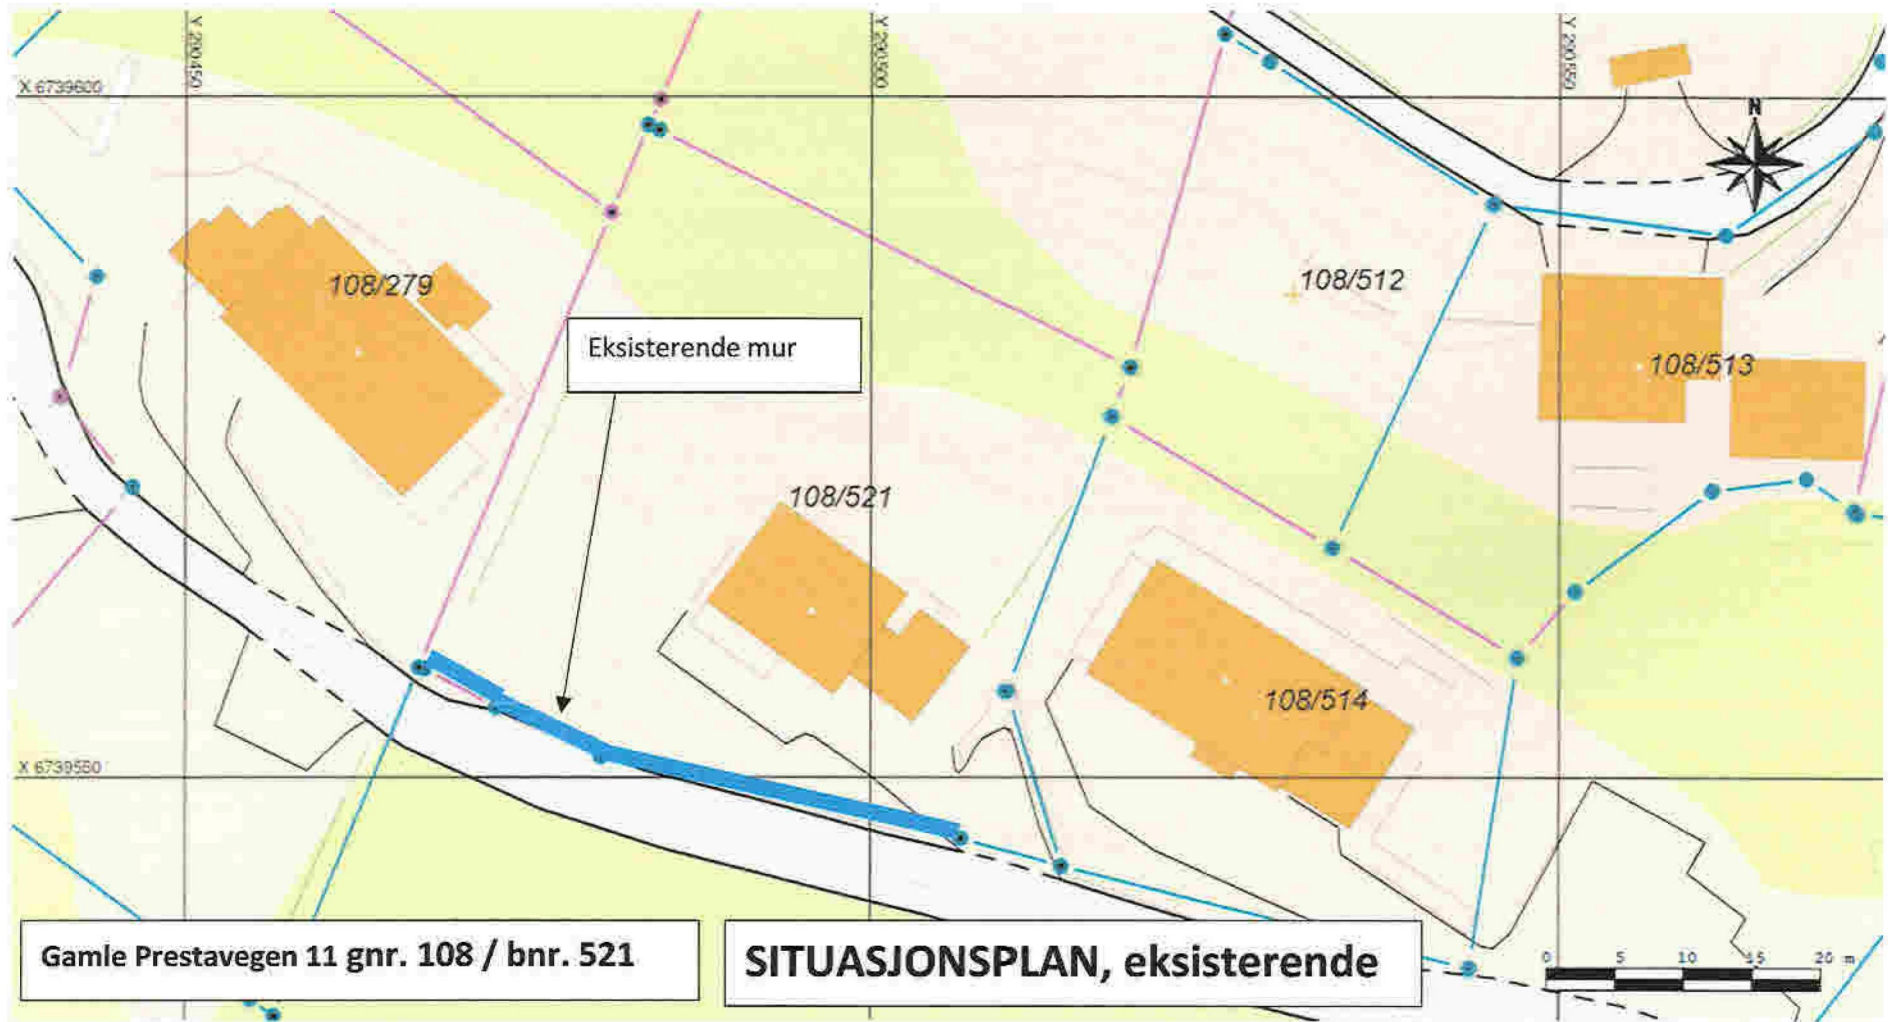


Gamle Prestavegen 11 gnr. 108 / bnr. 521

SITUASJONSPLAN, eksisterende

SITUASJONSKART		 	
Gnr./bnr.:	Gjeldende plan :	Målestokk:	1:500
Adresse:	Planformål :	Dato:	03.06.2022
Eigar/søkar:	Vår referanse:	 Gjerde  Usikker eigedomsgrænse  Målt eigedomsgrænse	 Bolighus  Andre bygg
Kvalitet :	Sign. _____		

8

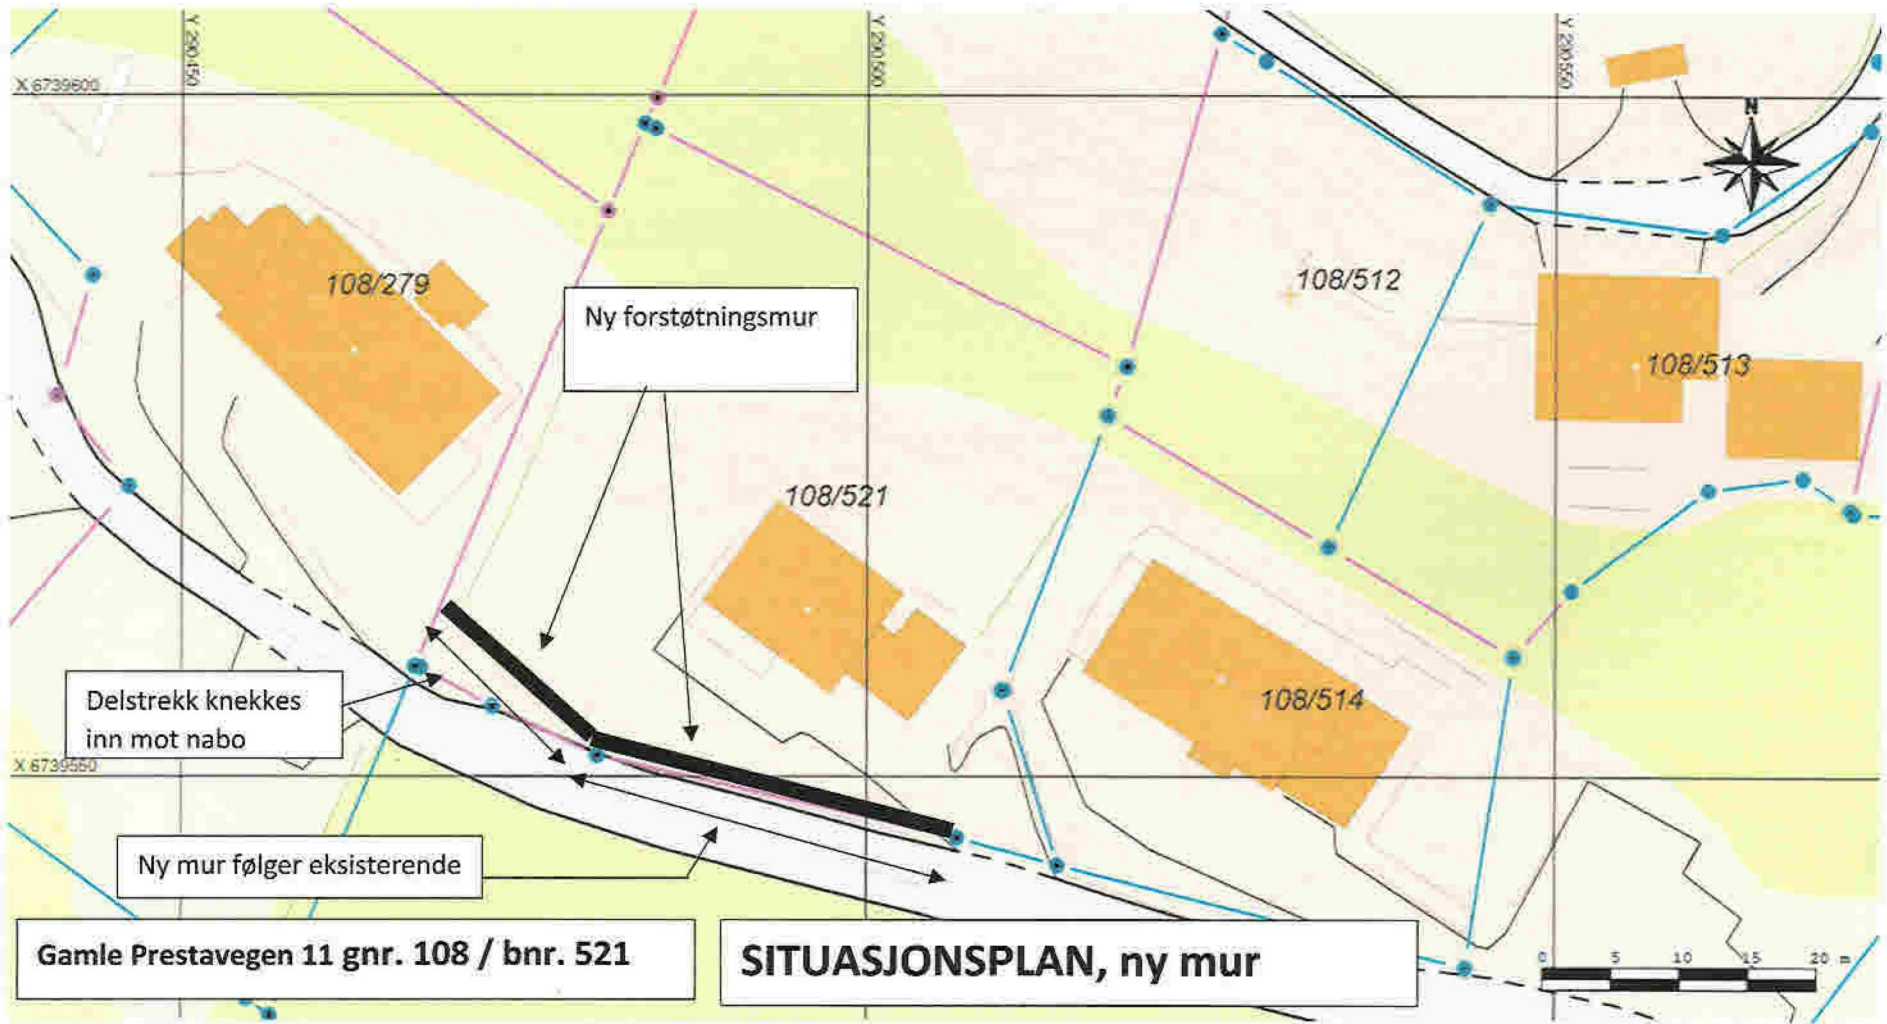

SITUASJONSKART		MPT		ALVER KOMMUNE	
Gnr/Bnr:	Gjeldende plan:	Målestokk:	1:500		
Adresse:	Planformål:	Dato:	03.06.2022		
Eigar/øskar:	Vår referanse:				Bolighus
Kvalitet:	Sign.:		Gjerde		Andre bygg
			Usikker eiegdomsgrense		
			Målt eiegdomsgrense		