




Prosj. utvidelse av leilighet
 Elvavegen 16 , 5918 Frekhaug,
 Gbrnr, 323/578 i Alver kommune
 Etasjeplaner i Mål = 1:100

Utvidelse , BYA = 38,3 m²


Seim , 02. 11. 2021
 Arkitekt Knut Willie Jacobsen

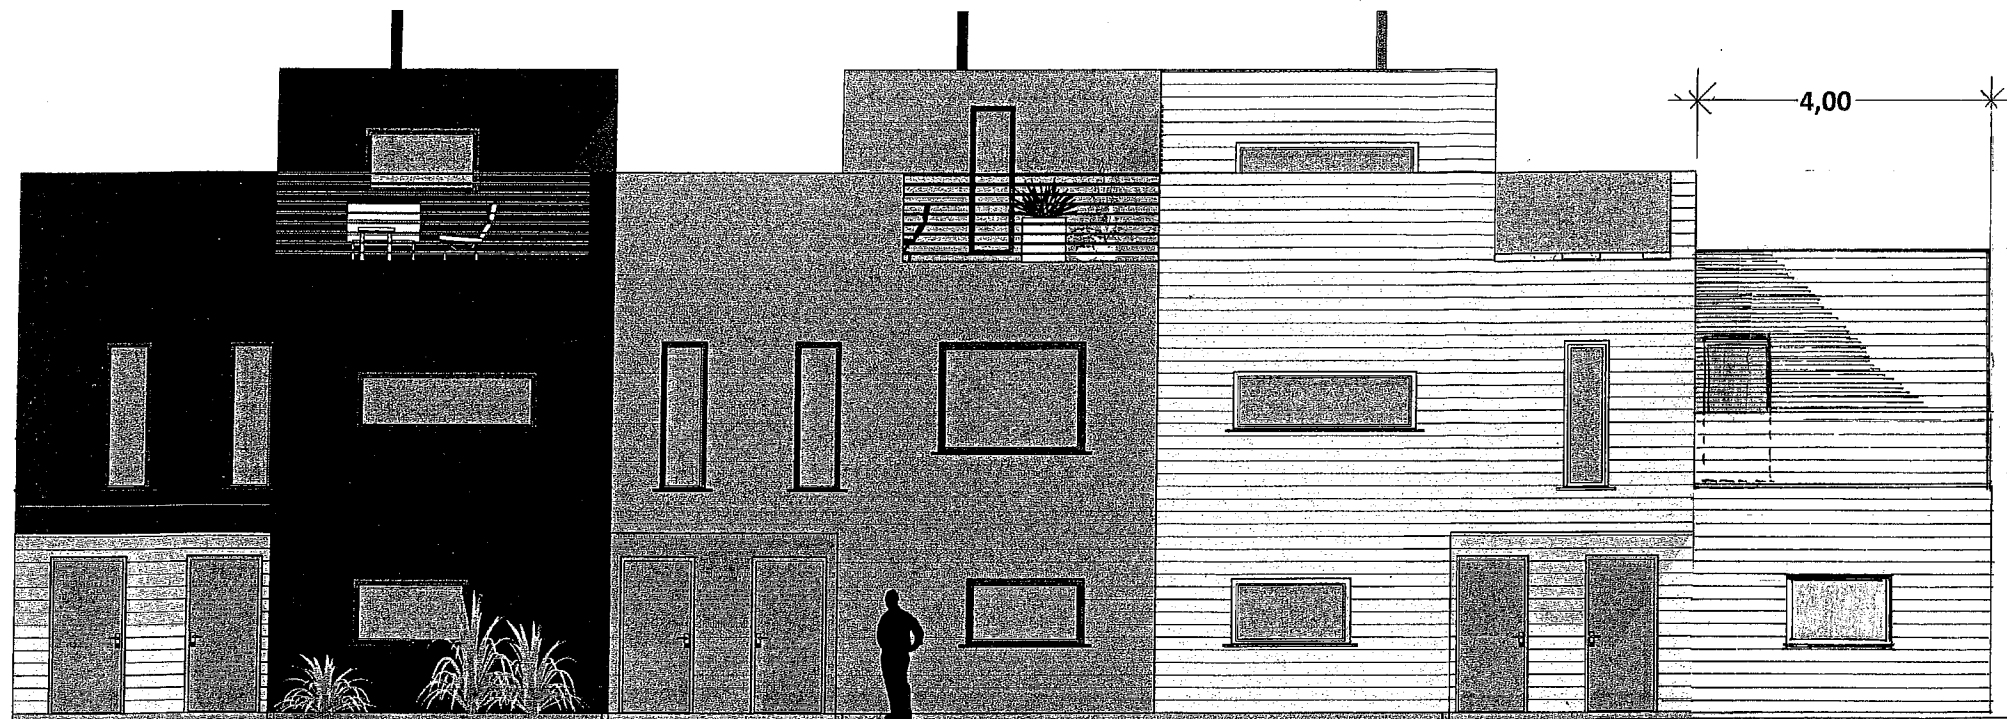

Fasade mot SYD

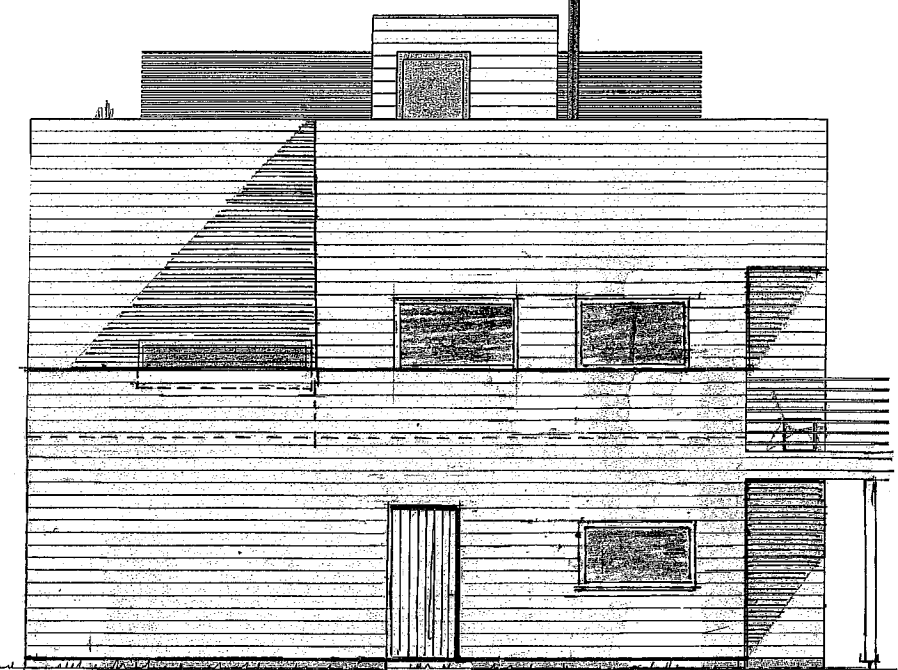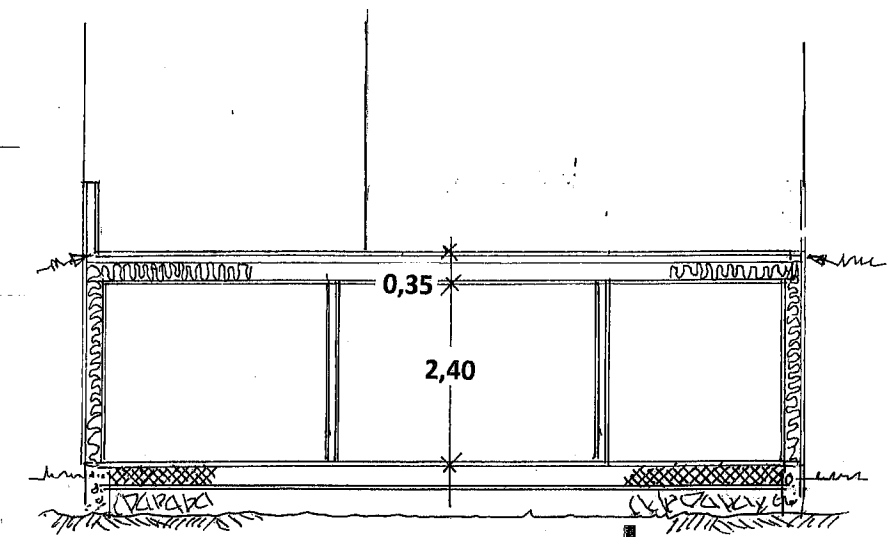

Fasade mot ØST

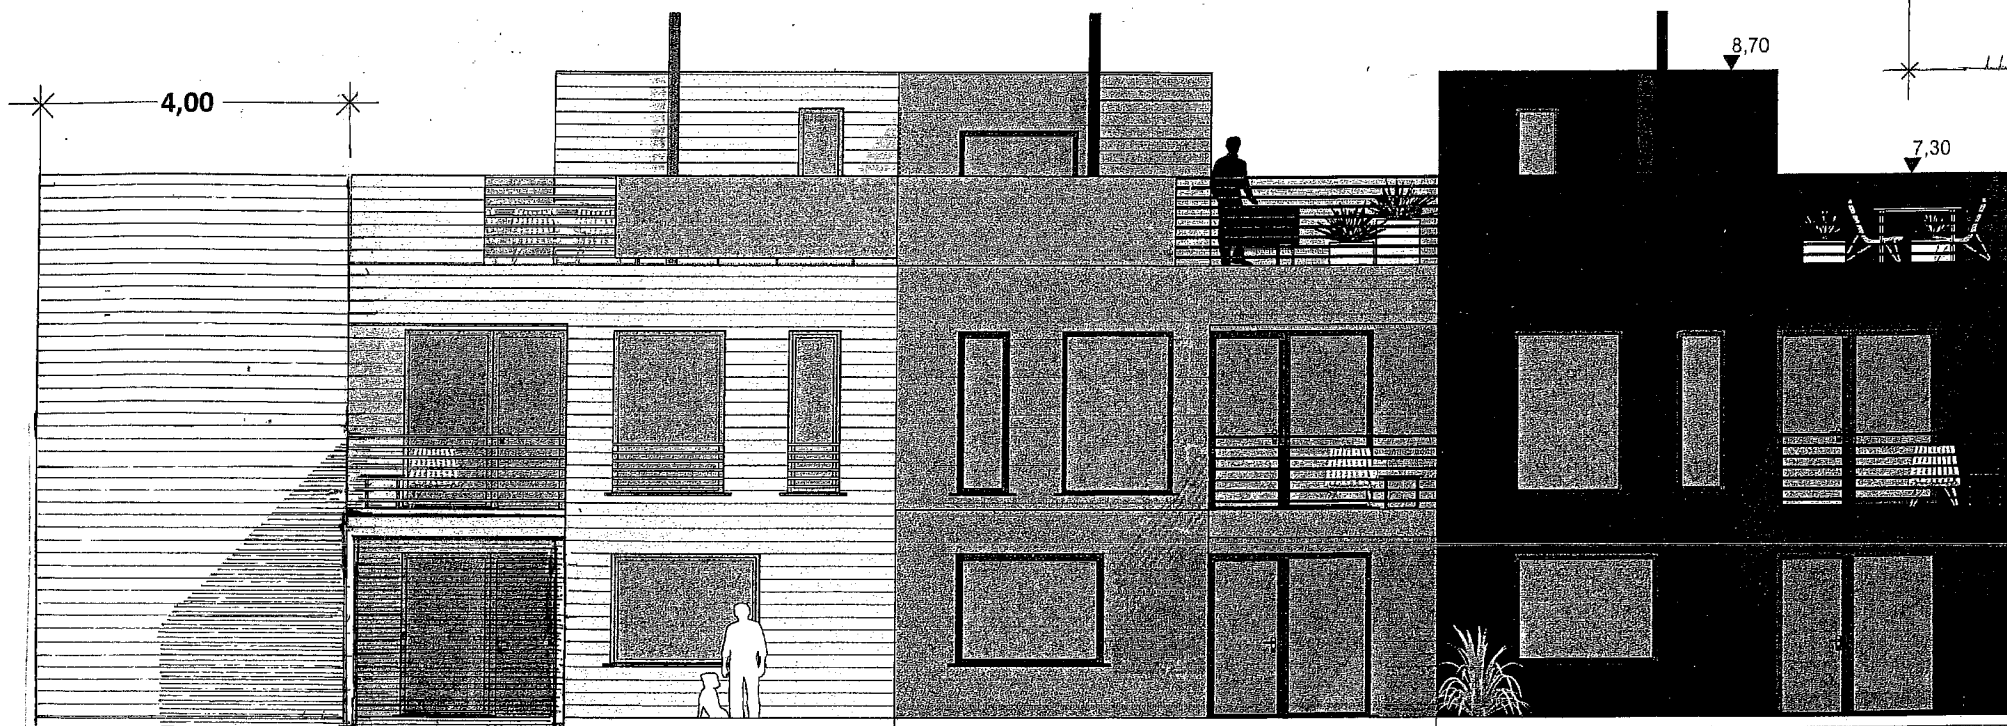

Fasade mot NORD


Prosj. utvidelse av leilighet
 Elvavegen 16 , 5918 Frekhaug
 Gbrnr. 323/578 i Alver kommune
 Fasader i Mål = 1 : 100

Seim, 22.10.2021 01.11.21
 Ark. Knut Willie Jacobsen

3. etg

4 000

3. etg

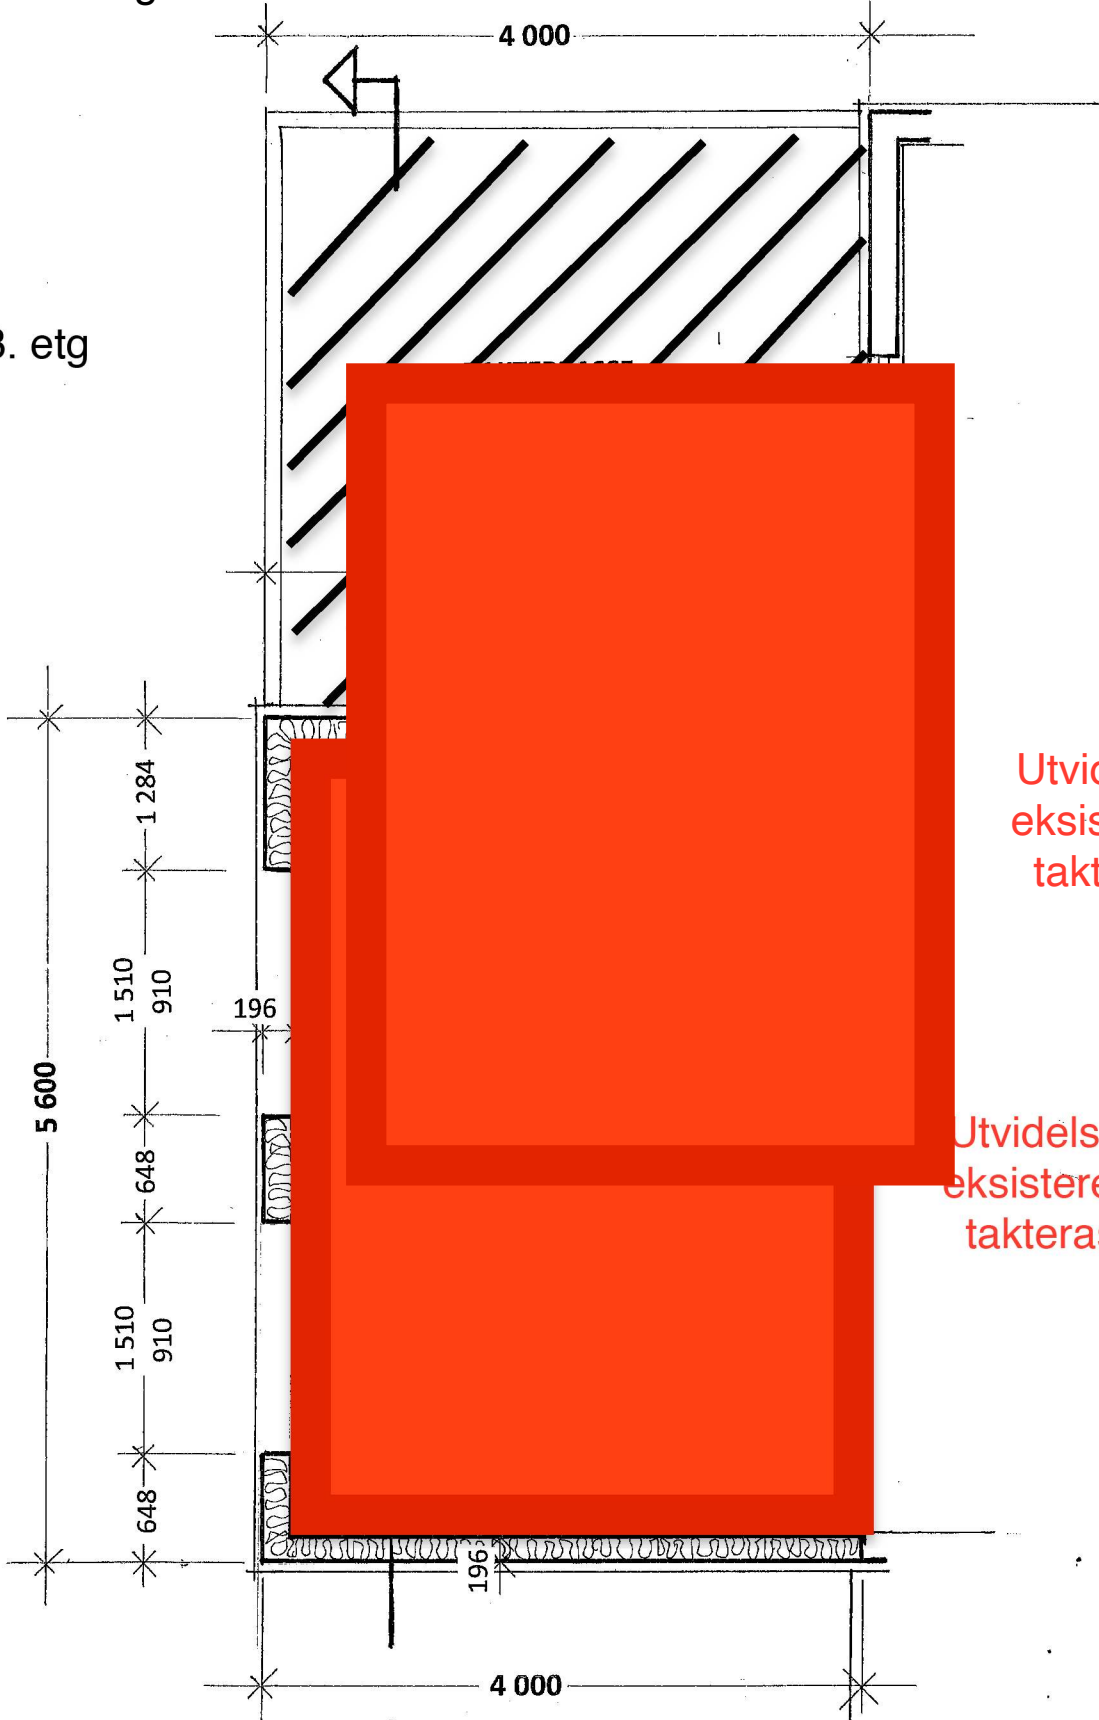

Utvidelse av eksisterende takterasse

Utvidelse av eksisterende takterasse