

Gnr 418 Bnr 19
Rossnesvegen 481
Spillvannsledning og
Plassering av Slamavskiller
1:500
Arve Rosnes 46-93-94-59

493/1-8

17.3

417/19

Mnrsmangler

417/122

417/14

417/19

418/9

25.2

418/19

Septiktank 4m³

Situasjonskart -
 Gnr: 418 Bnr 19
 Rossnesvegen 481
 Spillvannsledning til sjø
 Arve Rosnes Mobil 46-93-94-59
 1:1000


NHdigi.no



Dato: 19-05-2022

Målestokk: 1:1 000

30m

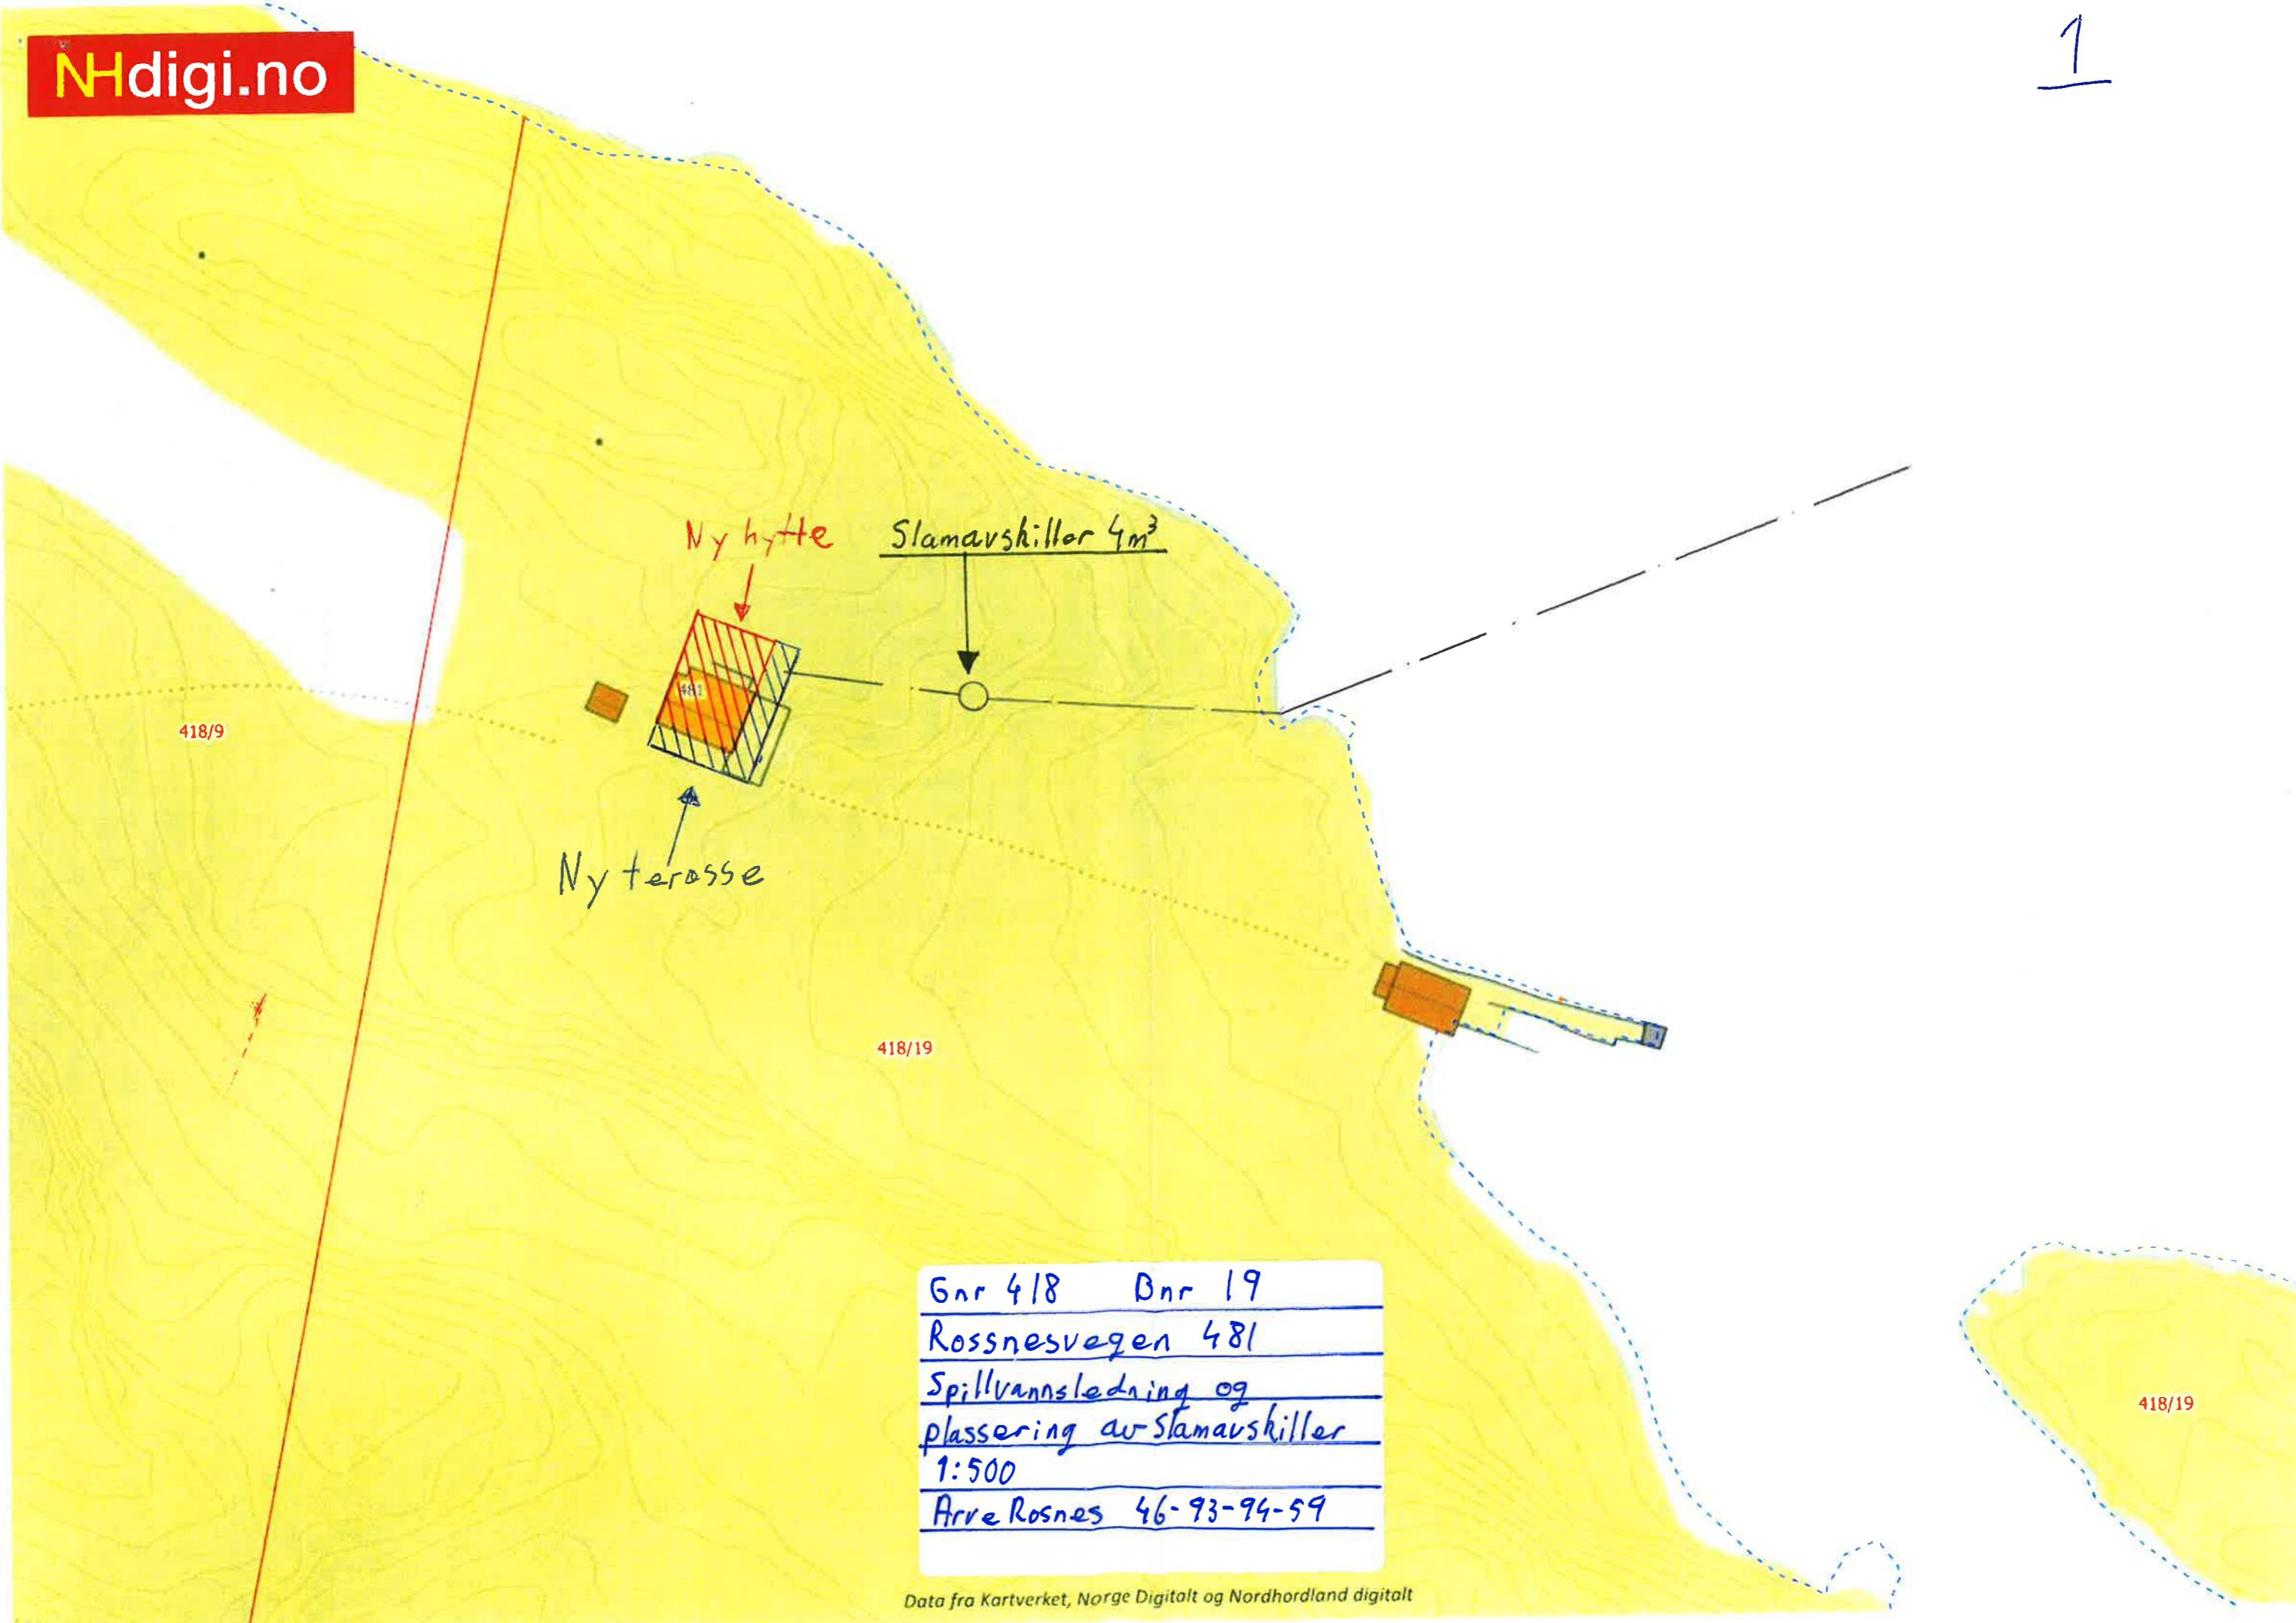

418/9

Ny hytte
Ny terrasse
Slamavskiller 4m³

418/19

418/19

Gnr 418 Dnr 19
Rossnesvegen 481
Spillvannsledning og
plassering av Slamavskiller
1:500
Arve Rosnes 46-93-94-59

493/1-8

17.3

417/19

Mnrsmangler

417/122

417/14

417/19

418/9

25.2

418/19

Septiktank 4m³

Situasjonskart -
 Gnr: 418 Bnr 19
 Rossnesvegen 481
 Spillvannsledning til sjø
 Arve Rosnes Mobil 46-93-94-59
 1:1000

Nhdigi.no

Dato: 19-05-2022



Målestokk: 1:1 000
30m

