



Alver Kommune
Landbruk
Postboks 4
5906 FREKHAUG

Referanser:
Dykkar:
Vår: 21/10215 - 22/53671

Saksbehandlar:
Josep Gayrbekov
josep.gayrbekov@alver.kommune.no

Dato:
29.06.2022


Oversender søknad til uttalelse - gbnr 323/39 Frekhaug

Tiltak: levegg
Byggjestad: Gbnr: 323/39
Tiltakshavar: Skintveit Bygg AS
Ansvarleg søkjar: Skintveit Bygg AS

Saka gjeld søknad om levegg.

Planstatus

Eigedommen ligg i regulert område innanfor det som i reguleringsplanen for Frekhaug aust (1256-19930624 er definert som jordbruk. Tiltaket ligg og utanfor byggjegrænse mot sjø jf. KP pkt 4.7.2.

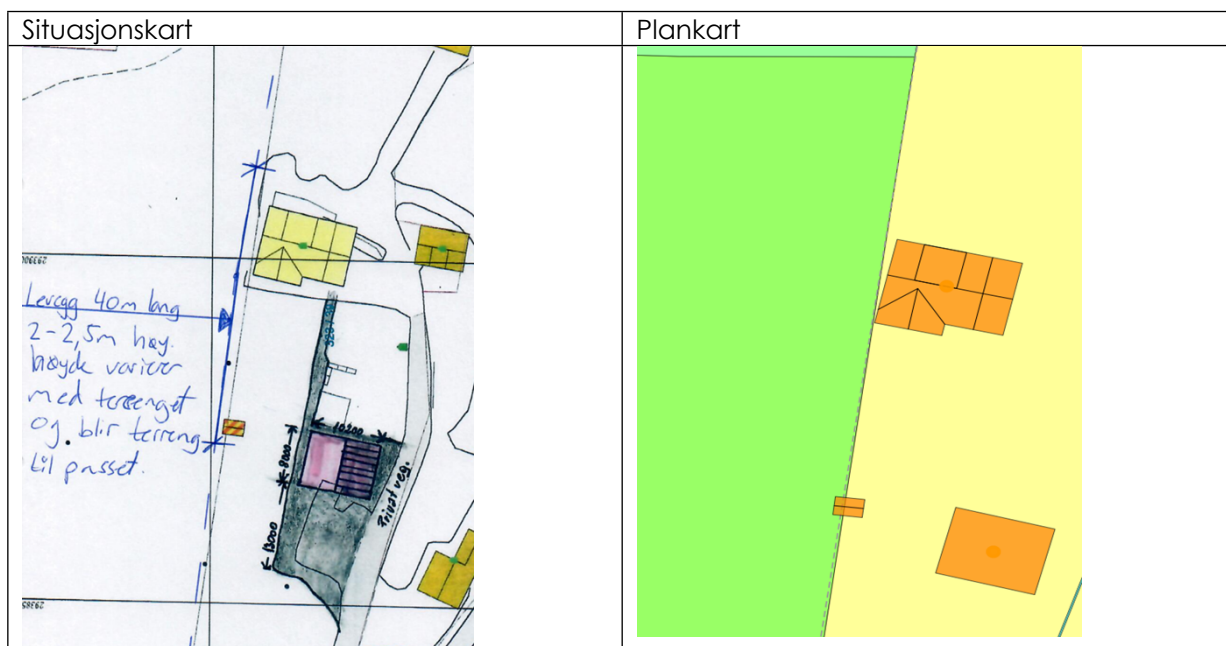

VURDERING

Frist

Frist for uttale er 4 veker frå oversendinga, jf. pbl. § 21-5 (3).

Med vennleg helsing
Alver kommune, Plan og byggesak

Are Frøysland Grande
Avdelingsleiar

Josep Gayrbekov
Rådgjevar

Dette dokumentet er elektronisk godkjent og har difor ingen signatur.

Vedlegg:

Søknad om dispensasjon for levegg
Søknad om løyve til tiltak utan ansvarsrett - gbnr 323/39 Frekhaug
Situasjonskart 1_3

Mottakarar:

Alver Kommune	Postboks 4	5906	FREKHAUG
Statsforvaltaren I Vestland	Njøsavegen 2	6863	Leikanger
Vestland Fylkeskommune	Postboks 7900	5020	Bergen