

40/96
Det røde område viser hva som er fylt ut av stein i sjø


Situasjonskart - 1967 40/96



Dato: 01-04-2022

Målestokk: 1:250



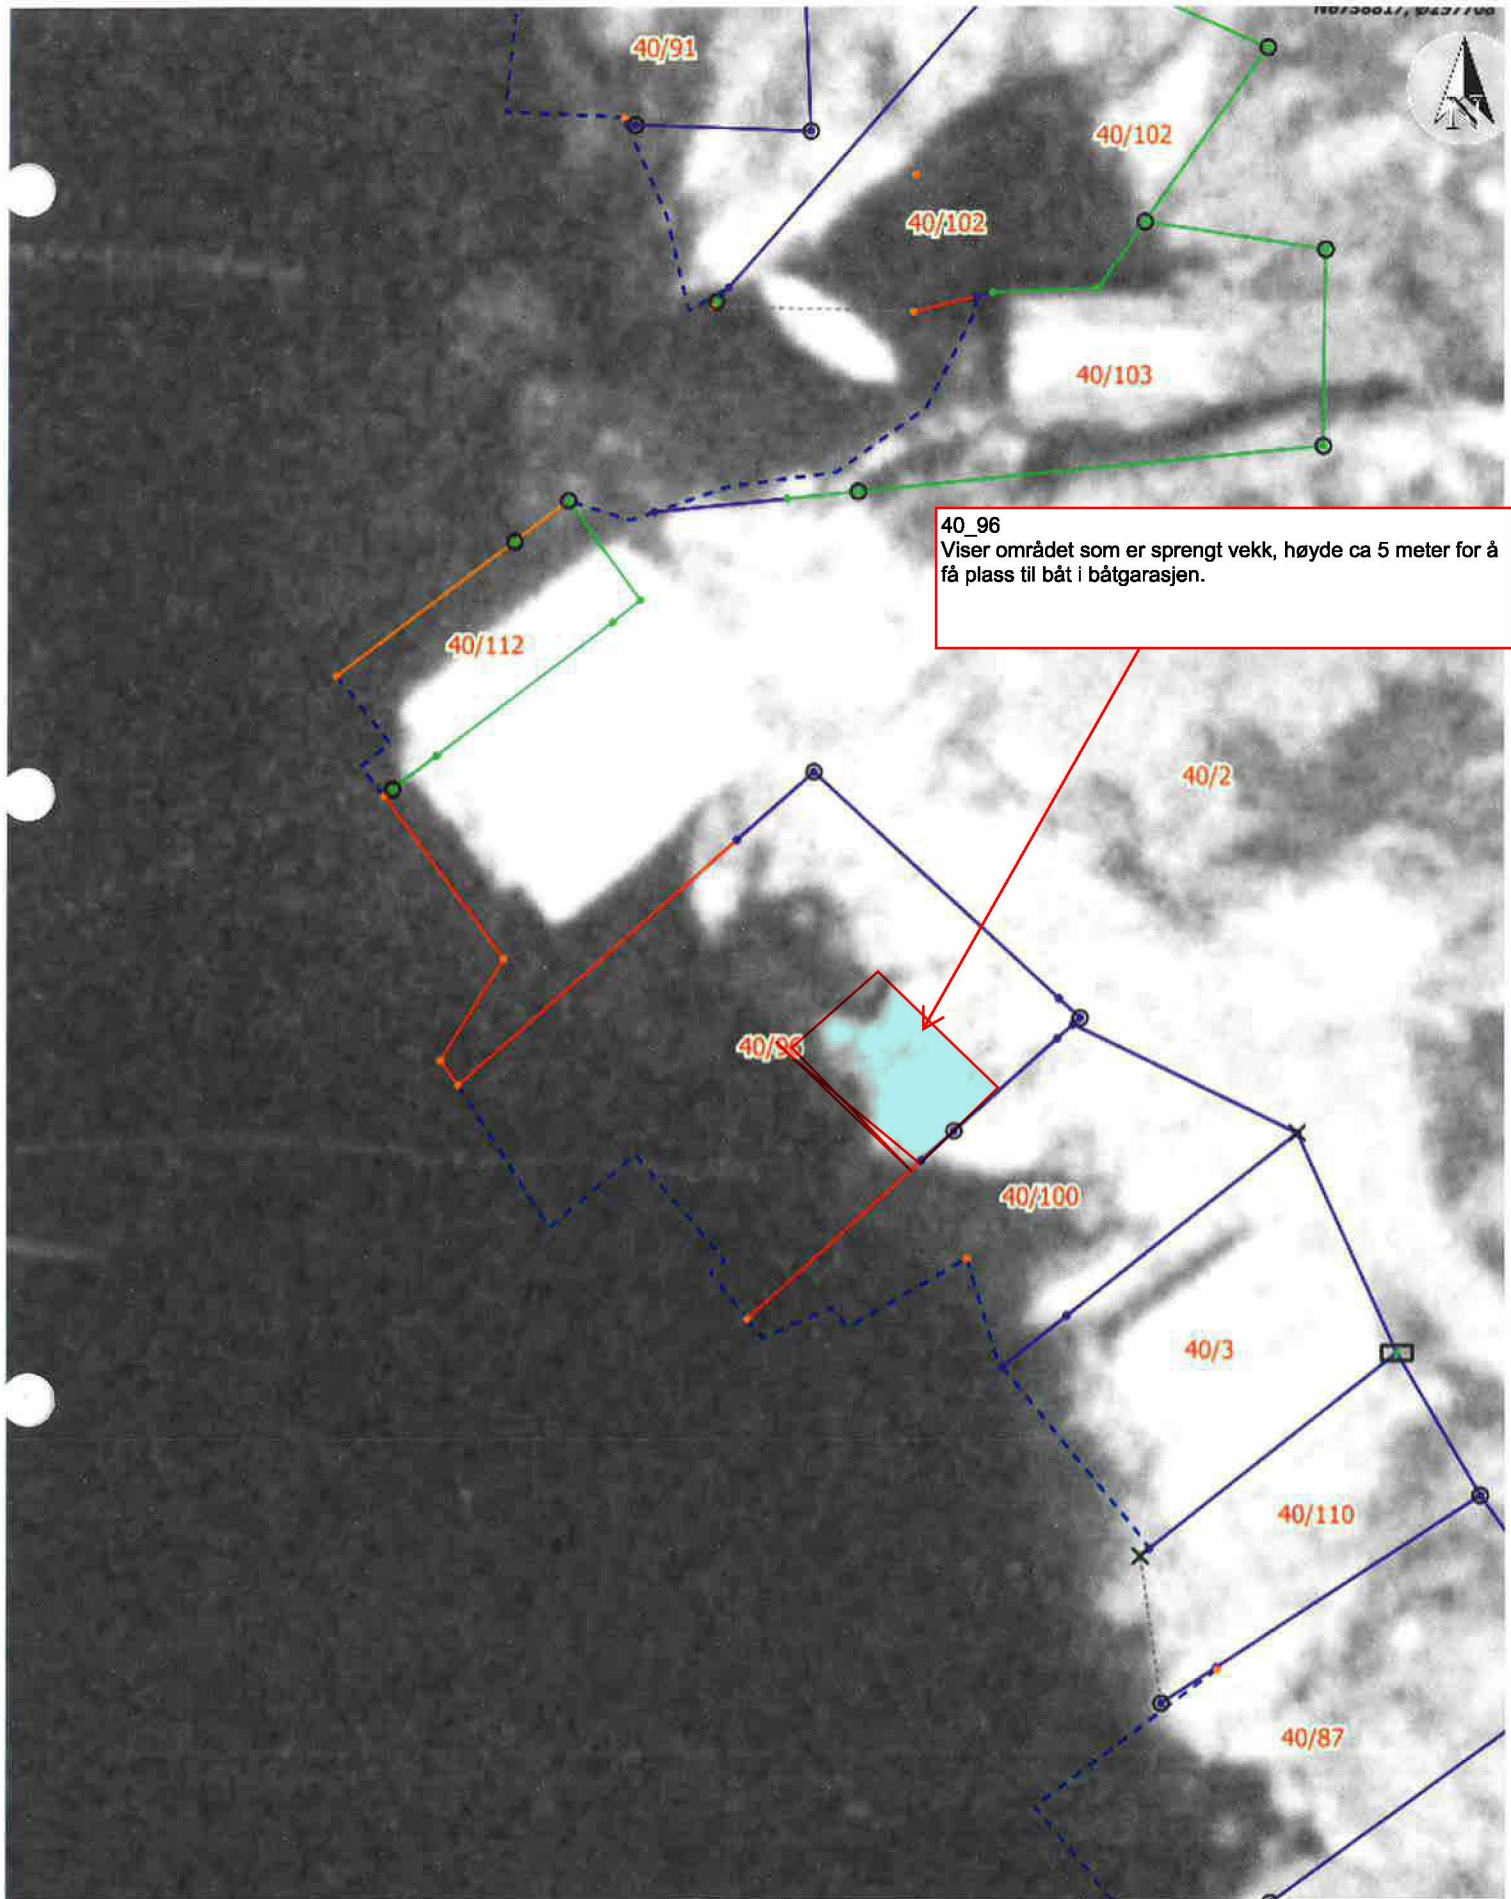

40_96
Viser området som er sprengt vekk, høyde ca 5 meter for å få plass til båt i båtgarasjen.

Situasjonskart - 1967 40/96

NHdigi.no

Dato: 01-04-2022

Målestokk: 1:250

6m