



HOH₃₀

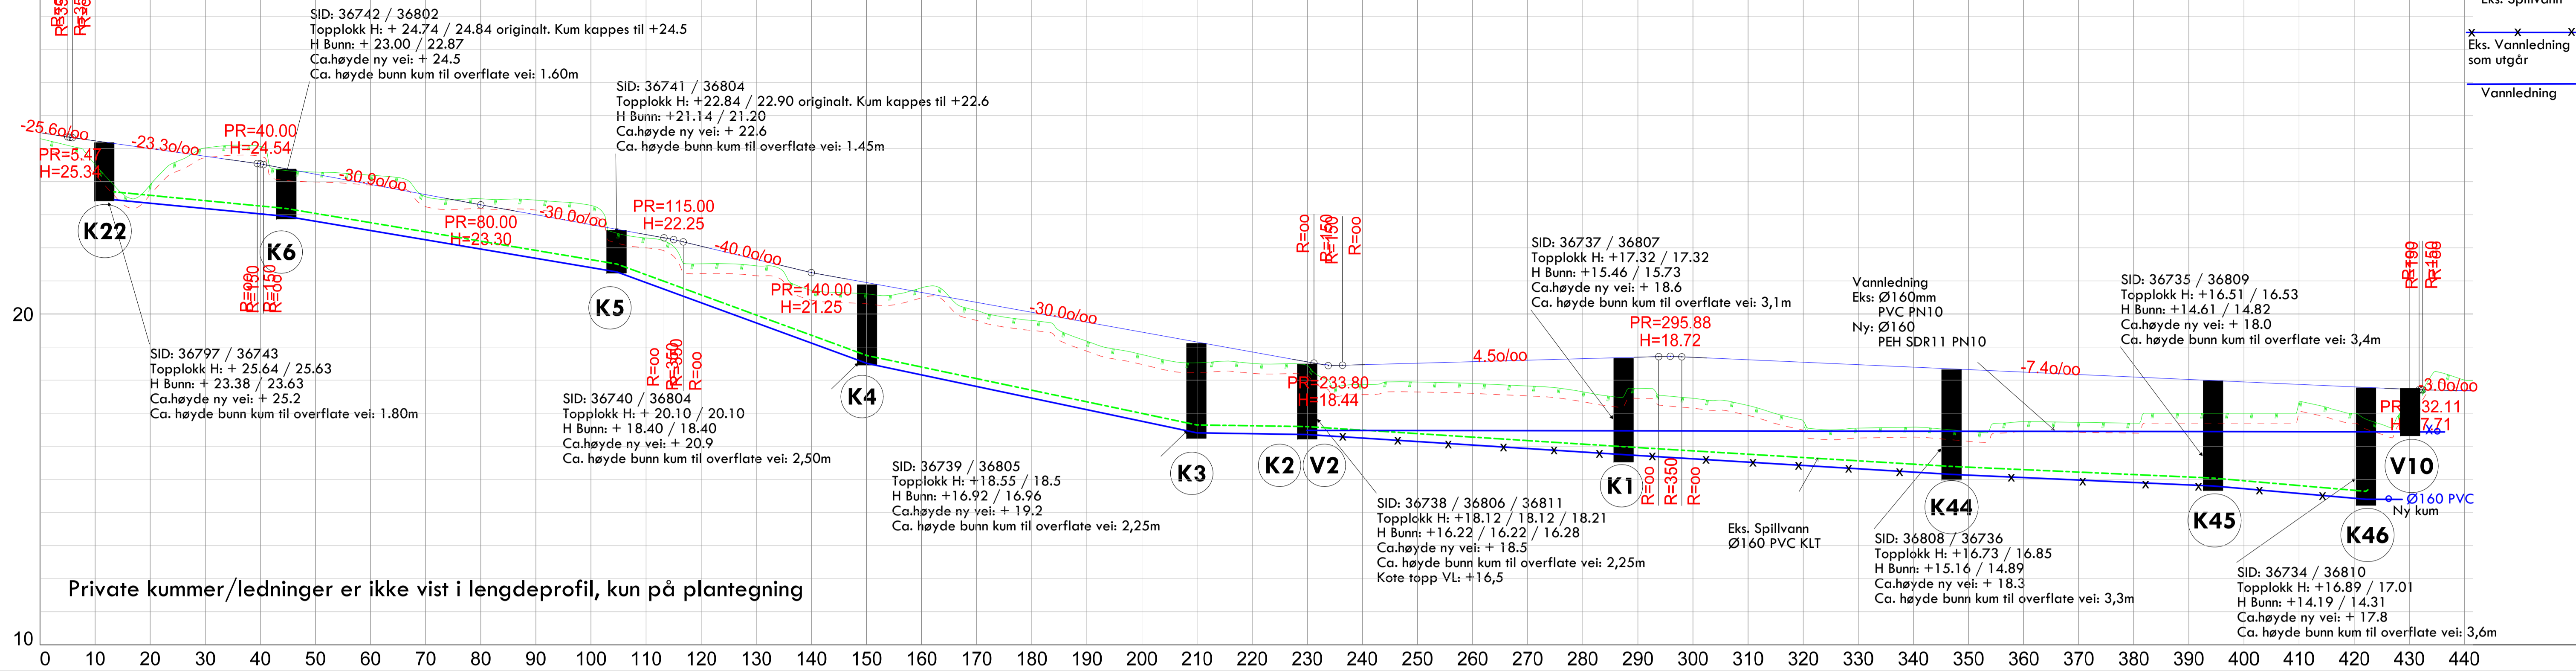

PROFIL NR.	
HOR. KURV.	
BREDDEUTV.	
TVERRFALL (1%=2mm)	
	— H.kj.b.k
	— V.kj.b.k
PROFIL H.	
TERRENG H.	
OVERBYGN.T.	

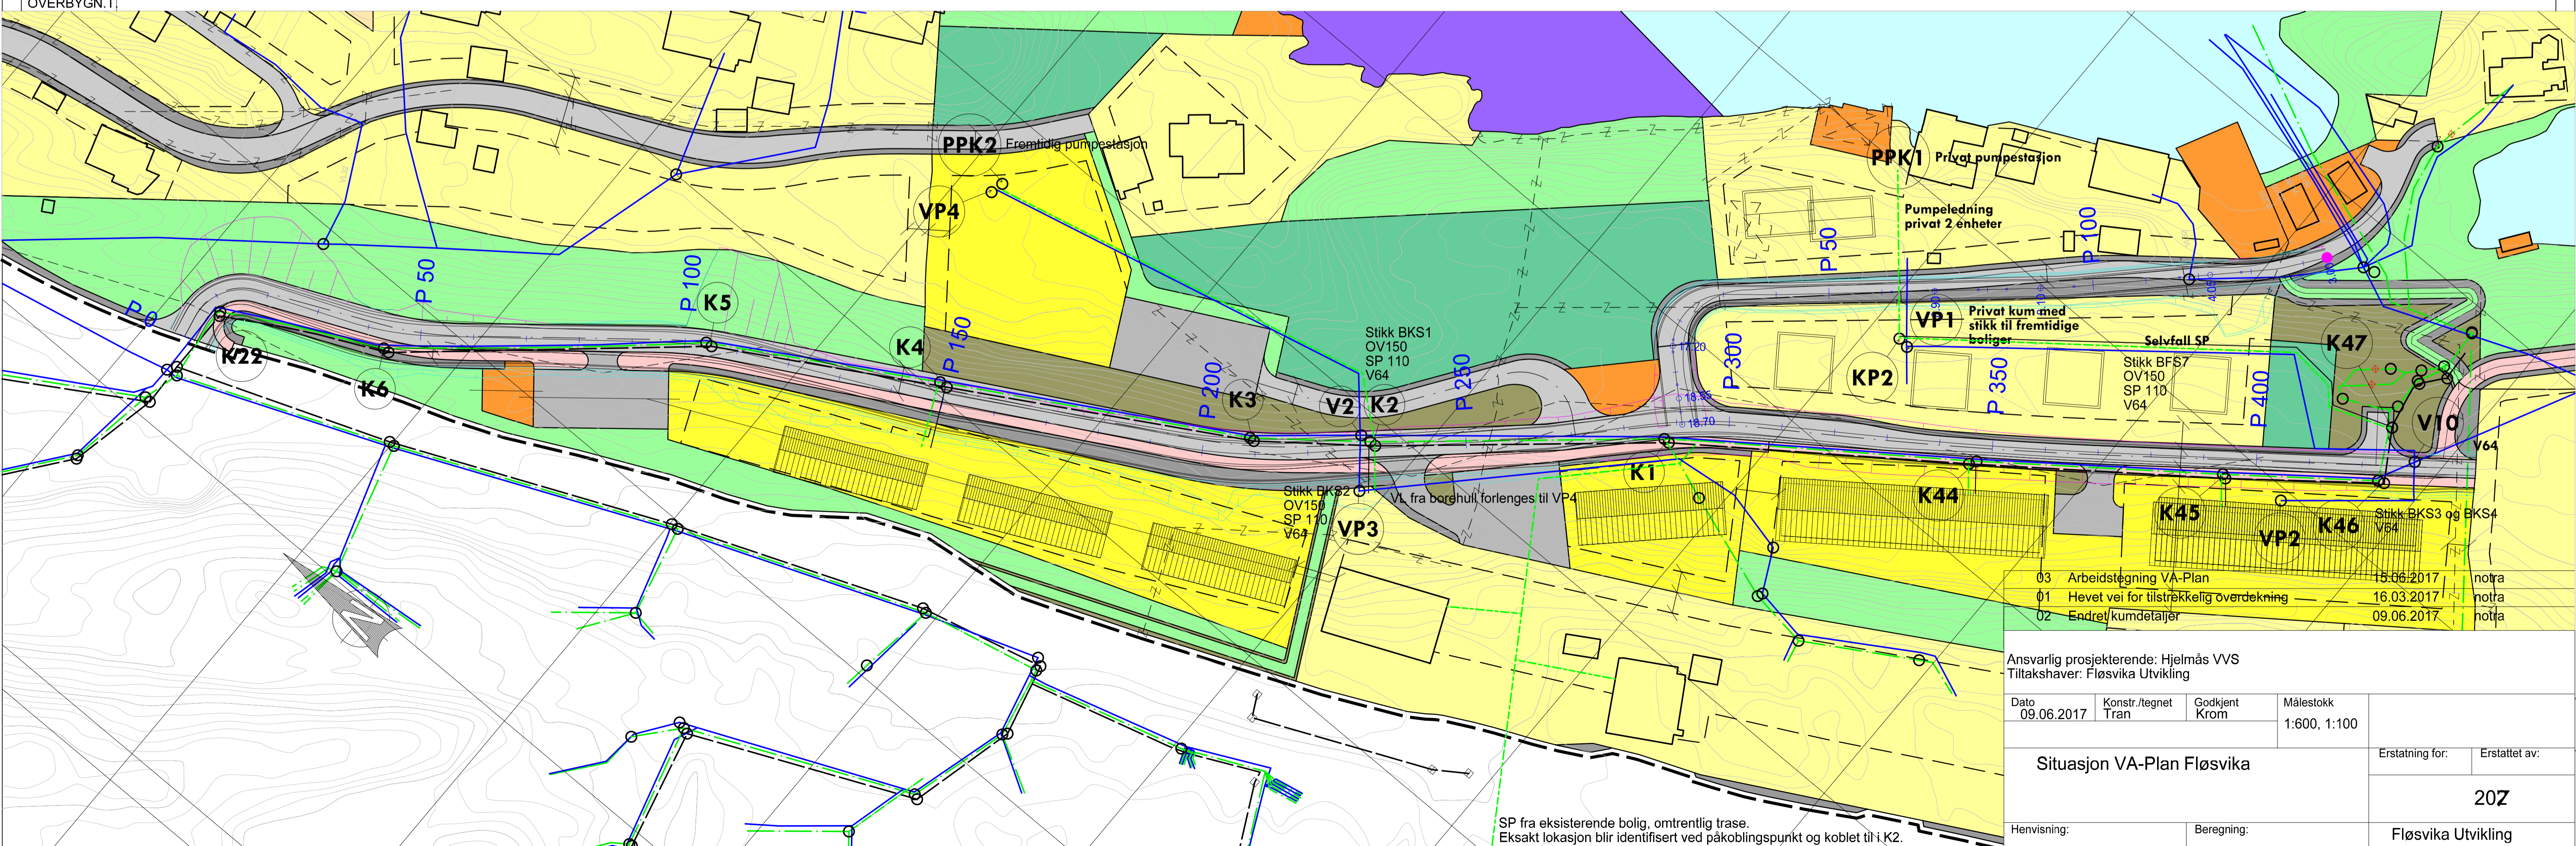

03	Arbeidstegning VA-Plan	18.06.2017	notra
01	Hevet vei for tilstrekkelig overdekning	16.03.2017	notra
02	Endret kumdetaljer	09.06.2017	notra

Ansvarlig prosjekterende: Hjelmas VVS Tiltakshaver: Fløsvika Utvikling			
Dato	Konstr./tegnet	Godkjent	Målestokk
09.06.2017	Tran	Krom	1:600, 1:100
Situasjon VA-Plan Fløsvika			Erstatning for: Erstattet av:
			20Z
Hensvisning:		Beregning:	Fløsvika Utvikling