



**Snitt 1 - 1**  
1 : 100

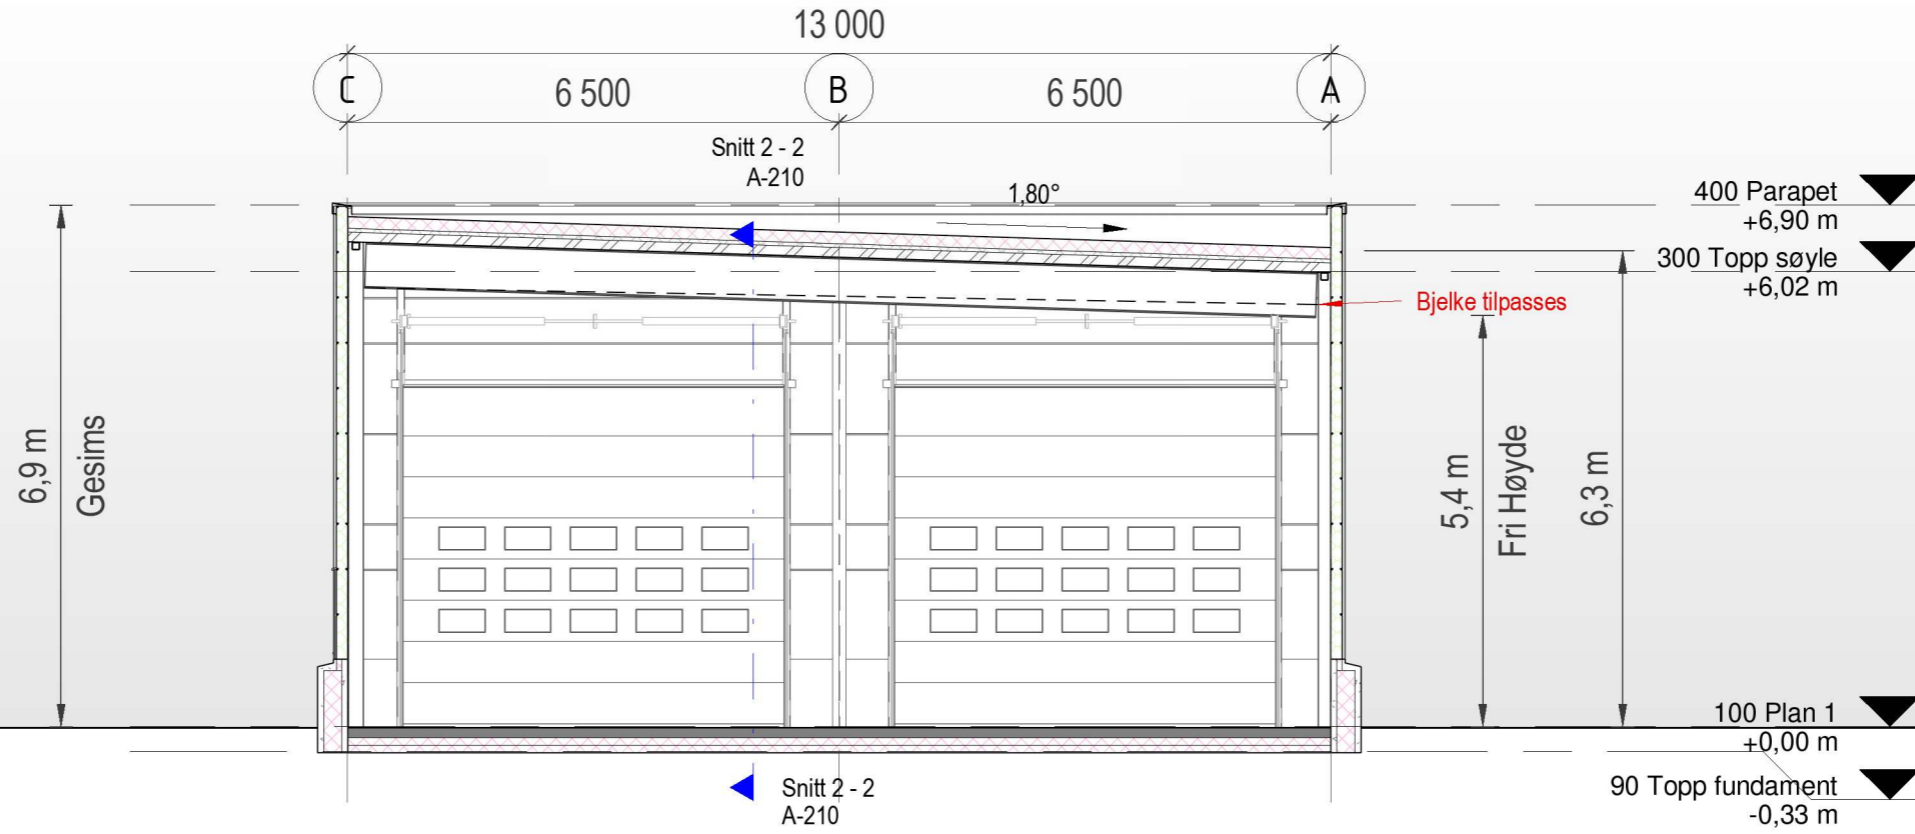

**Snitt 2 - 2**  
1 : 100

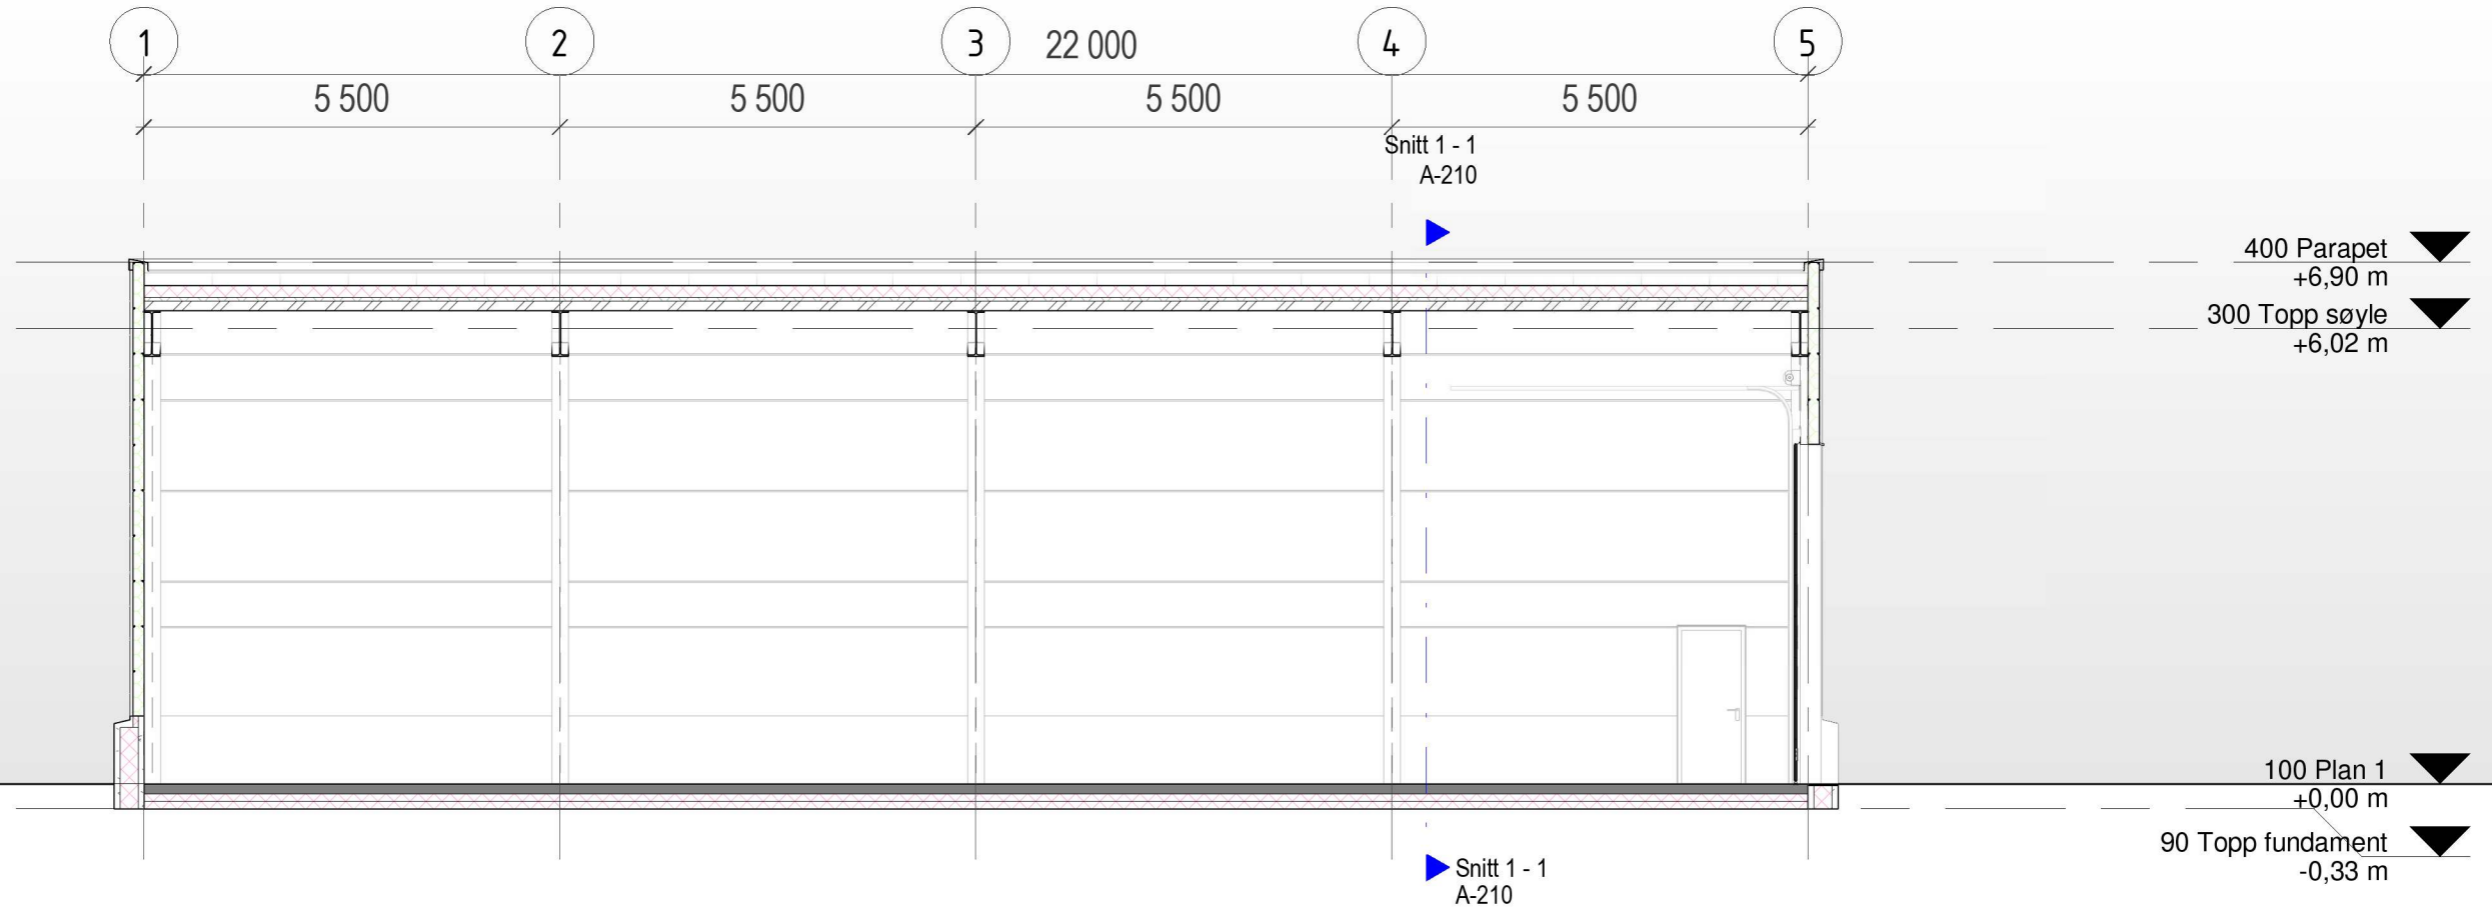

**HELGESEN TEKNISKE BYGG AS**  
5281 Valestrandsfossen  
T: 56 19 34 00 www.htb.no

Oppdragsgiver  
**Borlaug & Brosvik Transport AS**

Alver, 4631  
Rosslandsvegen

322/270

Prosjektnr.  
5497

Prosjekt  
**Garasje**

Målestokk  
1 : 100 / A3

Tegning  
**Prinsippsnitt**

Tegn.  
KG

Kontr.  
DK

Tegningsnummer  
**A-210**

Dato  
**02.06.22**

Bruksområde: Forprosjekt