

Søknad om endring av gitt løyve

etter plan- og bygningslova (pbl) § 20-2

Vedkjem endringa av tiltaket eksisterande eller framtidige arbeidsplassar slik at det må hentast inn nytt samtykke frå Arbeidstilsynet?

 Ja Nei


Dersom "ja" må slikt vedtak hentast inn før det kan bli gitt igangsetjingsløyve. Byggblankett 5177 med vedlegg.

Søknaden gjeld							
Eigedom/ byggjestad	Gnr.	Bnr.	Festenr.	Seksjonsnr.	Bygningsnr.	Bustadnr.	Kommune
	56	34					
	Adresse Havnevegen 44				Postnr.	Poststad Rossland	
					5917		


Beskriving av endring(ar) av tiltak (dispensasjonar, areal, plassering, formål, bruk)
<p>Vi har kun bygget inn terrassen til boligplanen 10m² - Stue + bygget ut terrassen tilsvarende. Restende utbygging av soverom ble ikke utført.</p> <p>NB Vi er nok litt sein ute med dette, men fikk en forespørsel på e-post noen år etter oppstart om vi var ferdig. Gave da beskjed om at vi ikke var ferdig. Dessverre avsluttet vi med å kun bygge inn terrassen den gangen.</p>

Vedlegg			
Nye vedlegg og tidlegare vedlegg som blir endra	Gruppe	Nr. frå – til	Ikkje relevant
Opplysningar om ytre rammer og bygningsspesifikasjonar for tiltaket, byggblankett 5175	A	-	<input checked="" type="checkbox"/>
Dispensasjonssøknad (grunngeving/vedtak) (pbl kap 19)	B	-	<input checked="" type="checkbox"/>
Nabovarsling (gjenpart/nabomerknader/kommentarar til nabomerknader)	C	-	<input checked="" type="checkbox"/>
Situasjonsplan, avkøyringsplan	D	-	<input checked="" type="checkbox"/>
Teikningar	E	1	<input type="checkbox"/>
Utgreiingar/kart	F	-	<input checked="" type="checkbox"/>
Erklæring om ansvarsrett	G	-	<input checked="" type="checkbox"/>
Gjennomføringsplan	G	-	<input checked="" type="checkbox"/>
Bustadspesifikasjon i matrikkelen	H	-	<input checked="" type="checkbox"/>
Uttaler frå anna offentleg myndigheit	I	-	<input checked="" type="checkbox"/>
Rekvisisjon av oppmålingsforretning	J	-	<input checked="" type="checkbox"/>
Andre vedlegg	Q	-	<input checked="" type="checkbox"/>

Underskrifter					
Ansvarleg søkjar for tiltaket (for tiltak etter pbl § 20-1)			Tiltakshavar (berre for tiltak utan ansvarleg søkjar etter pbl § 20-4)		
Føretak			Namn FREDDY THOMSEN		
Kontaktperson		Telefon	Kontaktperson		Mobiltelefon
			FREDDY THOMSEN		92838393
E-post			E-post		
			signel44@yahoo.no		
Dato		Underskrift	Dato		Underskrift
			4/7-2022		Freddy Thomsen
Gjenta med blokkbokstavar			Gjenta med blokkbokstavar		
			FREDDY THOMSEN		

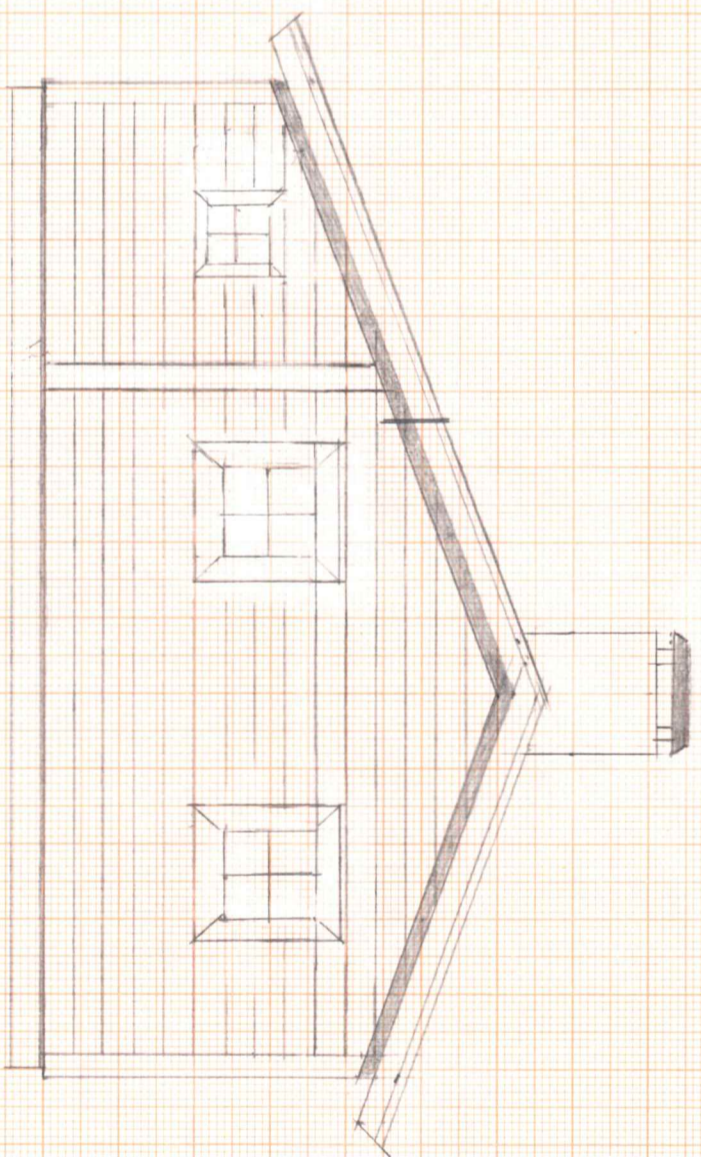


VEST

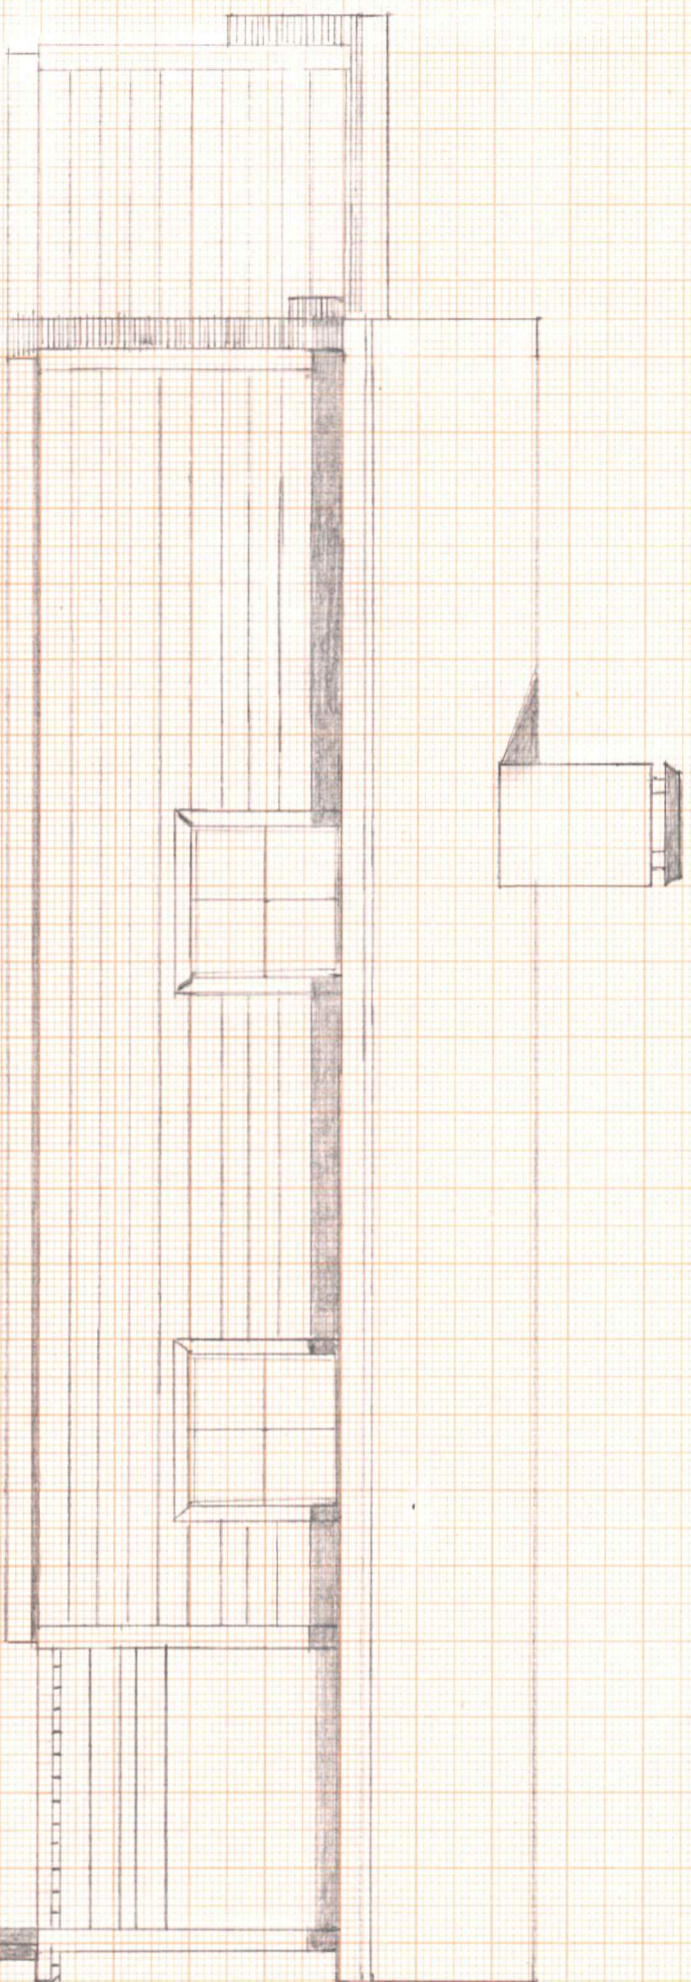

SØR

FREDDY THOMPSEN	PLAN
	M = 1:50

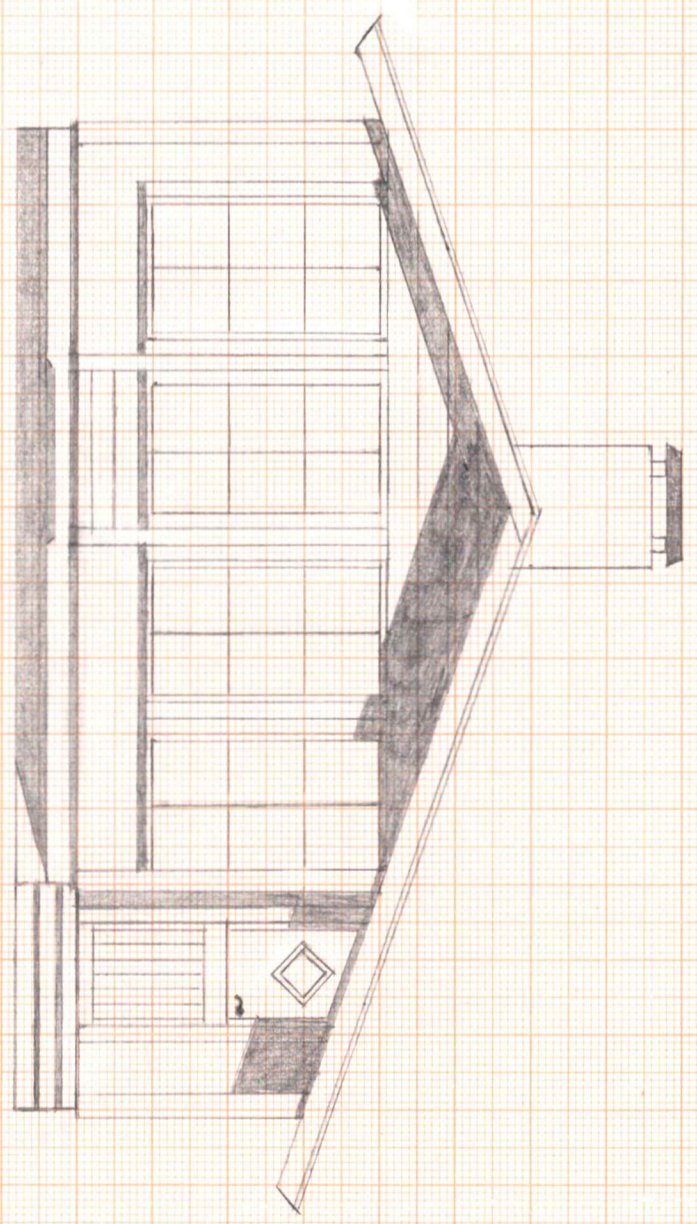


ØST




NORD

FREDDY THOMSEN	PLAN
	M=1:50

FREDDY THOMSEN
 PLAN
 M=1:50

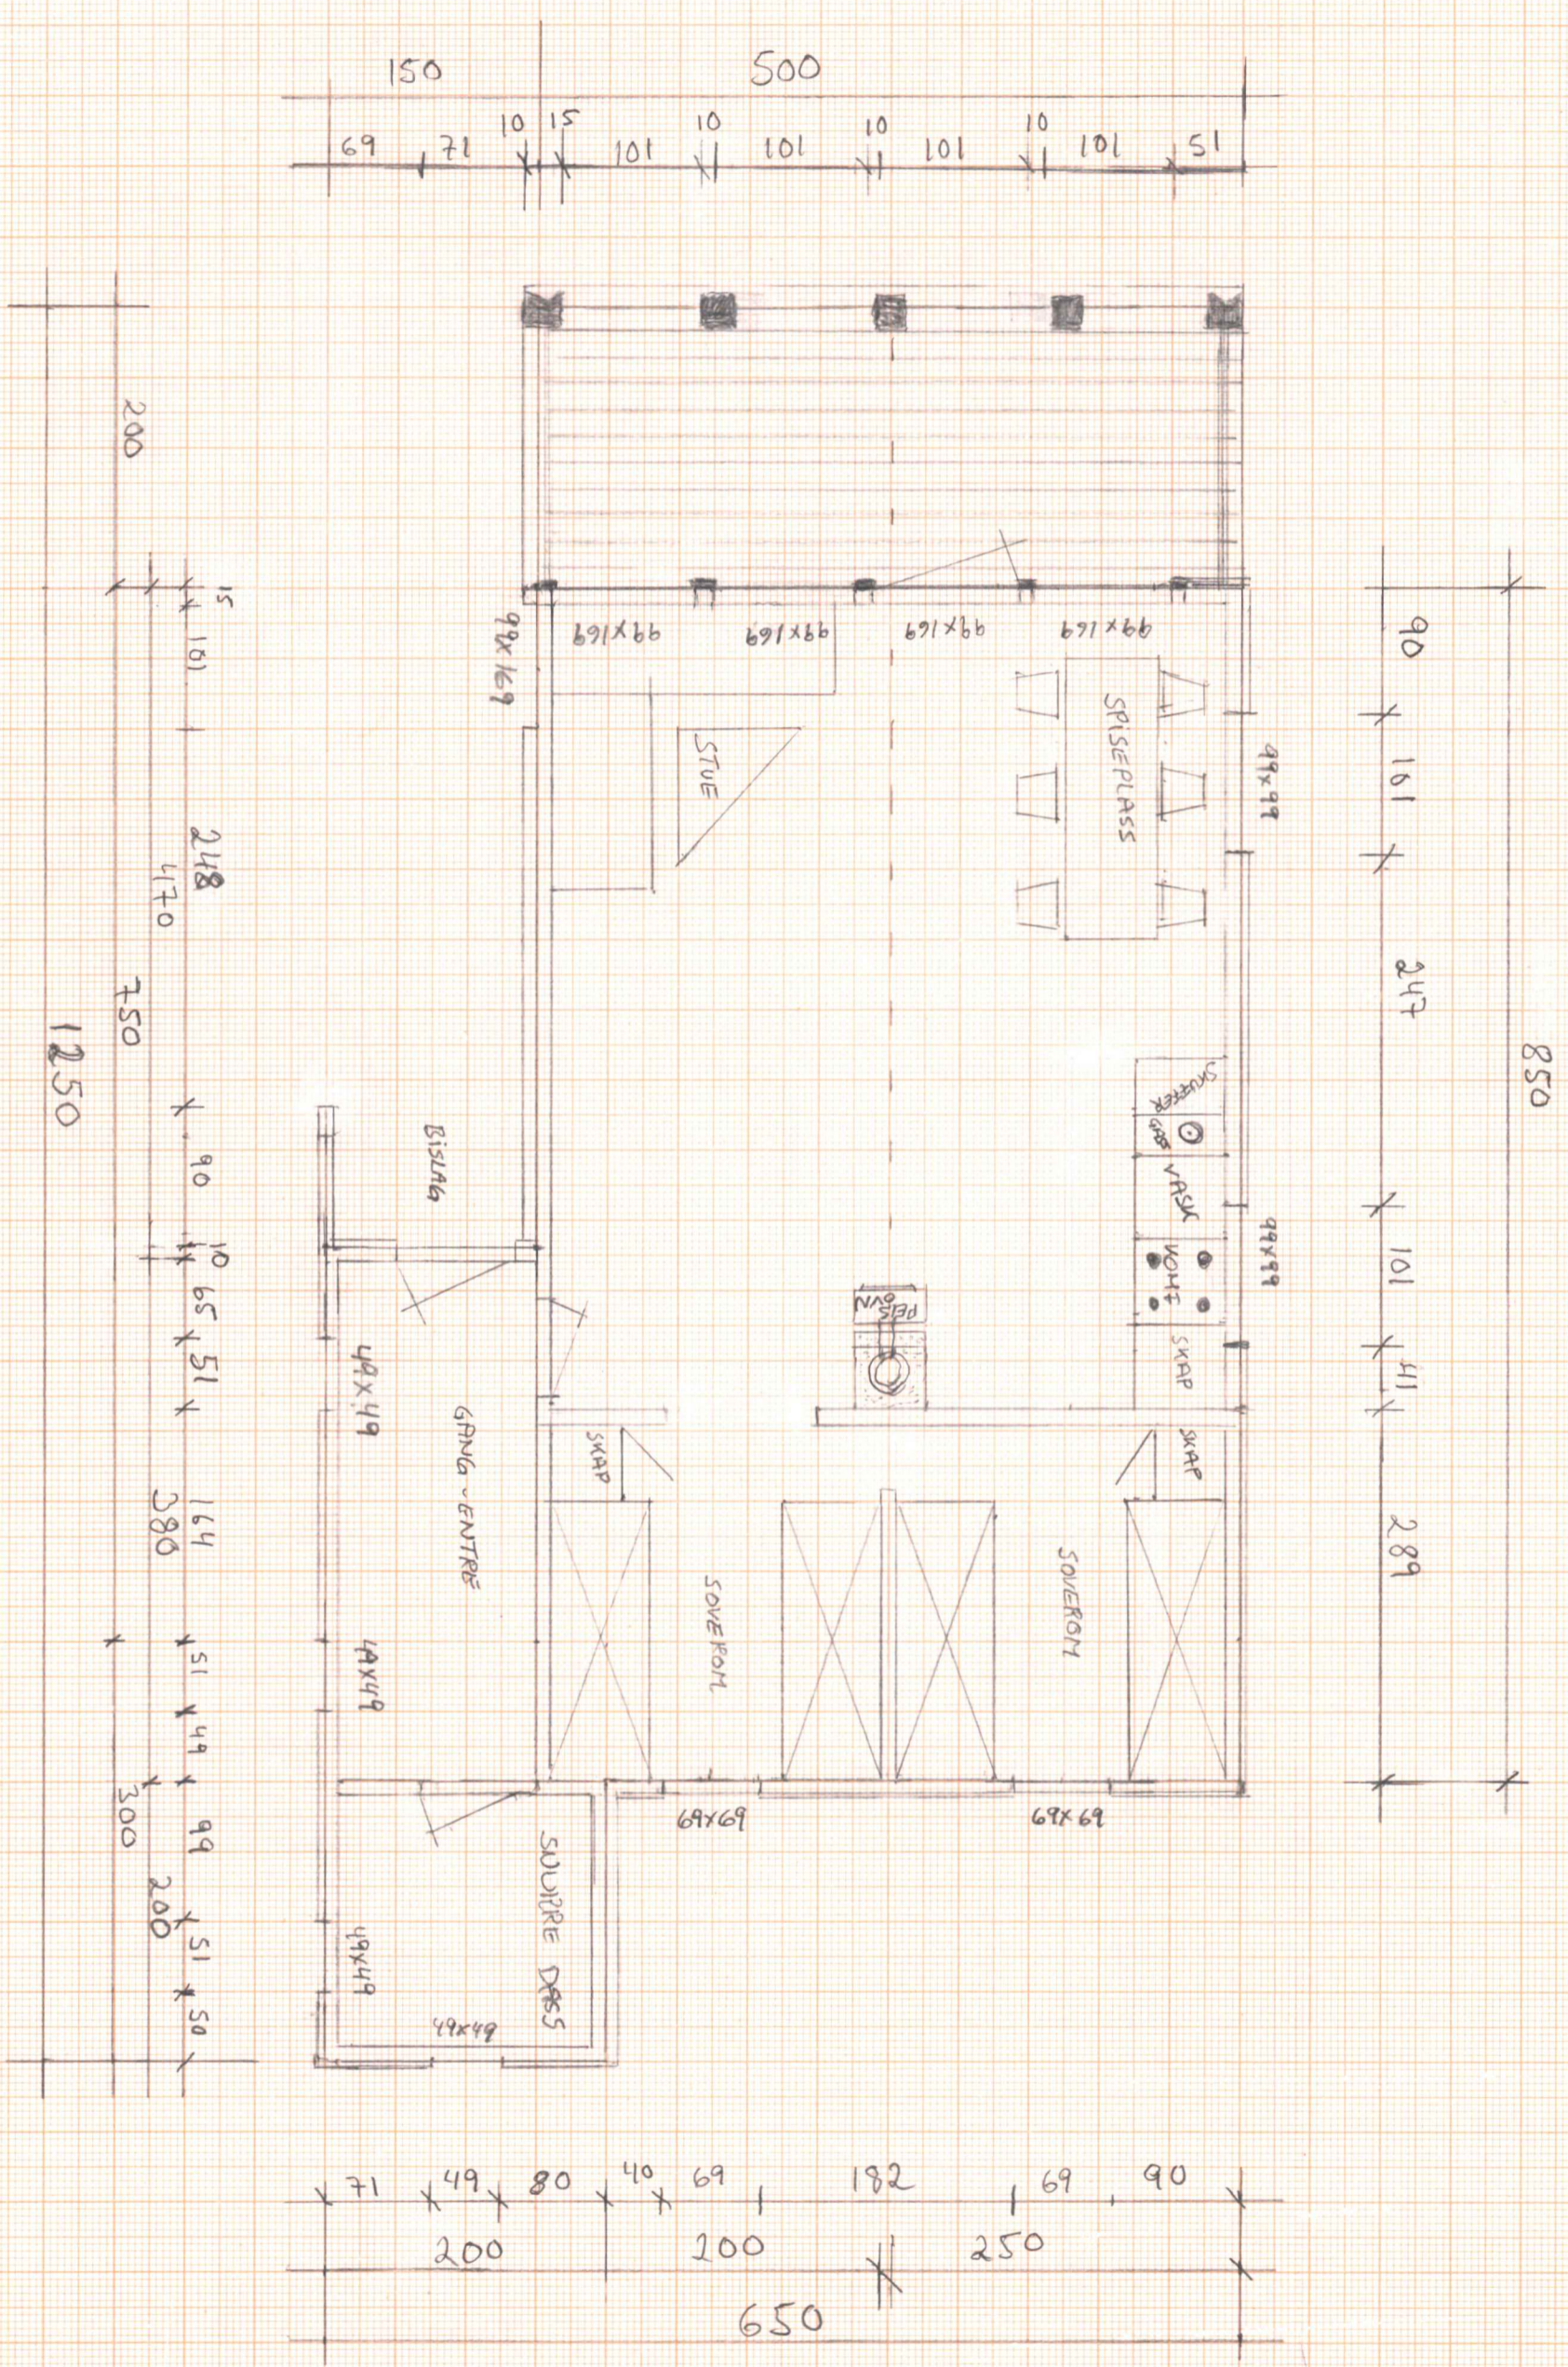

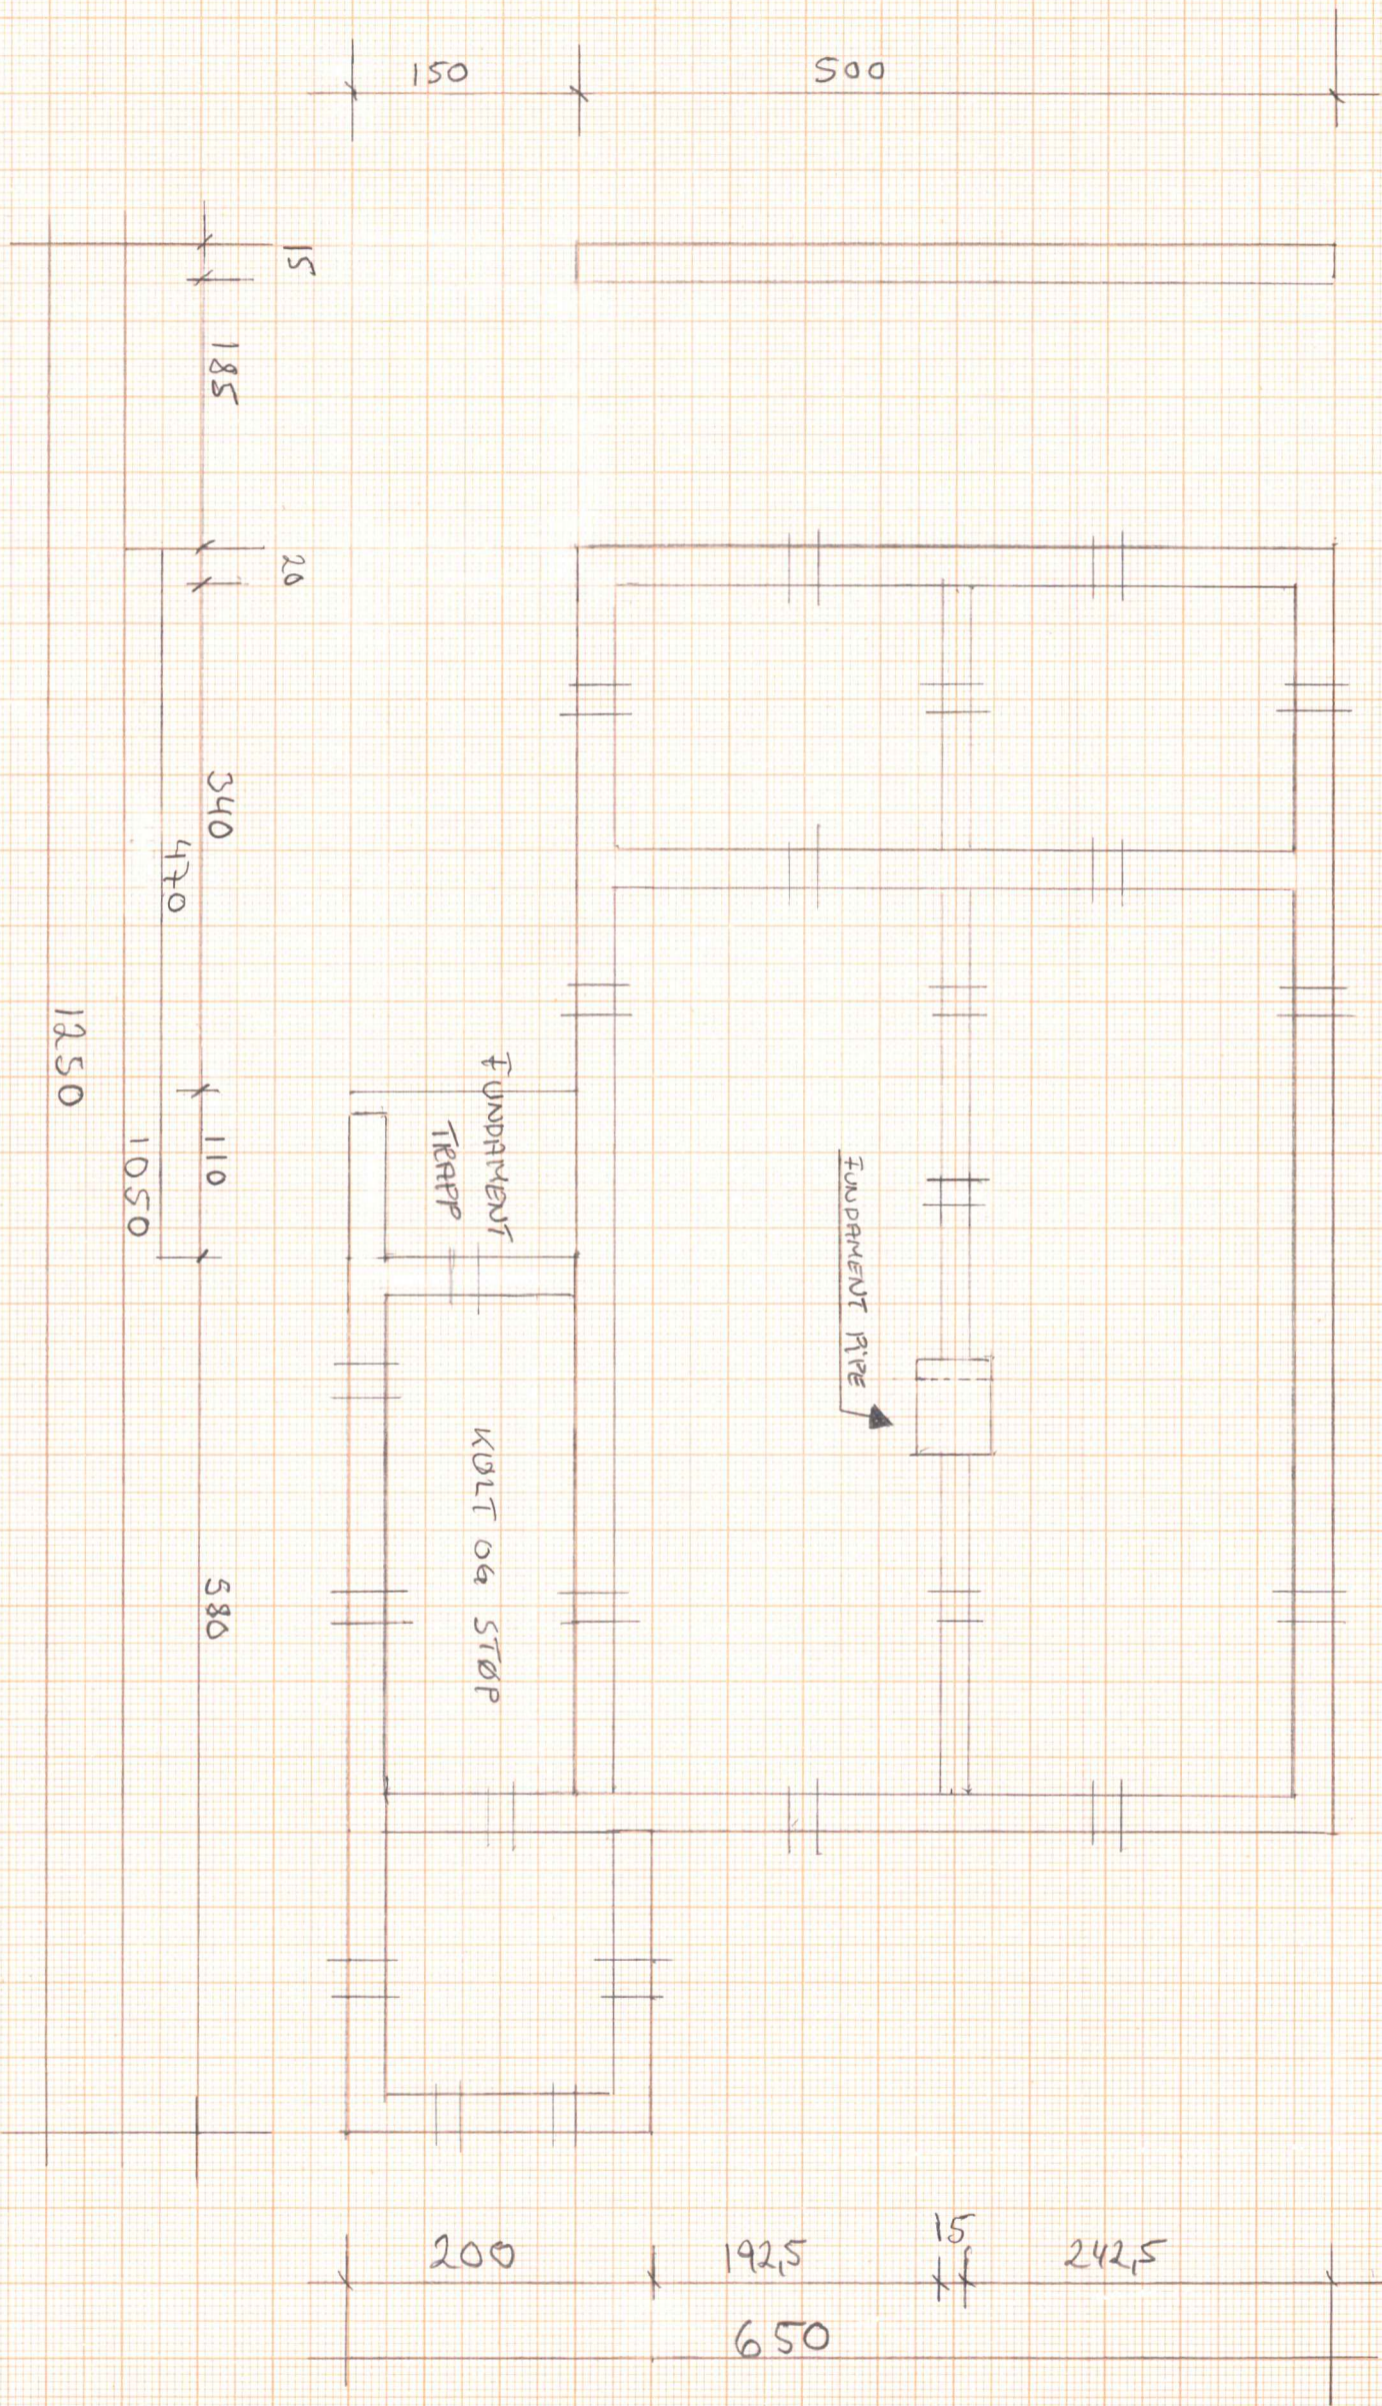

<p>Freddy THOMSEN PLAN M=1:50</p>
