



Andrzej Gorin
Sæbøvegen 241
5938 SÆBØVÅGEN

Referanser:
Dykkar:
Vår: 22/4995 - 22/55547


Saksbehandlar:
Anngunn Marie Gullbrå
anngunn.gullbra@alver.kommune.no

Dato:
06.07.2022

Melding om ført bygning unntatt søknadsplikt - gbnr 479/8 Tjore nedre

Kommunen har registrert ferdig oppsatt bygg i matrikkelen etter opplysningar i innsendt melding frå deg.

Bygget er plassert ca i kart (fasadeliv) og bygningsopplysningane er registrert i bygningsdelen i matrikkelen. Bygget vil verte meir nøyaktig innteikna etter neste ny-kartlegging.

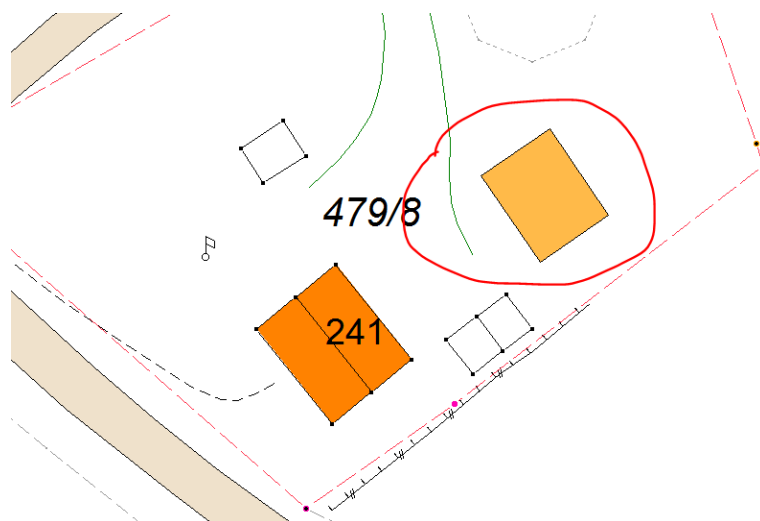

Ved denne registreringa av bygg utan søknadsplikt etter Pbl §20-5 i kart og matrikkel, er det ikkje vurdert om oppsett bygg oppfyller vilkåra til fritak frå søknadsplikt. **Registreringa i matrikkelen inneber ikkje noko godkjenning av bygget.**

Vedlagt er matrikkelrapport som viser kva opplysningar som er registrert om bygget/tilbygget.

Med vennleg helsing
Alver kommune, Kart og oppmåling

Anngunn Marie Gullbrå
avdelingsingeniør

Dette dokumentet er elektronisk godkjent og har difor ingen signatur.

Vedlegg:

479-8-bygg u søknadsplikt

Mottakarar:

Andrzej Gorin

Sæbøvegen 241

5938

SÆBØVÅGEN