



Kenneth Bjørnevoll  
Reikeråsvegen 175  
5913 EIKANGERVÅG

Referanser:  
Dykkar:  
Vår: 22/5057 - 22/55676


Saksbehandlar:  
Anngunn Marie Gullbrå  
anngunn.gullbra@alver.kommune.no

Dato:  
07.07.2022

## Melding om registrert bygning unntatt søknadsplikt - gbnr 62/53 Tofting

Kommunen har registrert ferdig oppsatt bygg i matrikkelen etter opplysningar i innsendt melding frå deg.

Bygget er plassert ca i kart ( fasadeliv) og bygningsopplysningane er registrert i bygningsdelen i matrikkelen. Bygget vil verte meir nøyaktig innteikna etter neste ny-kartlegging.

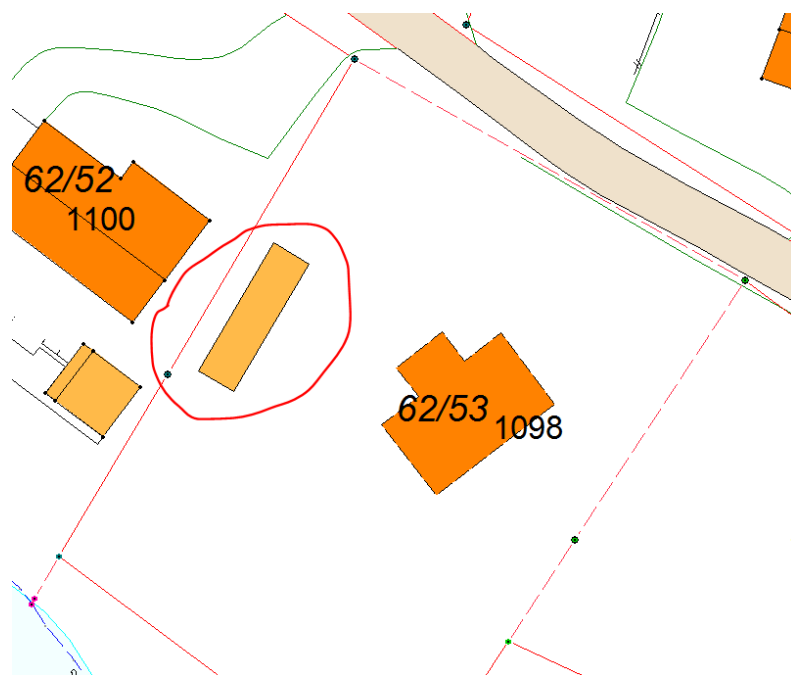

Ved denne registreringa av bygg utan søknadsplikt etter Pbl §20-5 i kart og matrikkel, er det ikkje vurdert om oppsett bygg oppfyller vilkåra til fritak frå søknadsplikt. **Registreringa i matrikkelen inneber ikkje noko godkjenning av bygget.**

Vedlagt er matrikkelrapport som viser kva opplysningar som er registrert om bygget/tilbygget.

Med vennleg helsing  
Alver kommune, Kart og oppmåling

Anngunn Marie Gullbrå  
avdelingsingeniør

*Dette dokumentet er elektronisk godkjent og har difor ingen signatur.*

**Vedlegg:**

62-53-bygg u søknadsplikt

**Mottakarar:**

Kenneth Bjørnevoll

Reikeråsvegen 175

5913

EIKANGERVÅG