



NY VEGTRASÉ FOR NEDRE DEL AV FELLES TILKOMSTVEG

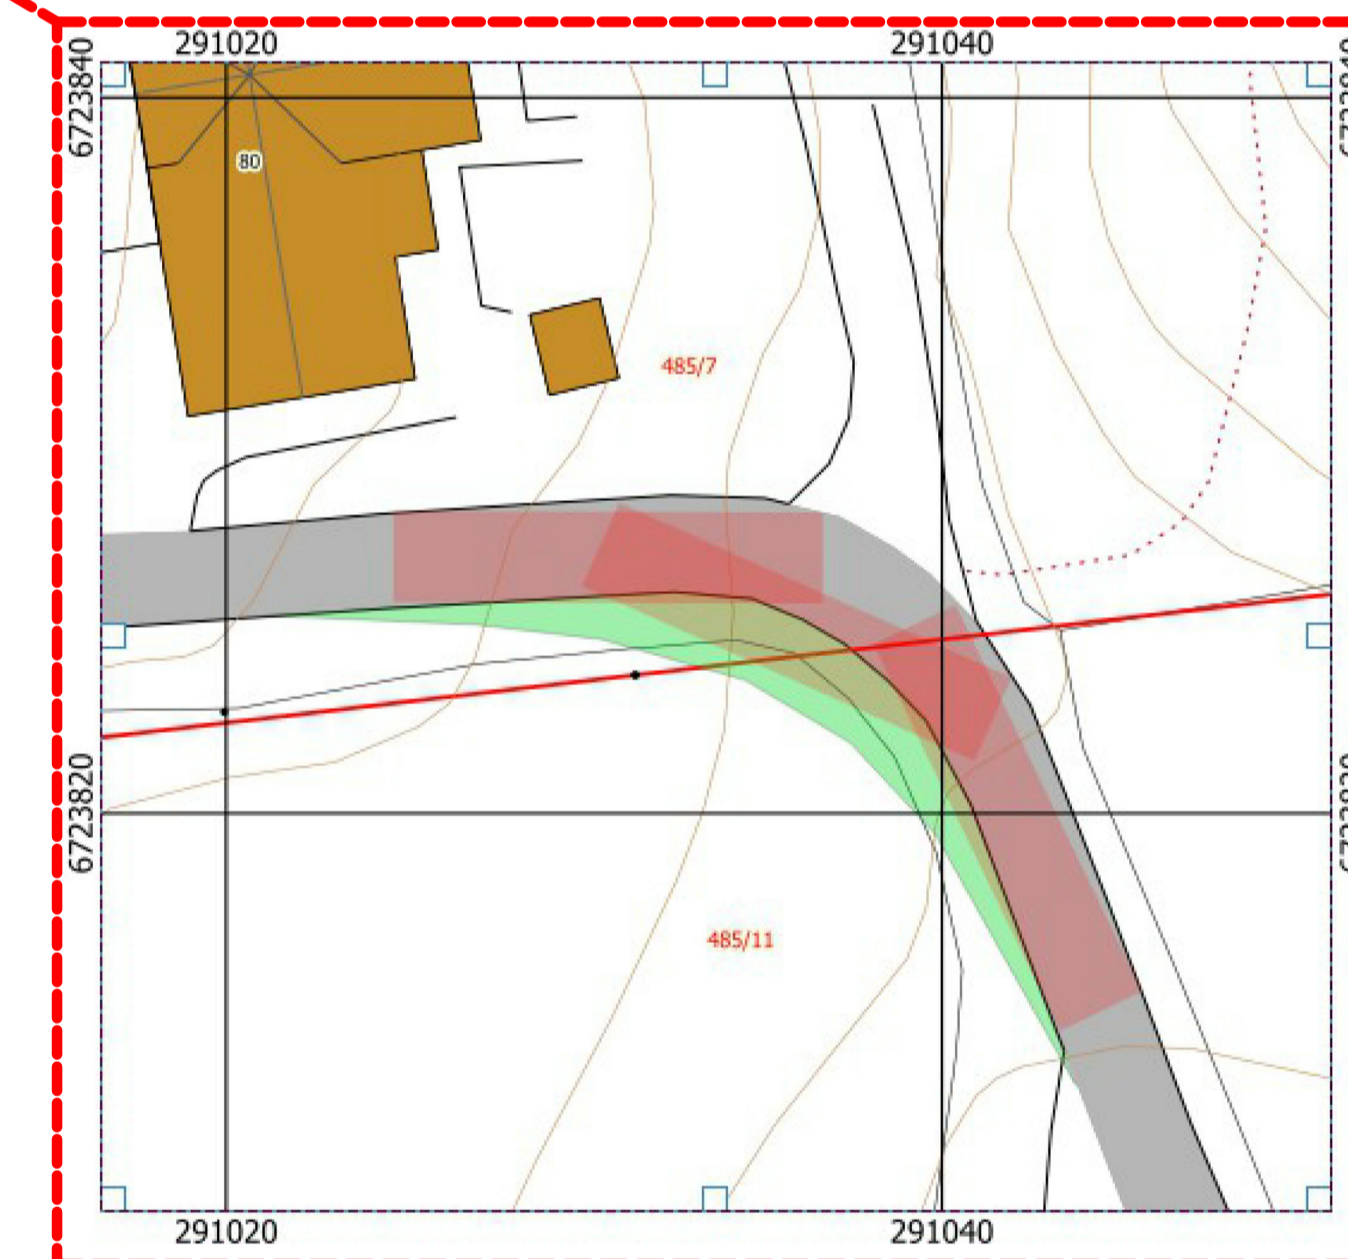

UTVIDELSE AV SVING FOR BEDRE RADIUS

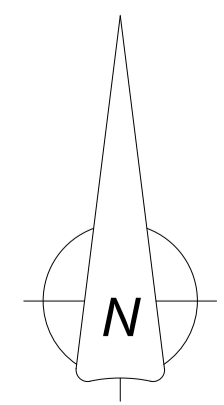

KARTUTSNITT - MÅLESTOKK 1:1000 v/ARKSTR. A1

REV.	DATE	BESKRIVELSE	TEGN.	KONTR.
18020				
PROSJEKTNR.	18020	ARKITEKTKONTORET BØRTEIT & CARLSEN AS HAGELIJA 6 - 5914 ISDALSTØ TELEFON 400 41 614 BO@bta.no		
TEKNET AV	PJC	FETTERVÅRER Johnny Vetås GNR./BNR. 485/2 m.fl. PROSJEKTNAMN Utbedring av tilkomstveg - Vetås		
ANSV. AV	PJC	TEGNINGENAMN REVISJON		
ARKITETTBILLEGE	A1	For søknad A1-001		
MÅLESTOKK	1 : 1000			
DATE	26.05.2021			