

8 7 6 5

F


E

D

C

B


A

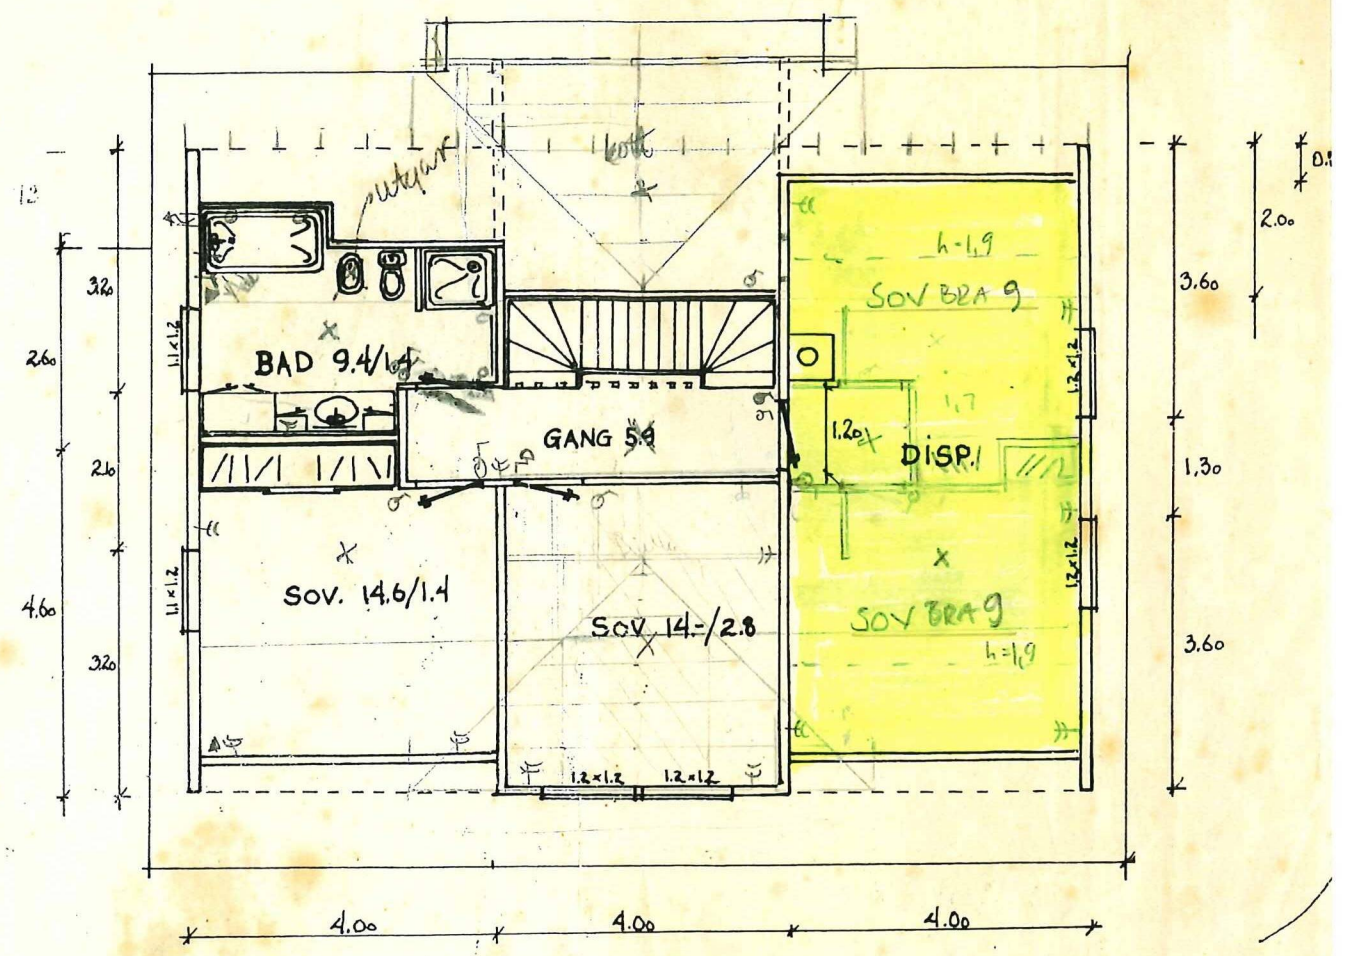

Plan loft.

SOV. ZROUSENDRING  
JULI - 22

8 7 6 5

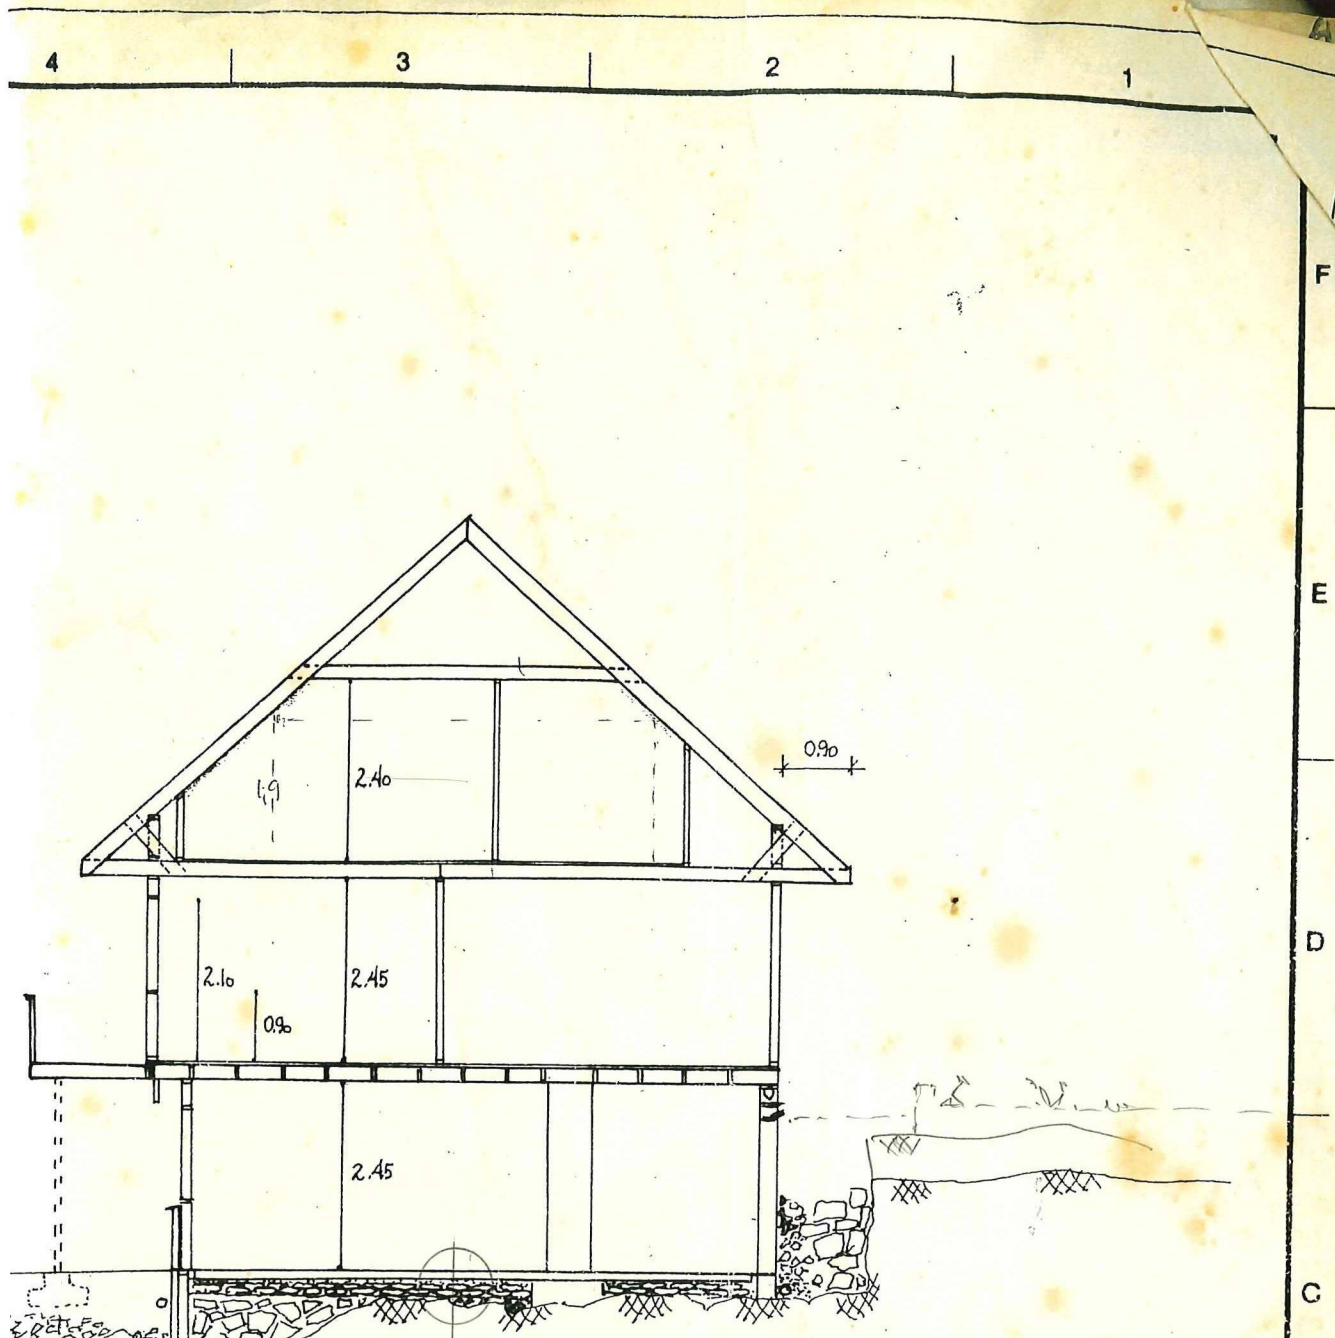


5cm gravstøp  
 10cm isopor  
 5cm påstøp

164,1

192,3

Snitt A-A og typisk snitt.

Dato	1985	Konstr./Tegnet	Godkjent	Målestokk	
		K.A. Taule		1:100	
Våningshus Karl Atle Taule				Erstatning for:	Erstattet av:
Henvening:				Beregning:	


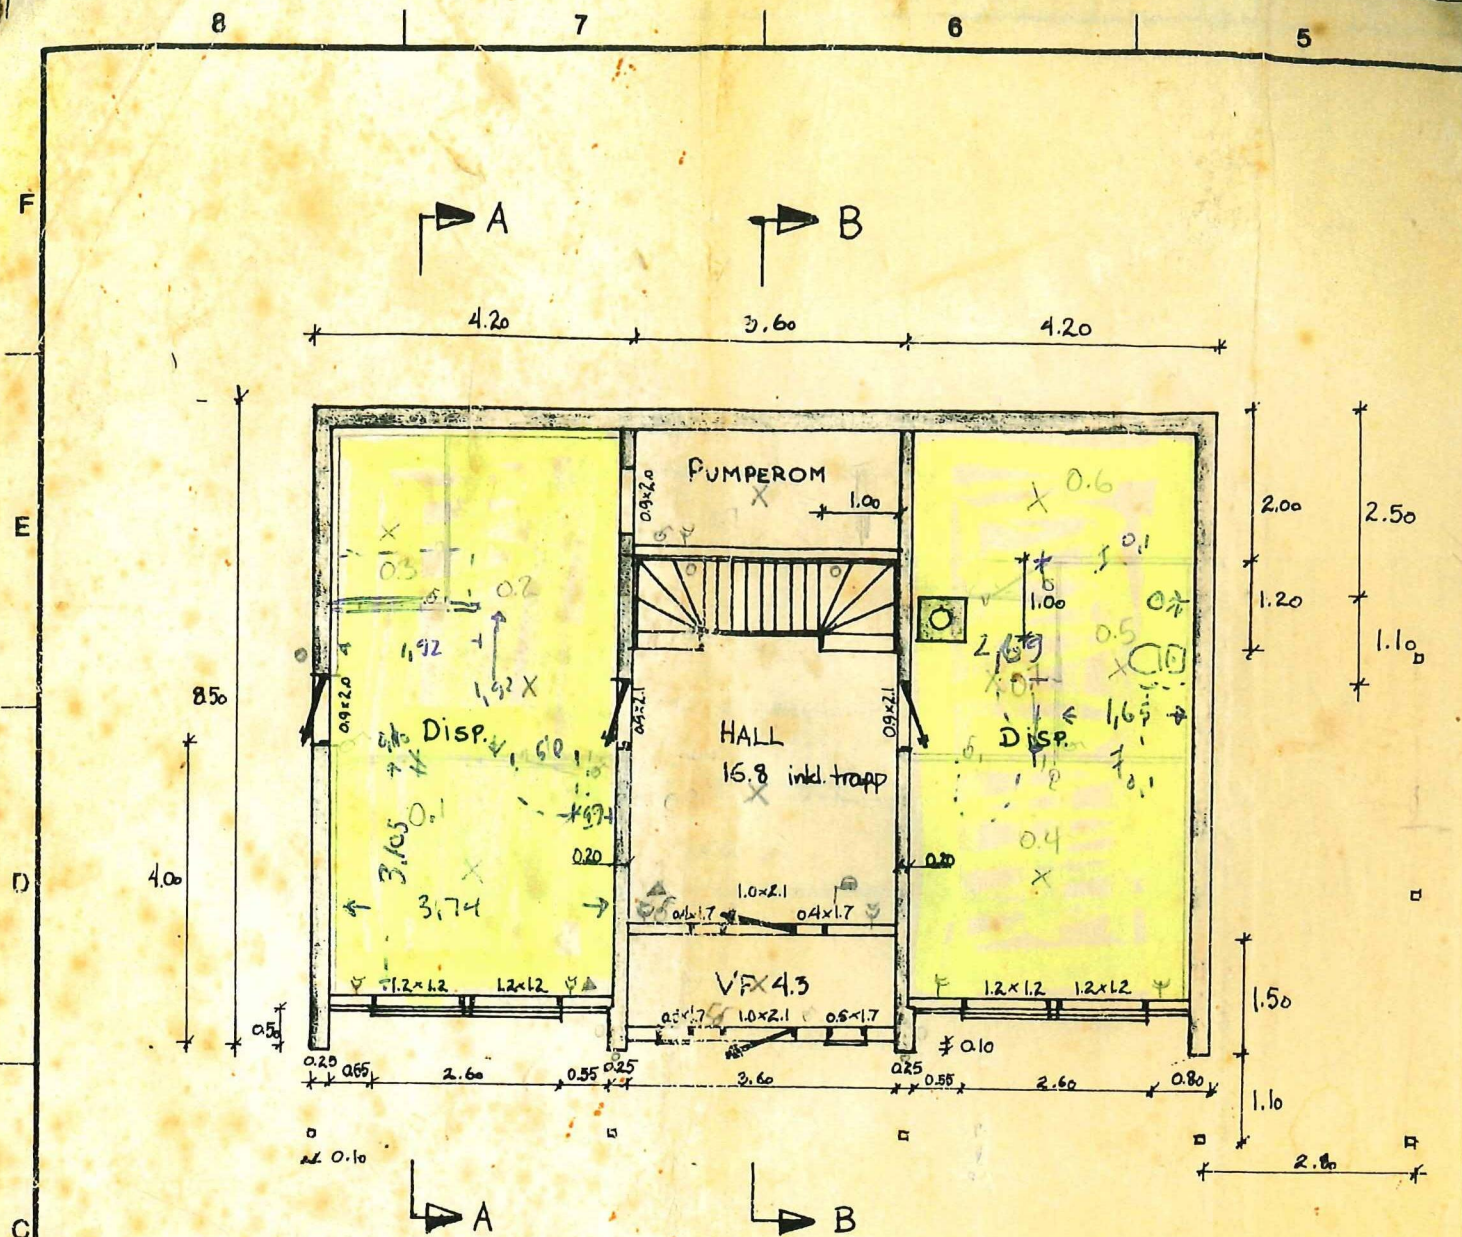


Plan underetasje.

SOK BUKSENDEING  
JULI 22

OPPRINNINGEN  
BYGGEMILDT  
TEKNING U-ETG

PRINSIPPSKISSE  
MEMBRAN & SLUK

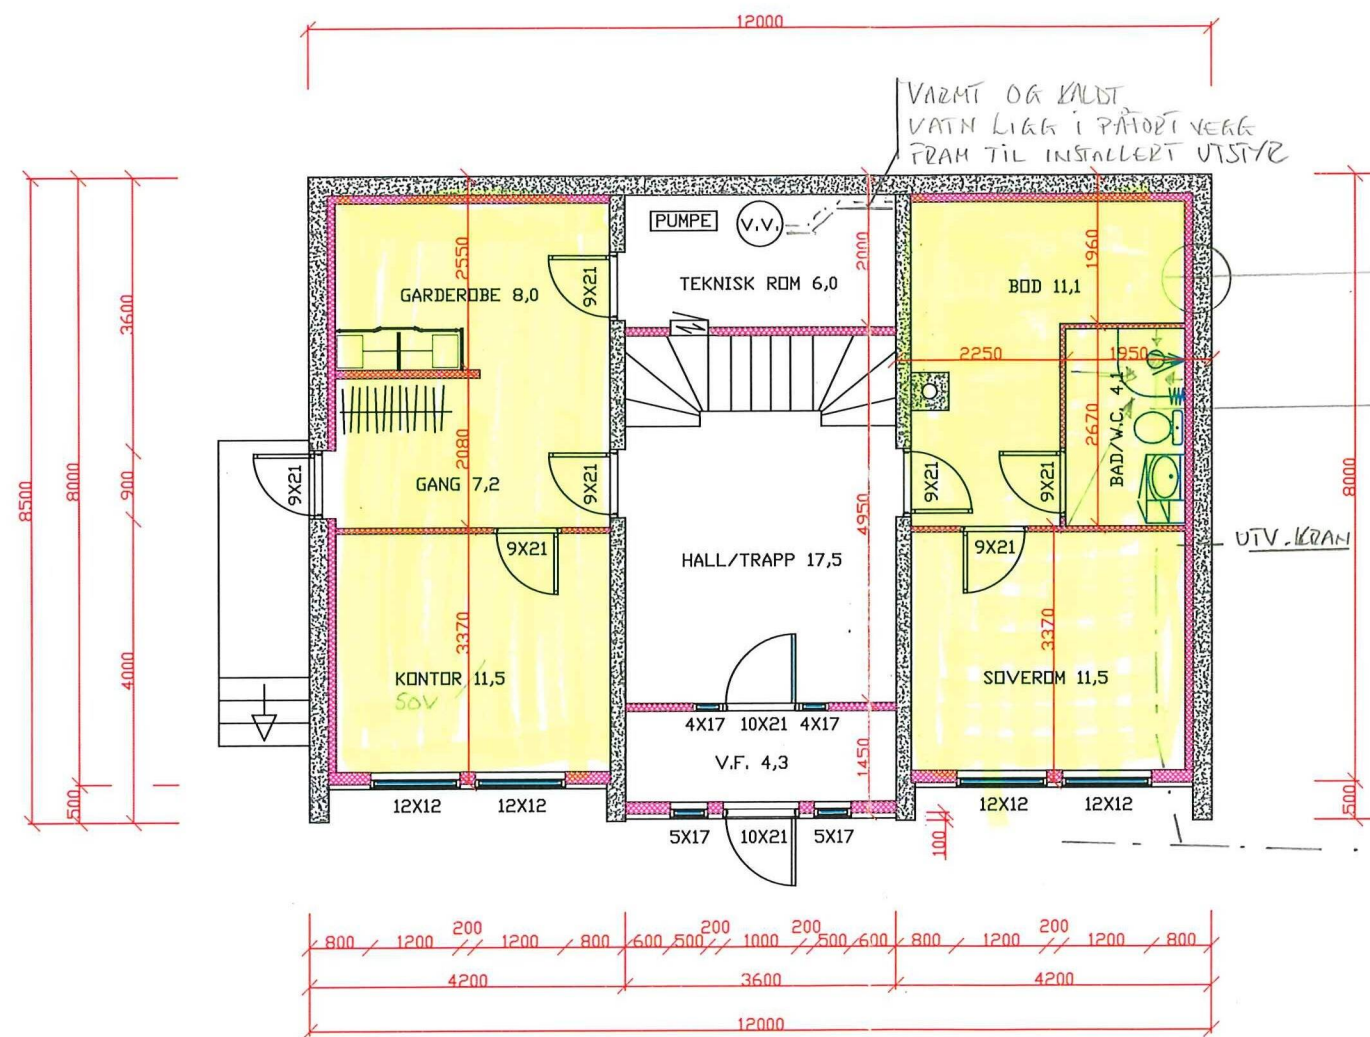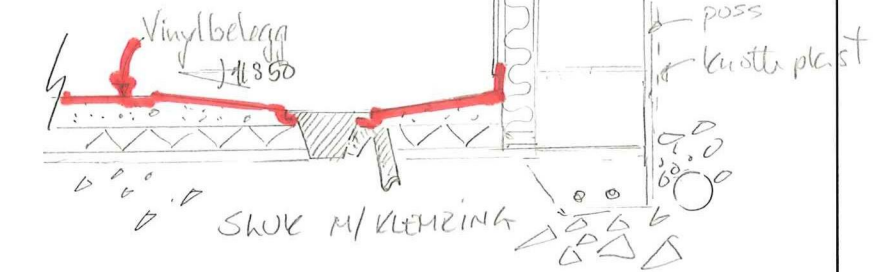

25 cm leca utv. puss  
10 cm påføring innv. vegg

FALL TIL SLUK - JEVNT PÅ GOLV GENERELT  
FALL TIL SLUK 1850 - 80 cm FRÅ SLUK  
VÅTROMSPLATER INV. VEGG BAD

AVLØP TIL BIDRENSSEANLEGG

SOEKNAED OM BRUKSENDRING  
Juli - 22  
Asaulle

Dato	250818	Konstr./Tegnet	Godkjent	Målestokk	1:100-1:50	PLAN UNDERETASJE	
TILTAKSHVER	KARL ATLE TAULE		Erstatning for	Erstattet av			
BYGGEPLASS	RADØYVEGEN 1400 GAR.52 BNR.31						
Henviing	Beregning						