




SKINTVEITVEGEN 40


Tilbygg med takterrasse





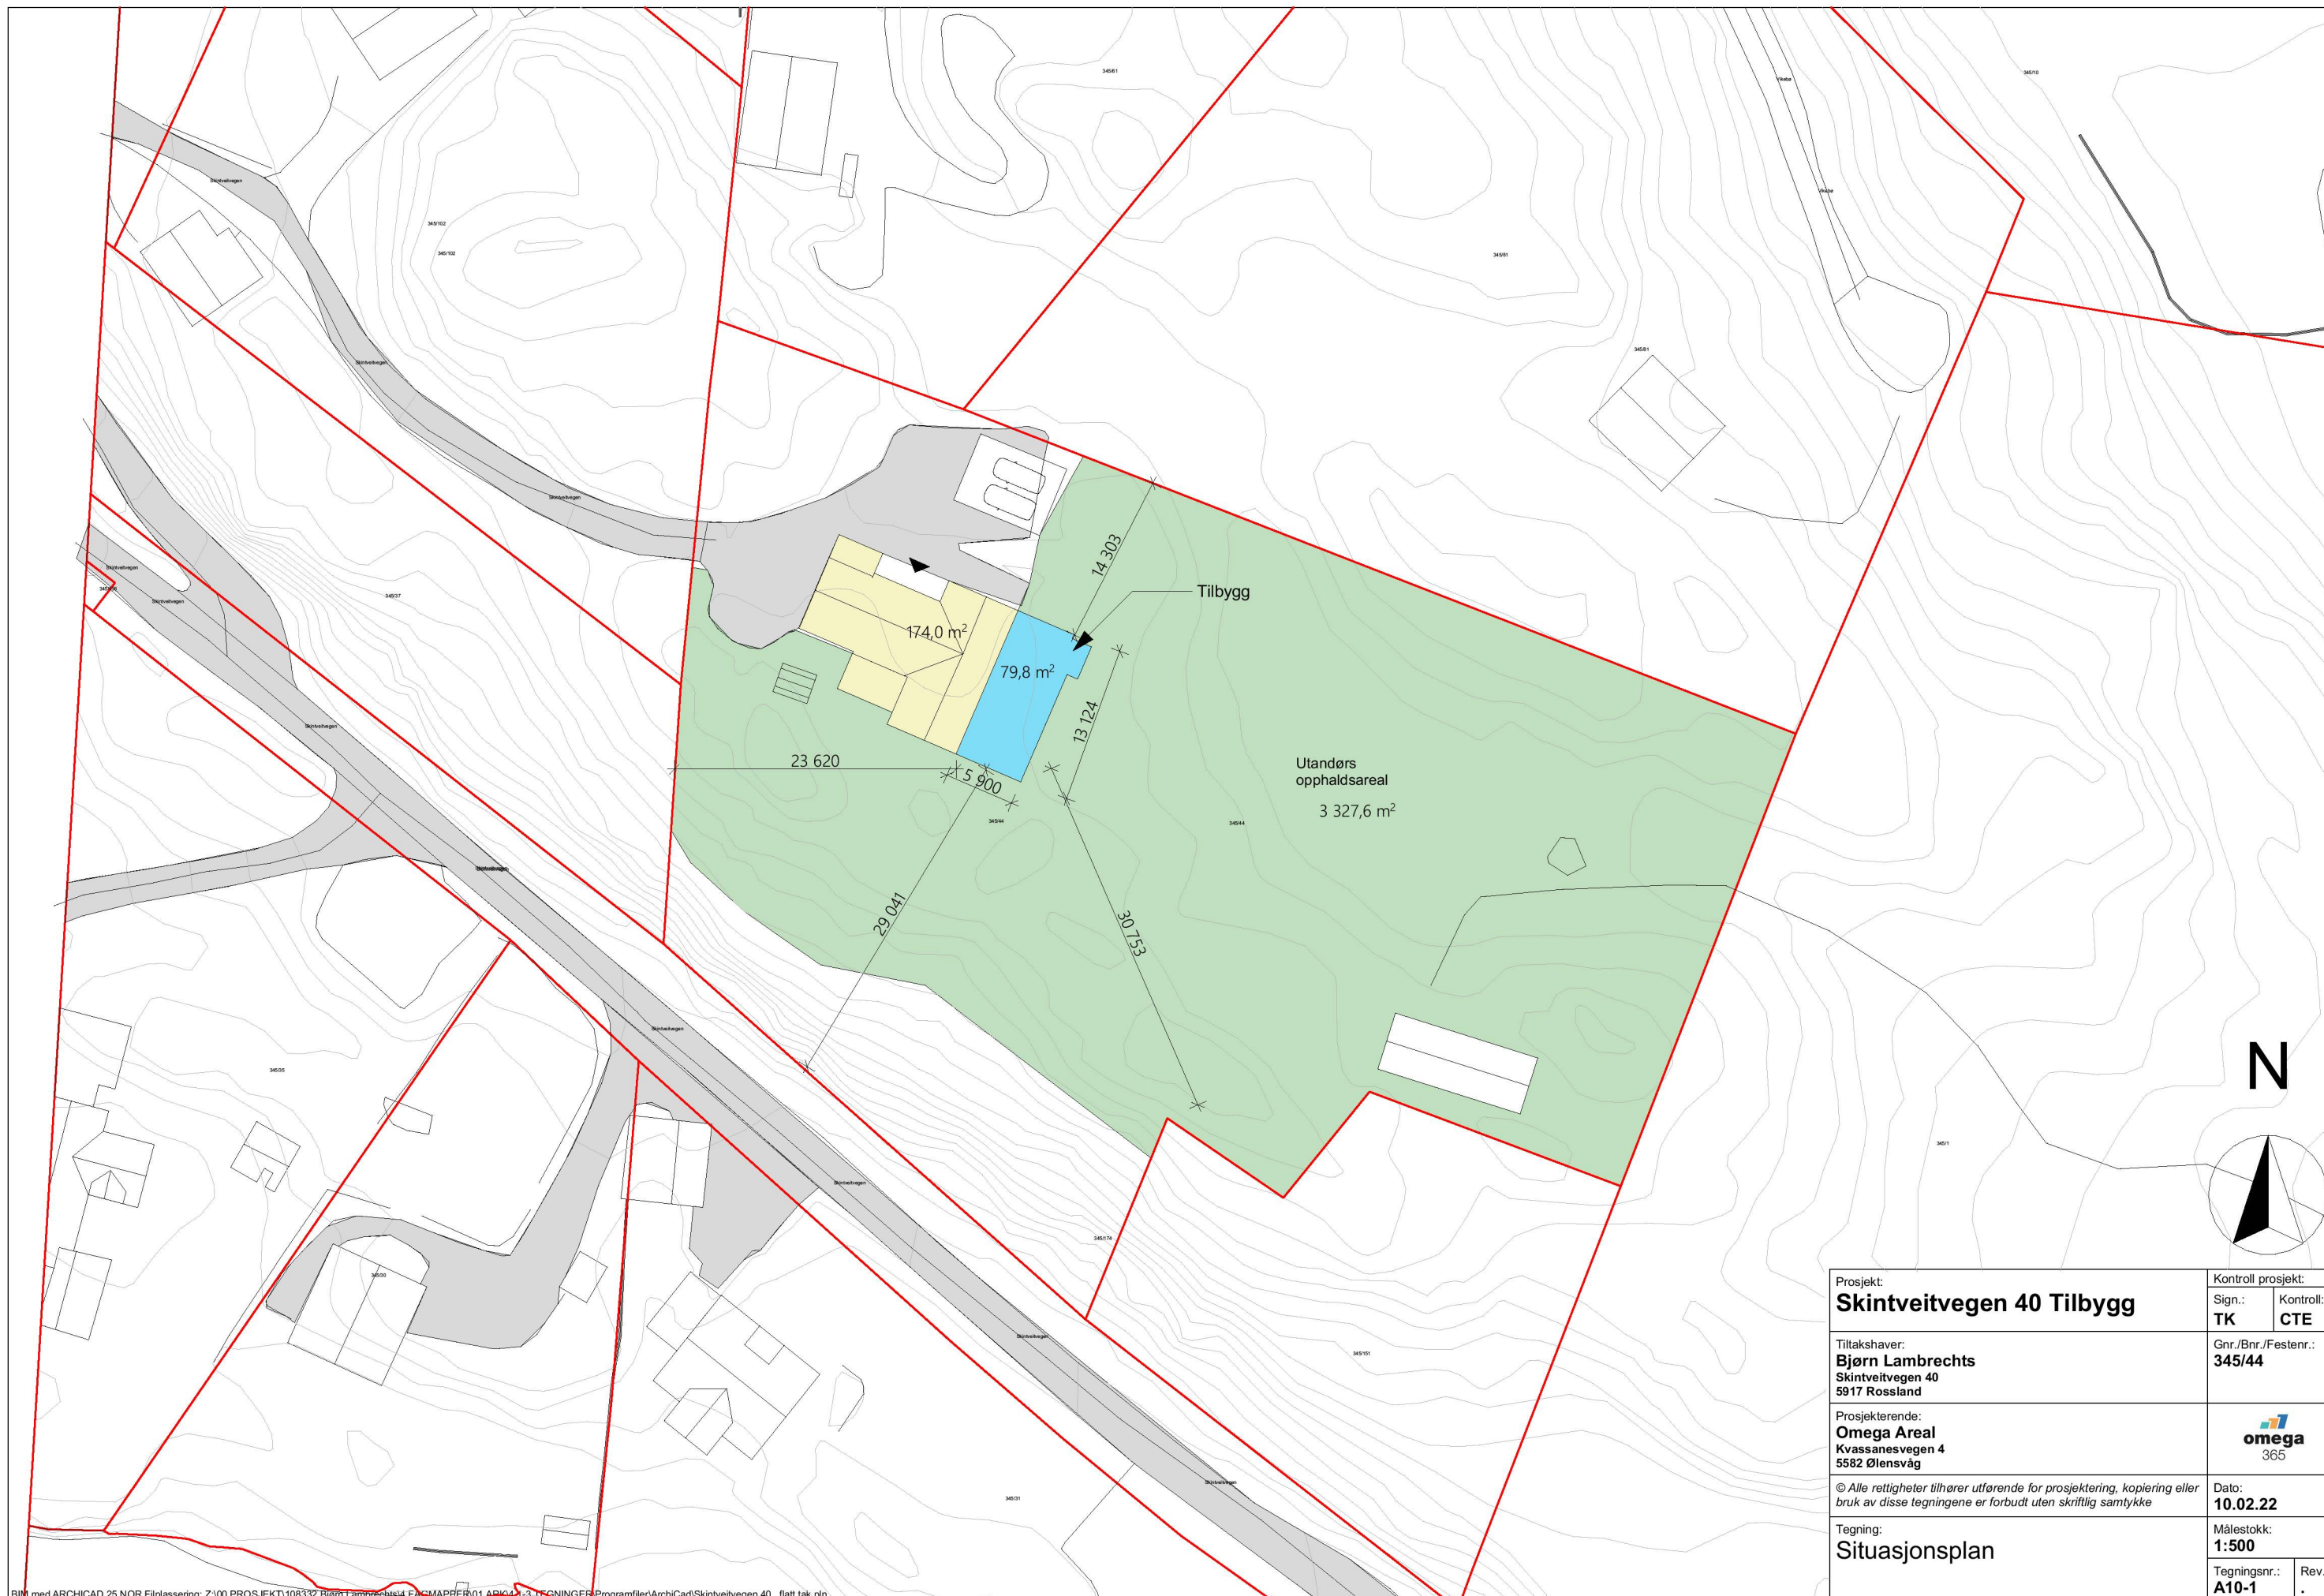


Prosjekt: Skintveitvegen 40 Tilbygg		Kontroll prosjekt: Sign.: TK Kontroll: CTE	
Tiltakshaver: Bjørn Lambrechts Skintveitvegen 40 5917 Rosslund		Gnr./Bnr./Festenr.: 345/44	
Prosjekterende: Omega Areal Kvassanesvegen 4 5582 Ølensvåg			
<small>© Alle rettigheter tilhører utførende for prosjektering, kopiering eller bruk av disse tegningene er forbudt uten skriftlig samtykke</small>		Dato: 10.02.22	
Tegning: Situasjonsplan		Målestokk: 1:500	
Tegningsnr.: A10-1		Rev.: .	

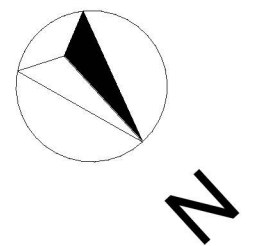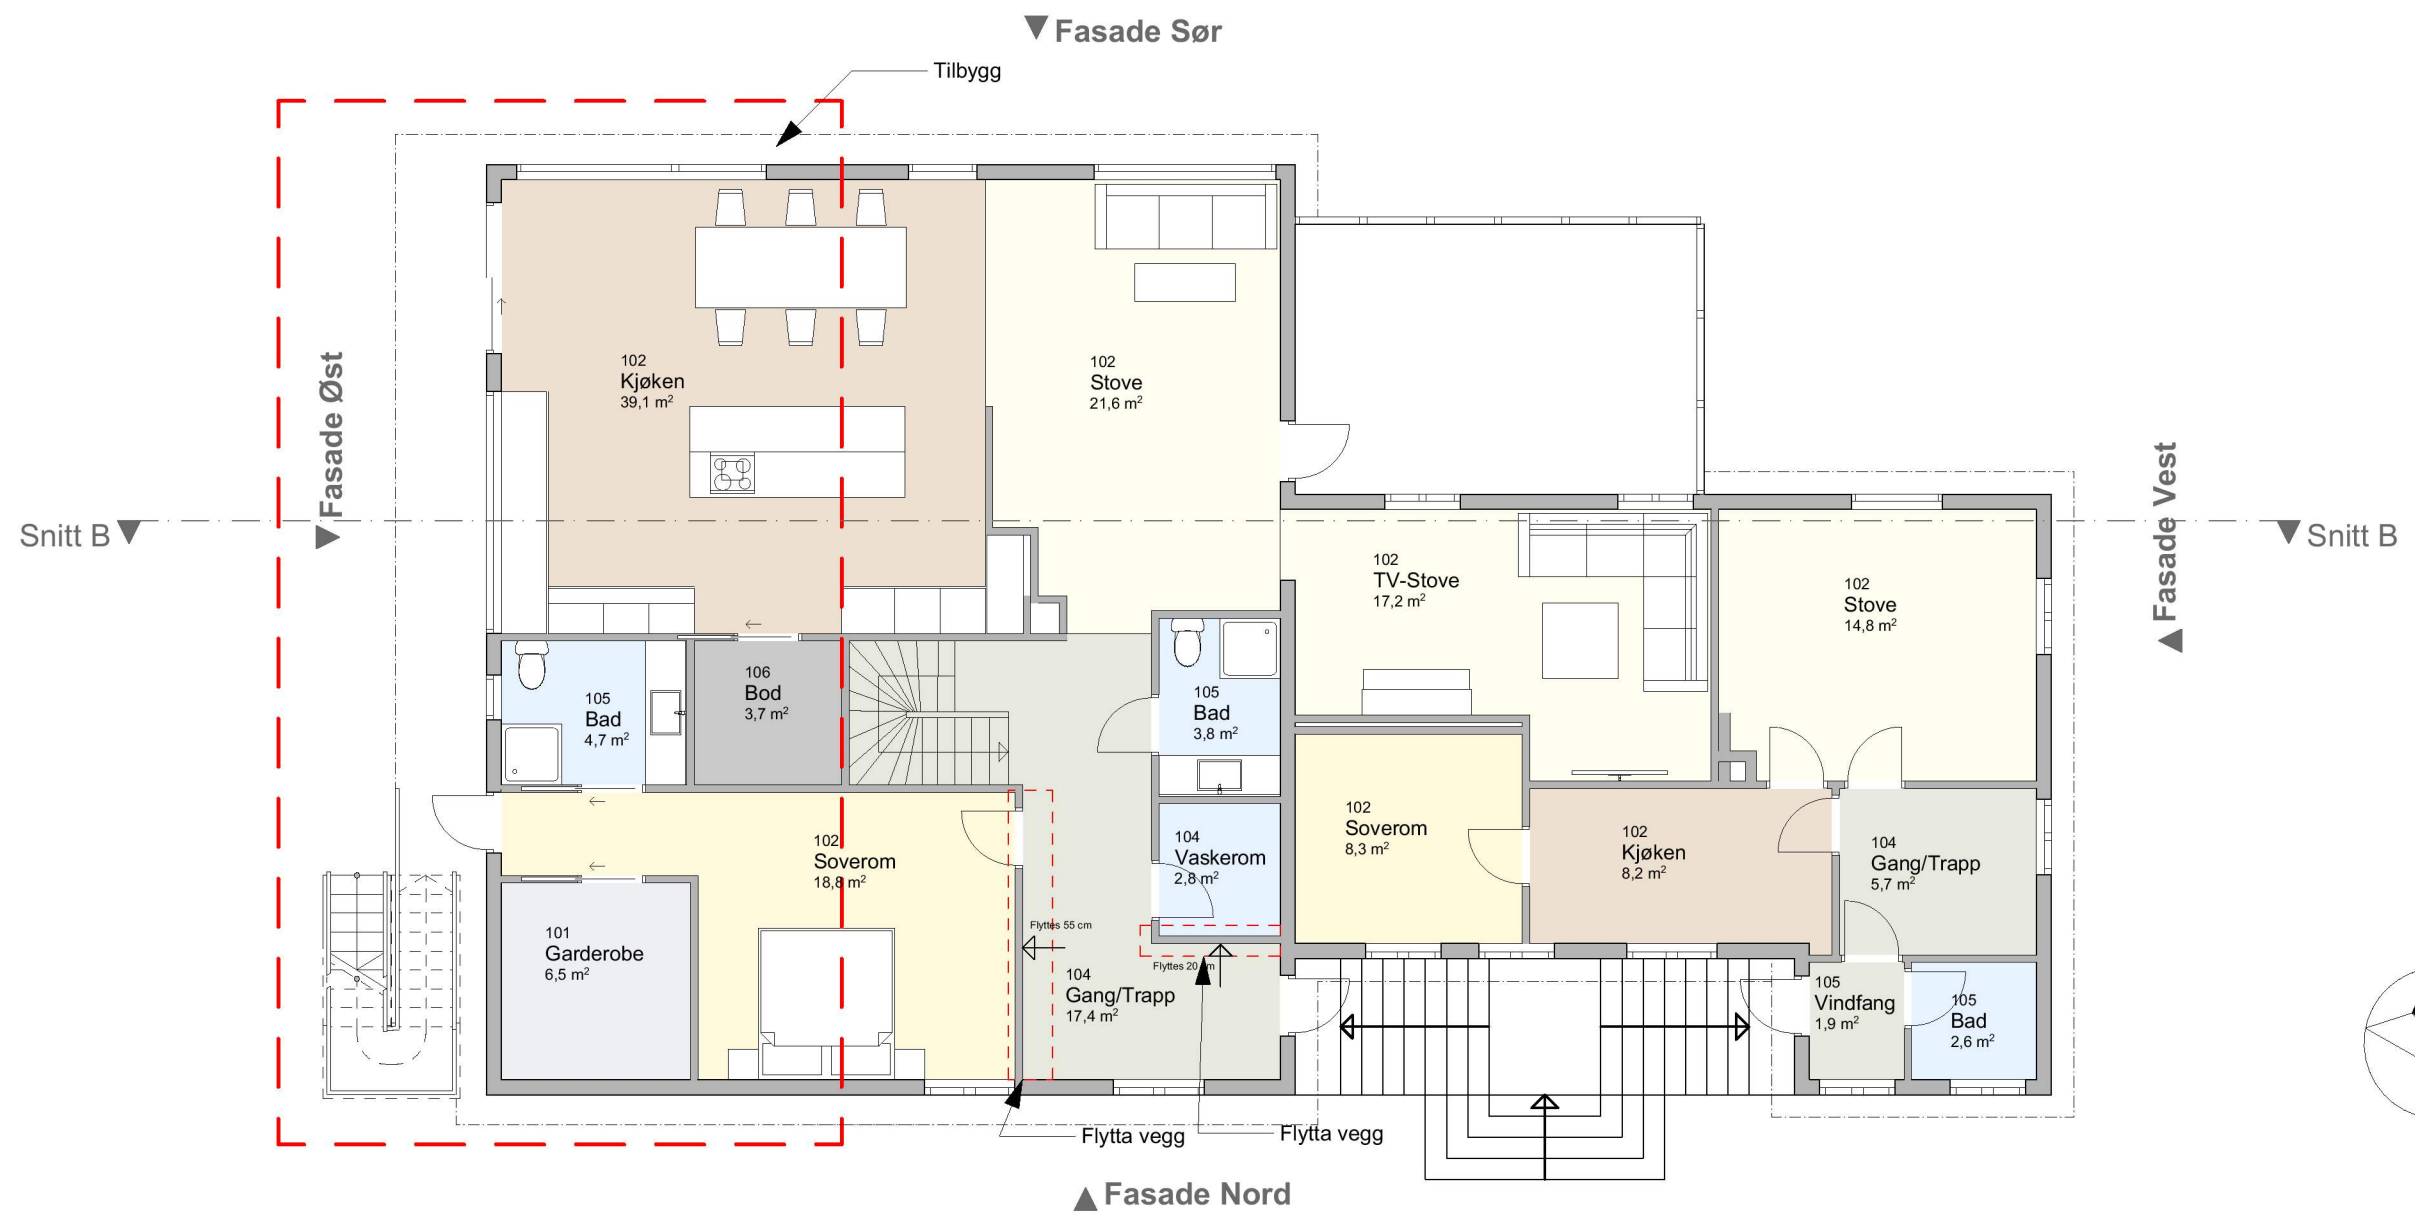


Prosjekt: Skintveitvegen 40 Tilbygg	Kontroll prosjekt: Sign.: Kontroll:
Tiltakshaver: Bjørn Lambrechts Skintveitvegen 40 5917 Rosslund	Gnr./Bnr./Festnr.: 345/44
Prosjekterende: Omega Areal Kvassanesvegen 4 5582 Ølensvåg	 365
© Alle rettigheter tilhører utførende for prosjektering, kopiering eller bruk av disse tegningene er forbudt uten skriftlig samtykke	Dato: 10.02.22
Tegning: Plan 1. etasje 1:100	Målestokk: 1:100
Tegningsnr.: A20-1	Rev.: .

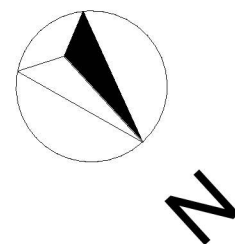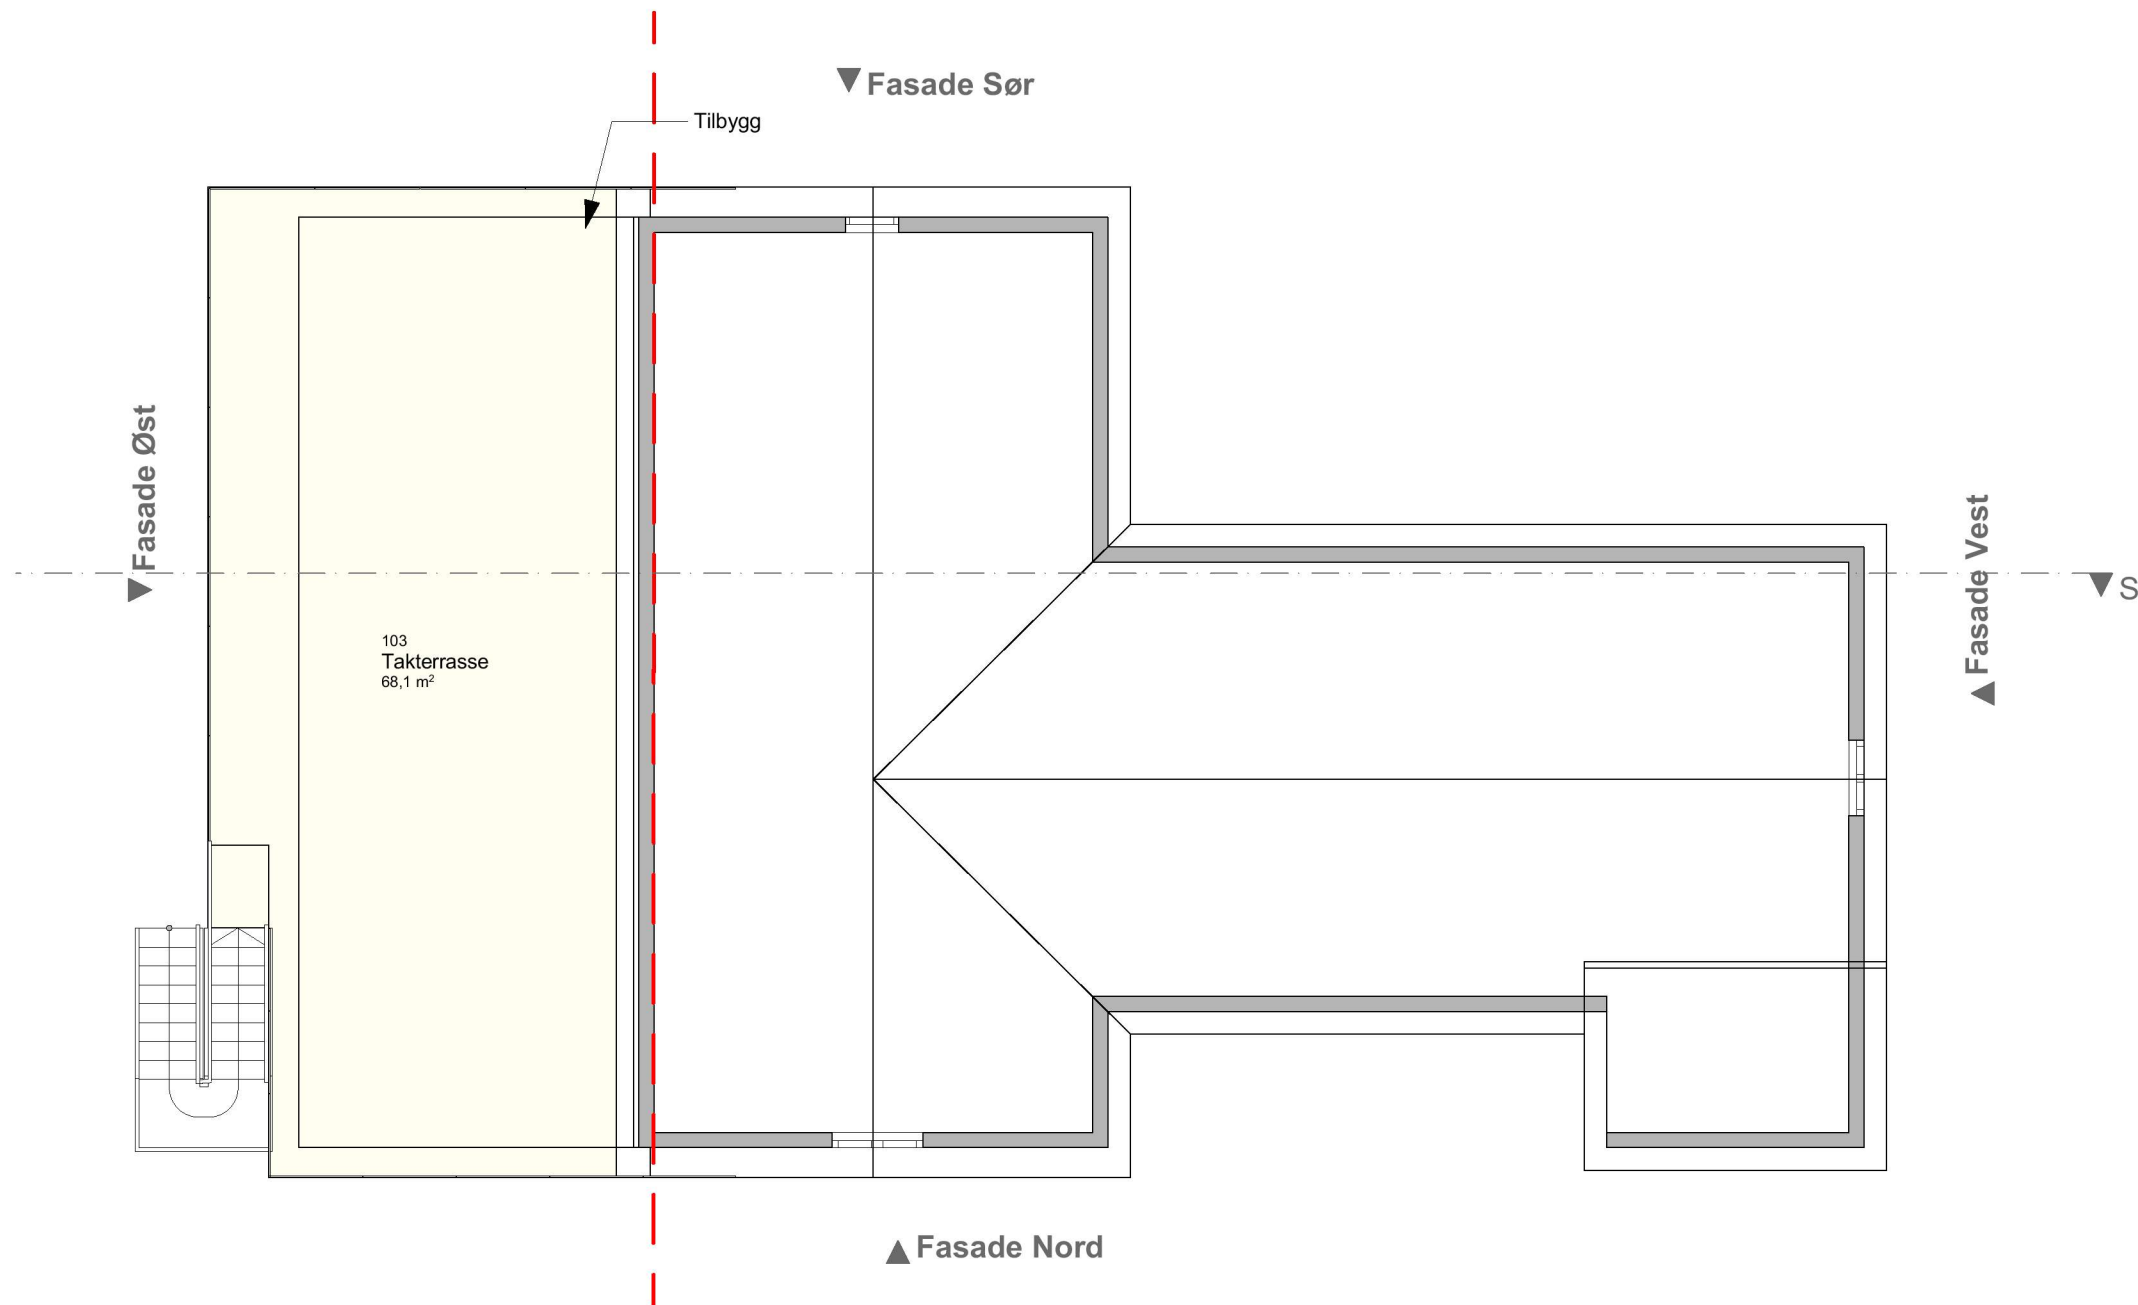

Prosjekt: Skintveitvegen 40 Tilbygg		Kontroll prosjekt:	
Sign.:	TK	Kontroll:	CTE
Tilakshaver: Bjørn Lambrechts Skintveitvegen 40 5917 Rossland		Gnr./Bnr./Festnr.:	
		345/44	
Prosjekterende: Omega Areal Kvassanesvegen 4 5582 Ølensvåg		 365	
© Alle rettigheter tilhører utførende for prosjektering, kopiering eller bruk av disse tegningene er forbudt uten skriftlig samtykke		Dato: 10.02.22	
Tegning: Plan Takterrasse 1:100		Målestokk: 1:100	
Tegningsnr.:		Rev.:	
A20-3		.	

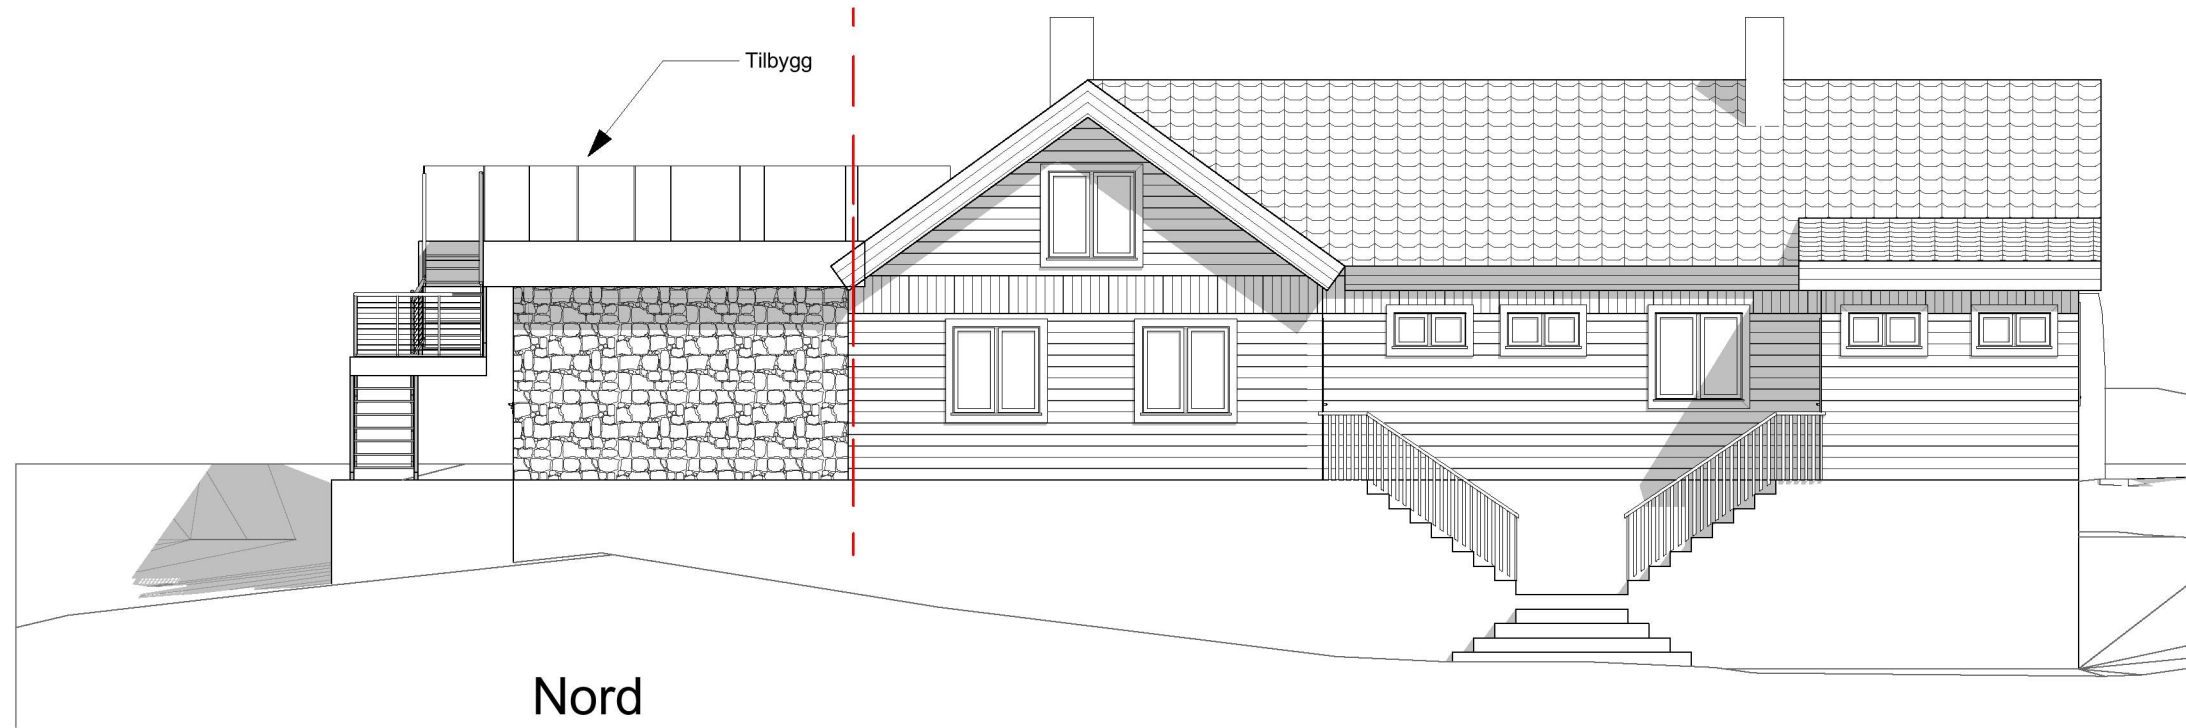

Nord

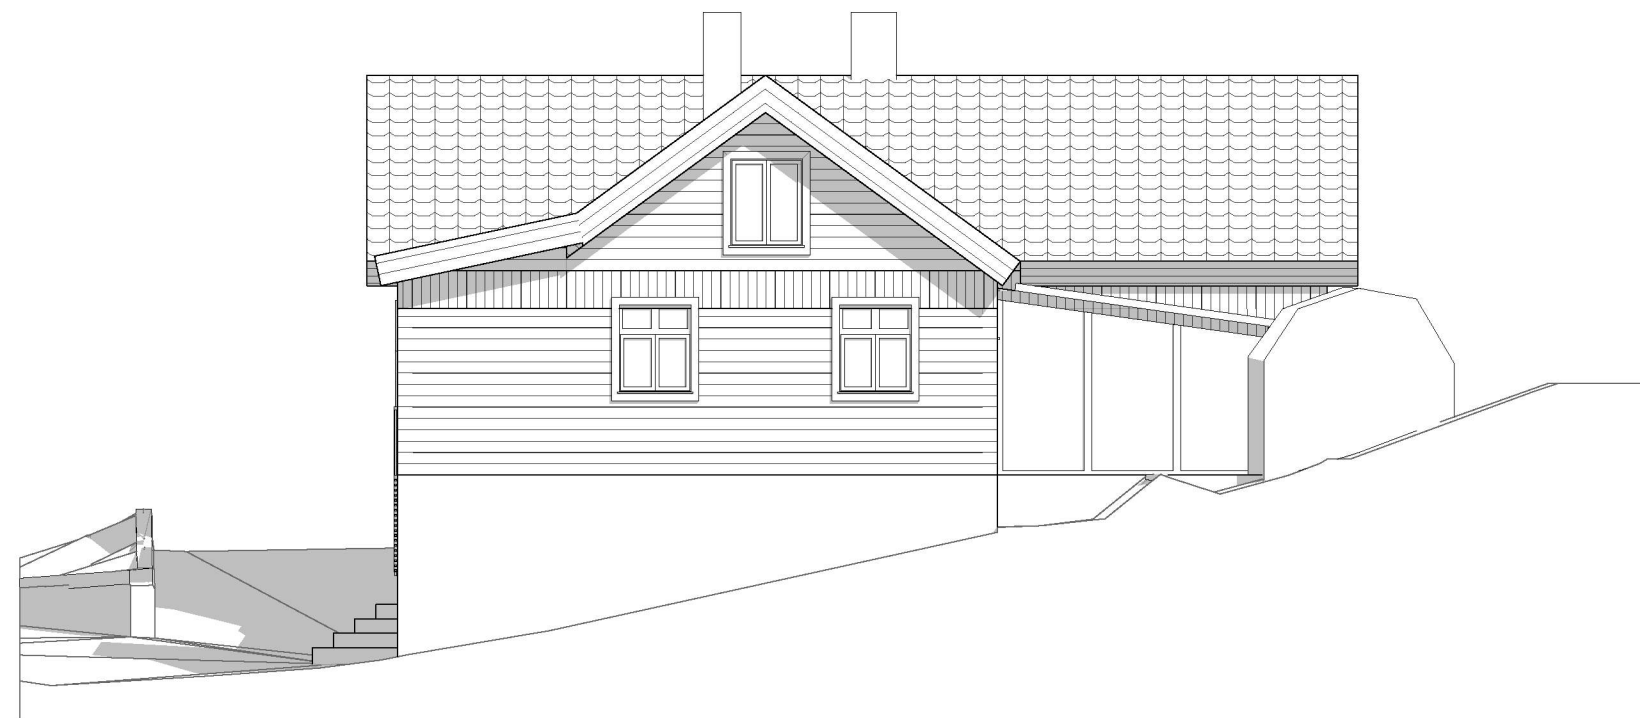


Vest - Denne fasaden forblir uendra

Prosjekt: Skintveitvegen 40 Tilbygg		Kontroll prosjekt:	
Sign.:	TK	Kontroll:	CTE
Tiltakshaver: Bjørn Lambrechts Skintveitvegen 40 5917 Rosslund		Gnr./Bnr./Festenr.: 345/44	
Prosjekterende: Omega Areal Kvassanesvegen 4 5582 Ølensvåg		 365	
© Alle rettigheter tilhører utførende for prosjektering, kopiering eller bruk av disse tegningene er forbudt uten skriftlig samtykke		Dato: 10.02.22	
Tegning: Fasade Nord og vest 1:100		Målestokk: 1:100	
Tegningsnr.: A40-1		Rev.: .	




Sør

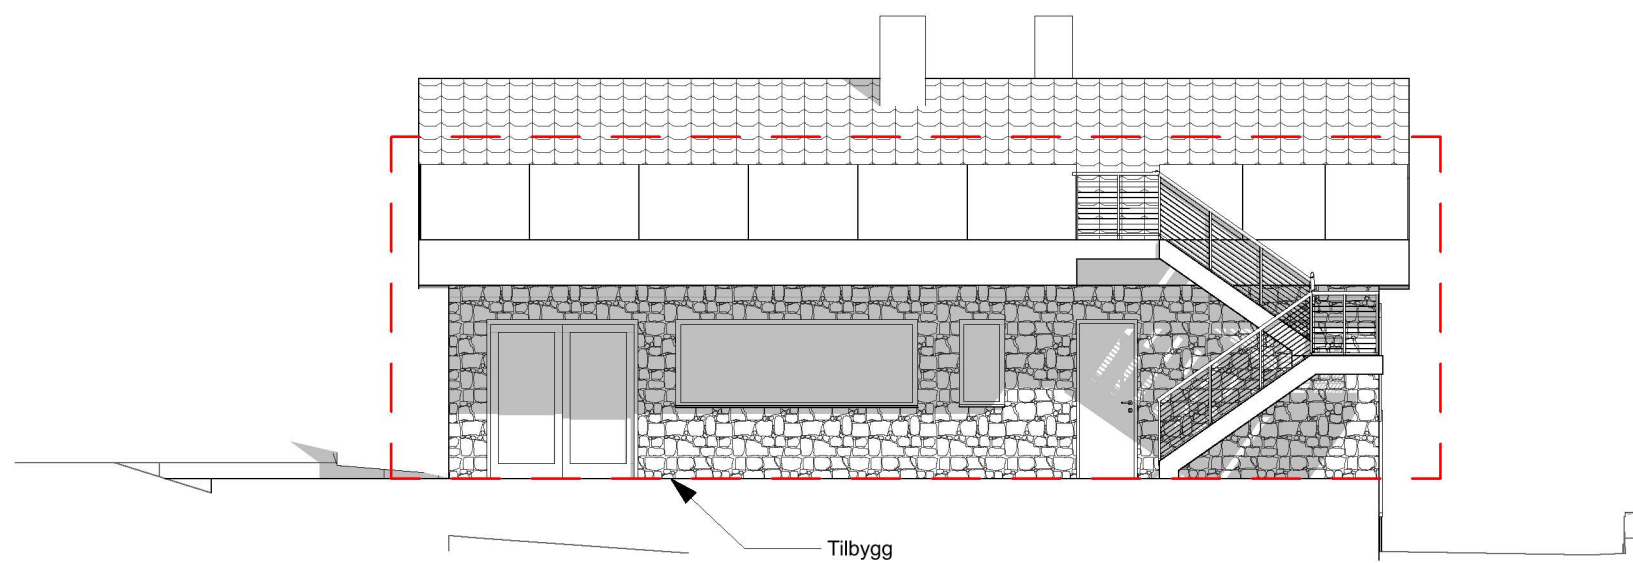

Aust

Prosjekt: Skintveitvegen 40 Tilbygg		Kontroll prosjekt:	
Sign.:	TK	Kontroll:	CTE
Tiltakshaver: Bjørn Lambrechts Skintveitvegen 40 5917 Rosslund		Gnr./Bnr./Festenr.: 345/44	
Prosjekterende: Omega Areal Kvassanesvegen 4 5582 Ølensvåg		 365	
© Alle rettigheter tilhører utførende for prosjektering, kopiering eller bruk av disse tegningene er forbudt uten skriftlig samtykke		Dato: 10.02.22	
Tegning: Fasade sør og aust 1:100		Målestokk: 1:100	
Tegningsnr.: A40-2		Rev.: .	

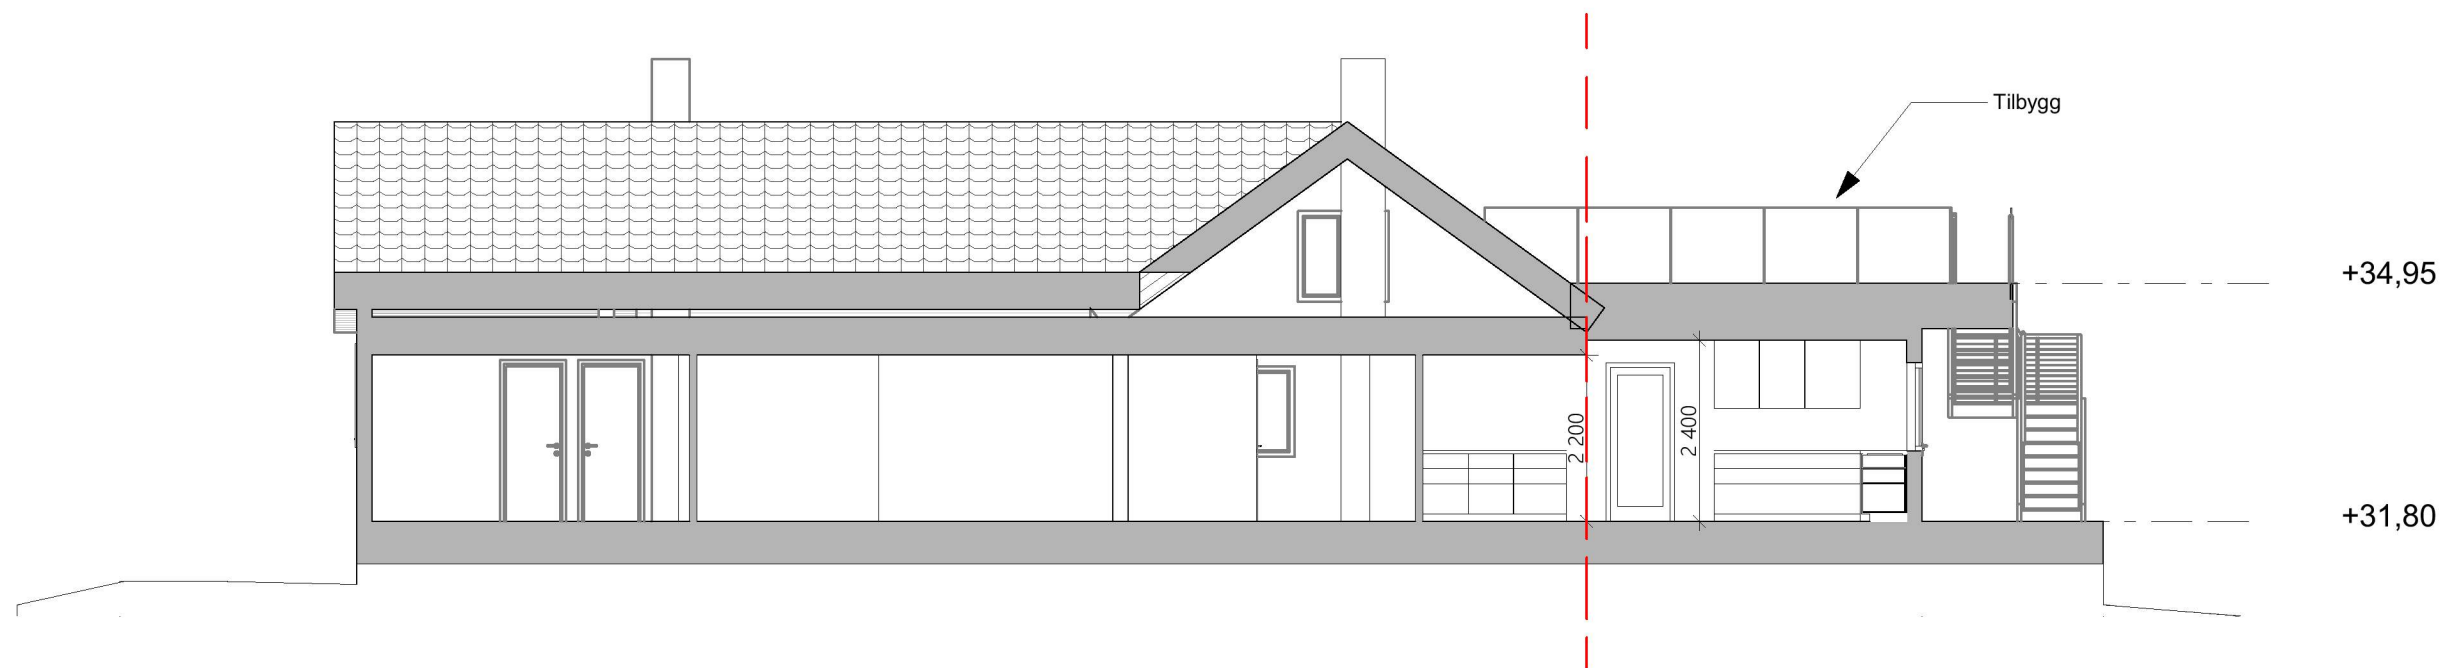

Prosjekt: Skintveitvegen 40 Tilbygg		Kontroll prosjekt:	
Sign.:	TK	Kontroll:	CTE
Tiltakshaver: Bjørn Lambrechts Skintveitvegen 40 5917 Rosslund		Gnr./Bnr./Festenr.: 345/44	
Prosjekterende: Omega Areal Kvassanesvegen 4 5582 Ølensvåg		 365	
© Alle rettigheter tilhører utførende for prosjektering, kopiering eller bruk av disse tegningene er forbudt uten skriftlig samtykke		Dato: 10.02.22	
Tegning: Snitt B		Målestokk: 1:100	
Tegningsnr.:	A30-1	Rev.:	.