

Vestland Fylkeskommune Infrastruktur Og Veg Bergen
Postboks 7900
5020 Bergen

Referanser:
Dykkar:
Vår: 22/577 - 22/57961

Saksbehandlar:
Kjartan Medaas
kjartan.medaas@alver.kommune.no


Dato:
25.07.2022

Søknad om utvida bruk av avkøyrslé frá fv- 564 gbnr 305/7 Fløksand

Syner til søknad om endra bruk av avkøyrslé datert 09.02.2022 dykkar ref. 2022/16296. Og til dykkar brev i saka datert 07.03.2022.

Alver kommune skal handsame søknad om deling av jordbruksareal frå gbnr 305/7. Areala skal seljast til gbnr 305/3 som er ein landbrukseigedom i aktiv drift. I praksis vil det ikkje verta endra bruk av avkøyrsla frá slik den vert brukt i dag. Då det er eigedomen som no skal kjøpa areala som pr. i dag brukar areala. Men ved oppretting av ny grunneigedom skal eigedomen vera sikra lovleg avkøyrslé frá offentleg veg jf. Pbl. §27-4.

Avkøyringa inngår i reguleringsplan for FV. 564 Fløksand – Vikebø. Reguleringsplanen vart vedteken av kommunestyret i Alver kommune i sak 079/22 den 16.06.2022. Det er trasè alternativ A2 som vart vedteken.

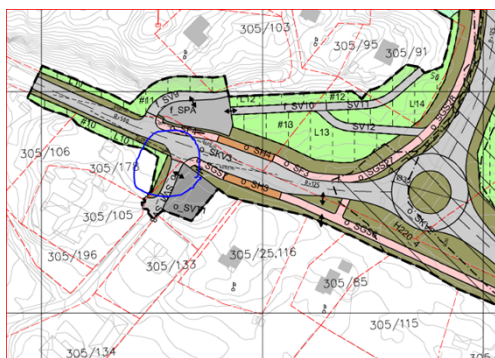

Aktuell avkøyrslé.

Før me handsamar delings-saka inklusiv utvida bruk av avkøyrslé frá FV. 564 ber me ber om uttale i saka.

