

SITUASJONSKART

Gnr/Bnr: Gnr 351 bnr 1 m. flere
Adresse:
Eigar/søkar:

Kvalitet : FKB-B

Gjeldande plan :
Planformål :

Vår referanse: HOK






Sign.




Målestokk: 1:5000
Dato: 27.08.2020

ALVER
KOMMUNE




- | | | | |
|---|------------------------|---|------------|
|  | Gjerde |  | Bolighus |
|  | Usikker eigedomsgrense |  | Andre bygg |
|  | Målt eigedomsgrense | | |

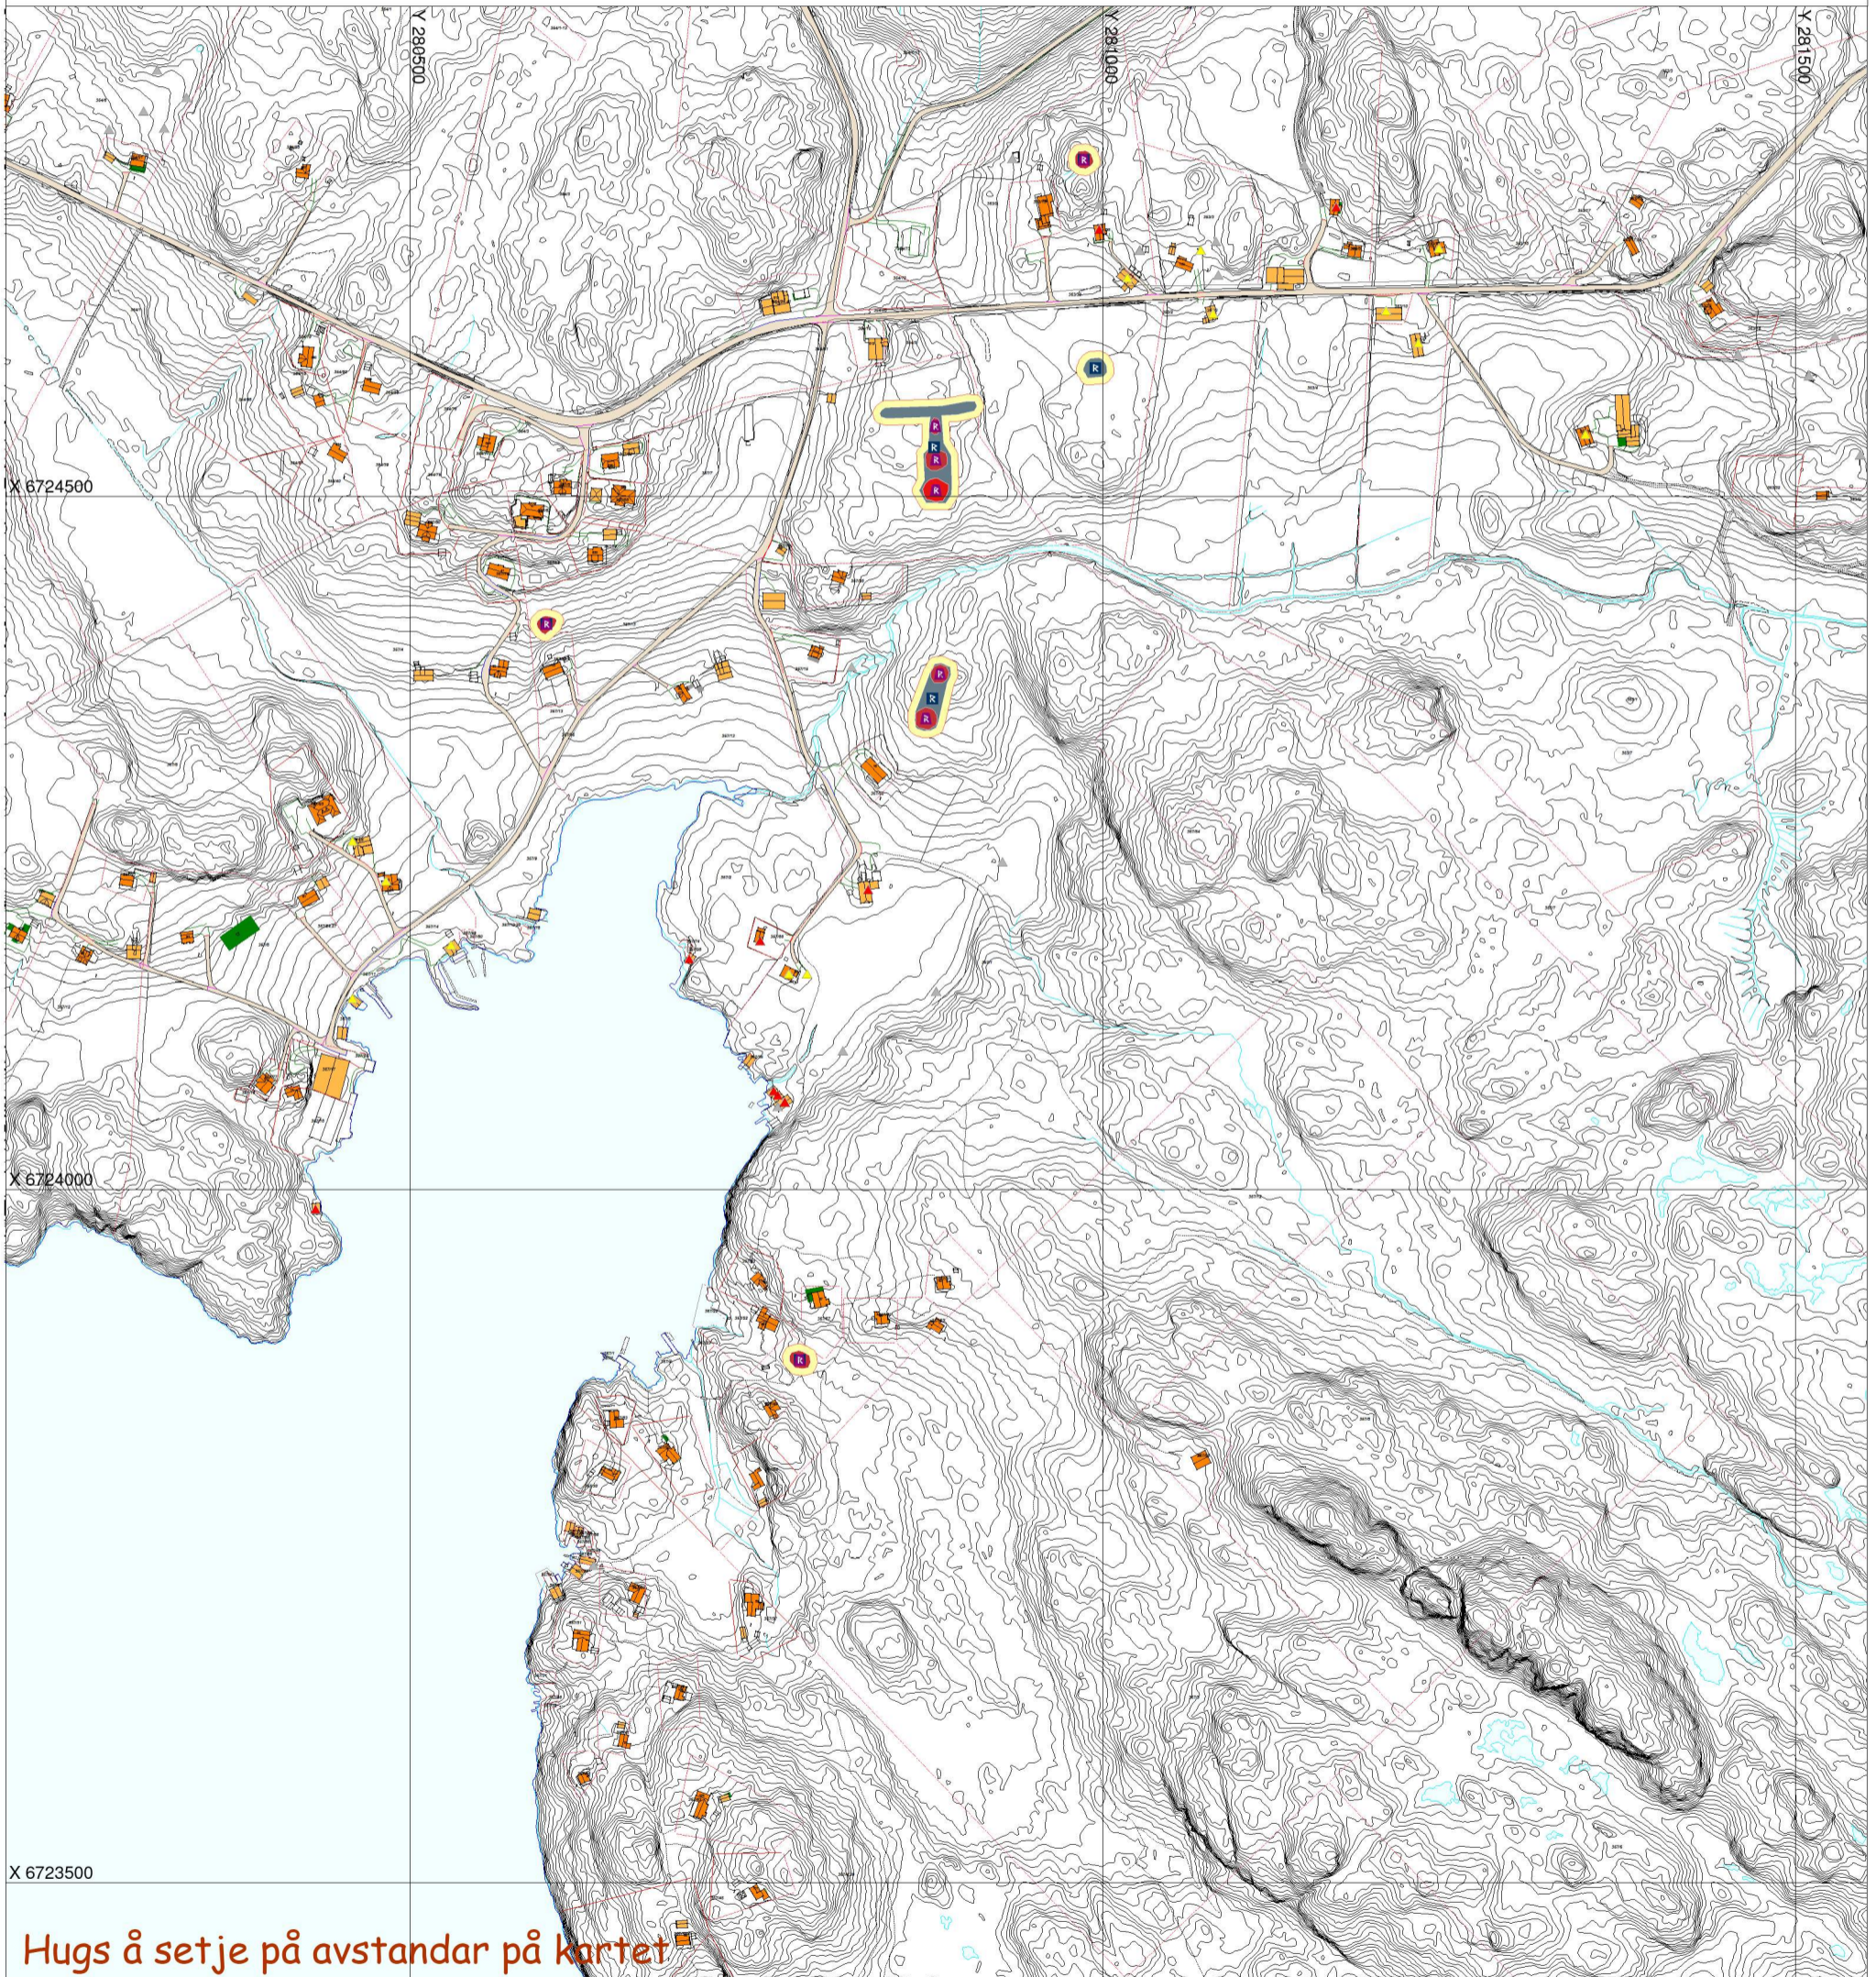

Hugs å setje på avstandar på kartet

SITUASJONSPLAN

 Tiltak

Underskrift Situasjonsplan

Dato