



449/7-8

449/6

449/37


449/32

R3,5

R3,5

R3,5

LENDE PROFIL

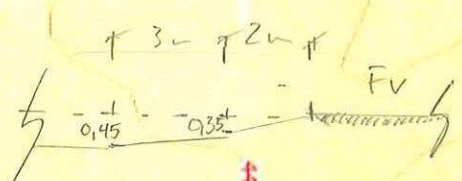

**TAULE**  
 ING. TAULE AS  
 Tlf. 56 35 85 55 - Mob. 908 86 010

20/7-22

Situasjonskart - Radøyvegen 1550- GBNR 449/32  
 og 449/37  
 Situasjonskart Radøyvegen 1550 der det er to  
 eigedomar som nyttar same avkjøring ut i  
 Fykesveg 525 der det er fartsgrense på 50 km/t.

**Ndigi.no**

Dato: 20-07-2022

Målestokk: 1:500



85 615