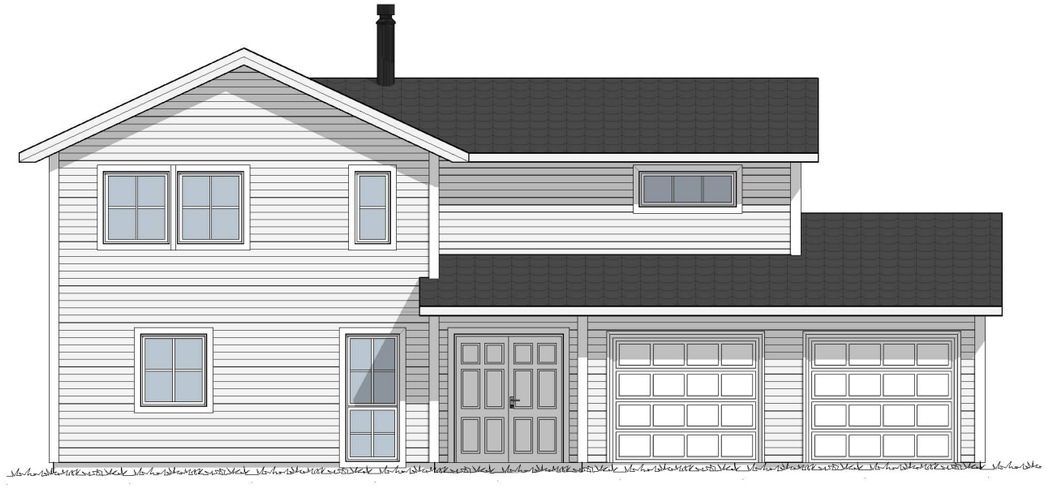

Tegningsnr.
#LayID

Revisjon nr.
#RevID

Type tegning
#Layout Name

Rev	Nr	Beskrivelse	Dato	Sign	Kontr

Lokalisering:

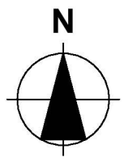

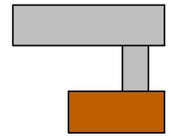

Prosjekteringsgruppen

ARK : BYGGRAAD AS
Fleslandsvegen 235 A
5258 BLOMSTERDALEN
Tlf.: 90516417
ivar.solheim@byggraad.no

RIB : Rådg. ing. Bygg
RIBveien18
0000 RIBbyen
Tlf: 000 00 000
rib@ribfirma.no

RIE : Rådg. ing. Elektro
RIEveien18
0000 RIEbyen
Tlf: 000 00 000
rie@riefirma.no

RIV : Rådg. ing. VVS
RIVveien18
0000 RIVbyen
Tlf: 000 00 000
riv@rivfirma.no

Fase
Ferdigmelding

GRAPHISOFT Norge
Norsk prosjekteringsmal 25

Tiltakshaver
Kjersti Møgster Pedersen og Jostein Pedersen

Prosjekt
Jostein Pedersen
Marøyvegen 31
5937 BØVÅGEN

Gnr./Bnr./Festenr.:
428/129

Prosjektnr.:
980

Tegningsnr.:
980-5

Type tegning:
Fasade mot nord/øst

Godkjent
#Approved by

Kontroll prosjekt.

Filnavn
Jostein Pedersen.pln

Dato
21.02.2022

Målestokk
1:100

Kontroll utførende

Sign. | Kontroll

Prosjektnr. for prosjekterende/lev.