

SNITT A-A




FASADE MOT SØR/VEST

Tegningsnr. #LayID
Revisjon nr. #RevID

Type tegning #Layout Name

Rev	Nr	Beskrivelse	Dato	Sign	Kontr

Rev Nr Beskrivelse Dato Sign Kontr

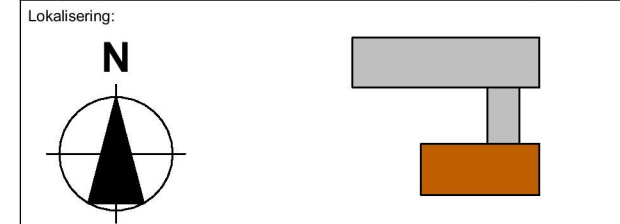

- Prosjekteringsgruppen
- **ARK :** BYGGRAAD AS
Fleslandsvegen 235 A
5258 BLOMSTERDALEN
Tlf.: 90516417
ivar.solheim@byggraad.no
 - **RIB :** Rådg. ing. Bygg
RIBveien 18
0000 RIBBYEN
Tlf.: 000 00 000
rib@ribfirma.no
 - **RIE :** Rådg. ing. Elektro
RIEveien 18
0000 RIEBYEN
Tlf.: 000 00 000
rie@riefirma.no
 - **RIV :** Rådg. ing. VVS
RIVveien 18
0000 RIVBYEN
Tlf.: 000 00 000
riv@rivfirma.no

Fase
Ferdigmelding

GRAPHISOFT Norge
Norsk prosjekteringsmal 25

Tiltakshaver Kjersti Møgster Pedersen og Jostein Pedersen		Godkjent #Approved by	
Prosjekt Jostein Pedersen Marøyvegen 31 5937 BØVÅGEN		Kontroll utførende	
Gnr./Bnr./Festenr.: 428/129		Sign. Kontroll	
Prosjektnr.: 980	Tegningsnr.: 980-3	Prosjektnr. for prosjekterende/lev.	
Type tegning: Snitt A-A, fasade sør/vest		Kontroll prosjekt.	
Filnavn Jostein Pedersen.pln		Dato 21.02.2022	
Målestokk 1:100		Kontroll utførende	