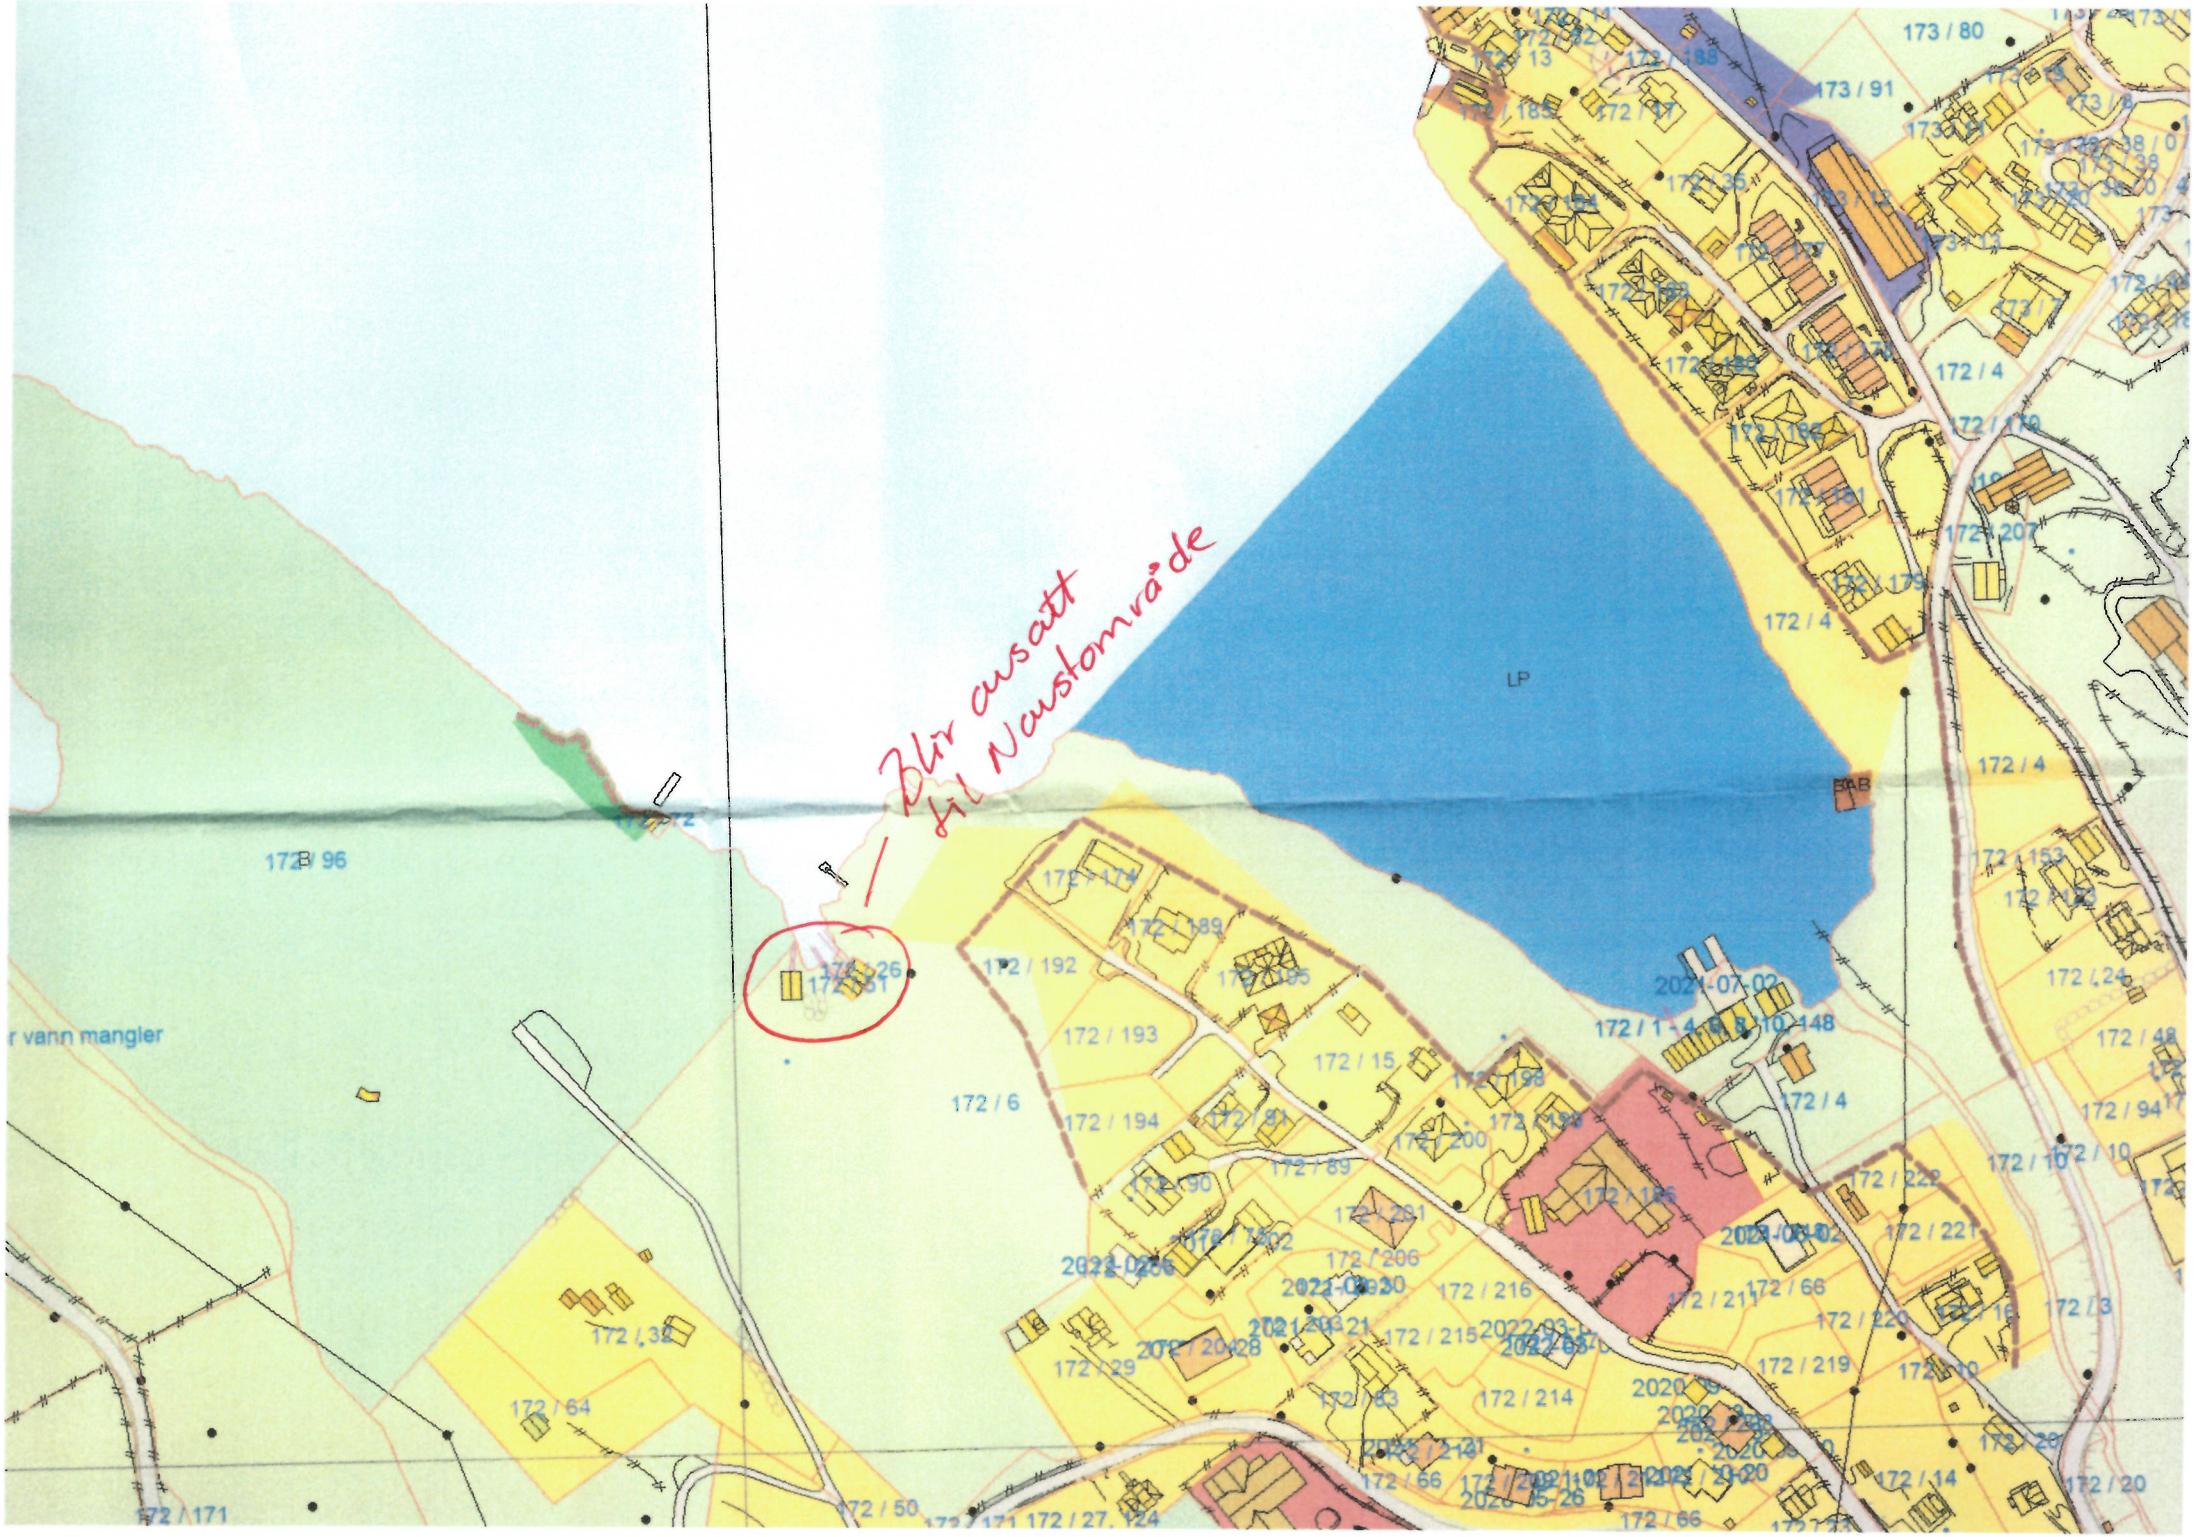
Blir ansatt til Naustområde
LP
BAB
r vann mangler
172 / 96
172 / 6
172 / 4
172 / 192
172 / 193
172 / 194
172 / 15
172 / 216
172 / 214
172 / 219
172 / 66
172 / 64
172 / 50
172 / 171
172 / 3
172 / 20
172 / 14
172 / 24
172 / 94
172 / 10
173 / 80
173 / 91