'N:\5122401\5122401\DAK\Teknisk_Infrastruktur\Arkfil\LAY_A01-Z-78-2XX-Planprofil.dwg - OddLun - Plotted: 2022-06-15, 12:47:33 - LAYOUT = A01-Z-78-201 - XREF = 5122401_VA-Tittelfelt_AR5-hatch, T-KART-Straumssosen_AR5_2021-01-05, 5122401_VA-planprofil, 5122401_HSP-Gjerder, 5122401-Syslokvågen-bunnkoter, T-KART-Straumssosen_2D_Hatch_2020-10-22, T-KART-Straumssosen_2D_2020-10-22, T-KART-Straumssosen_Eiendomsgrenser'

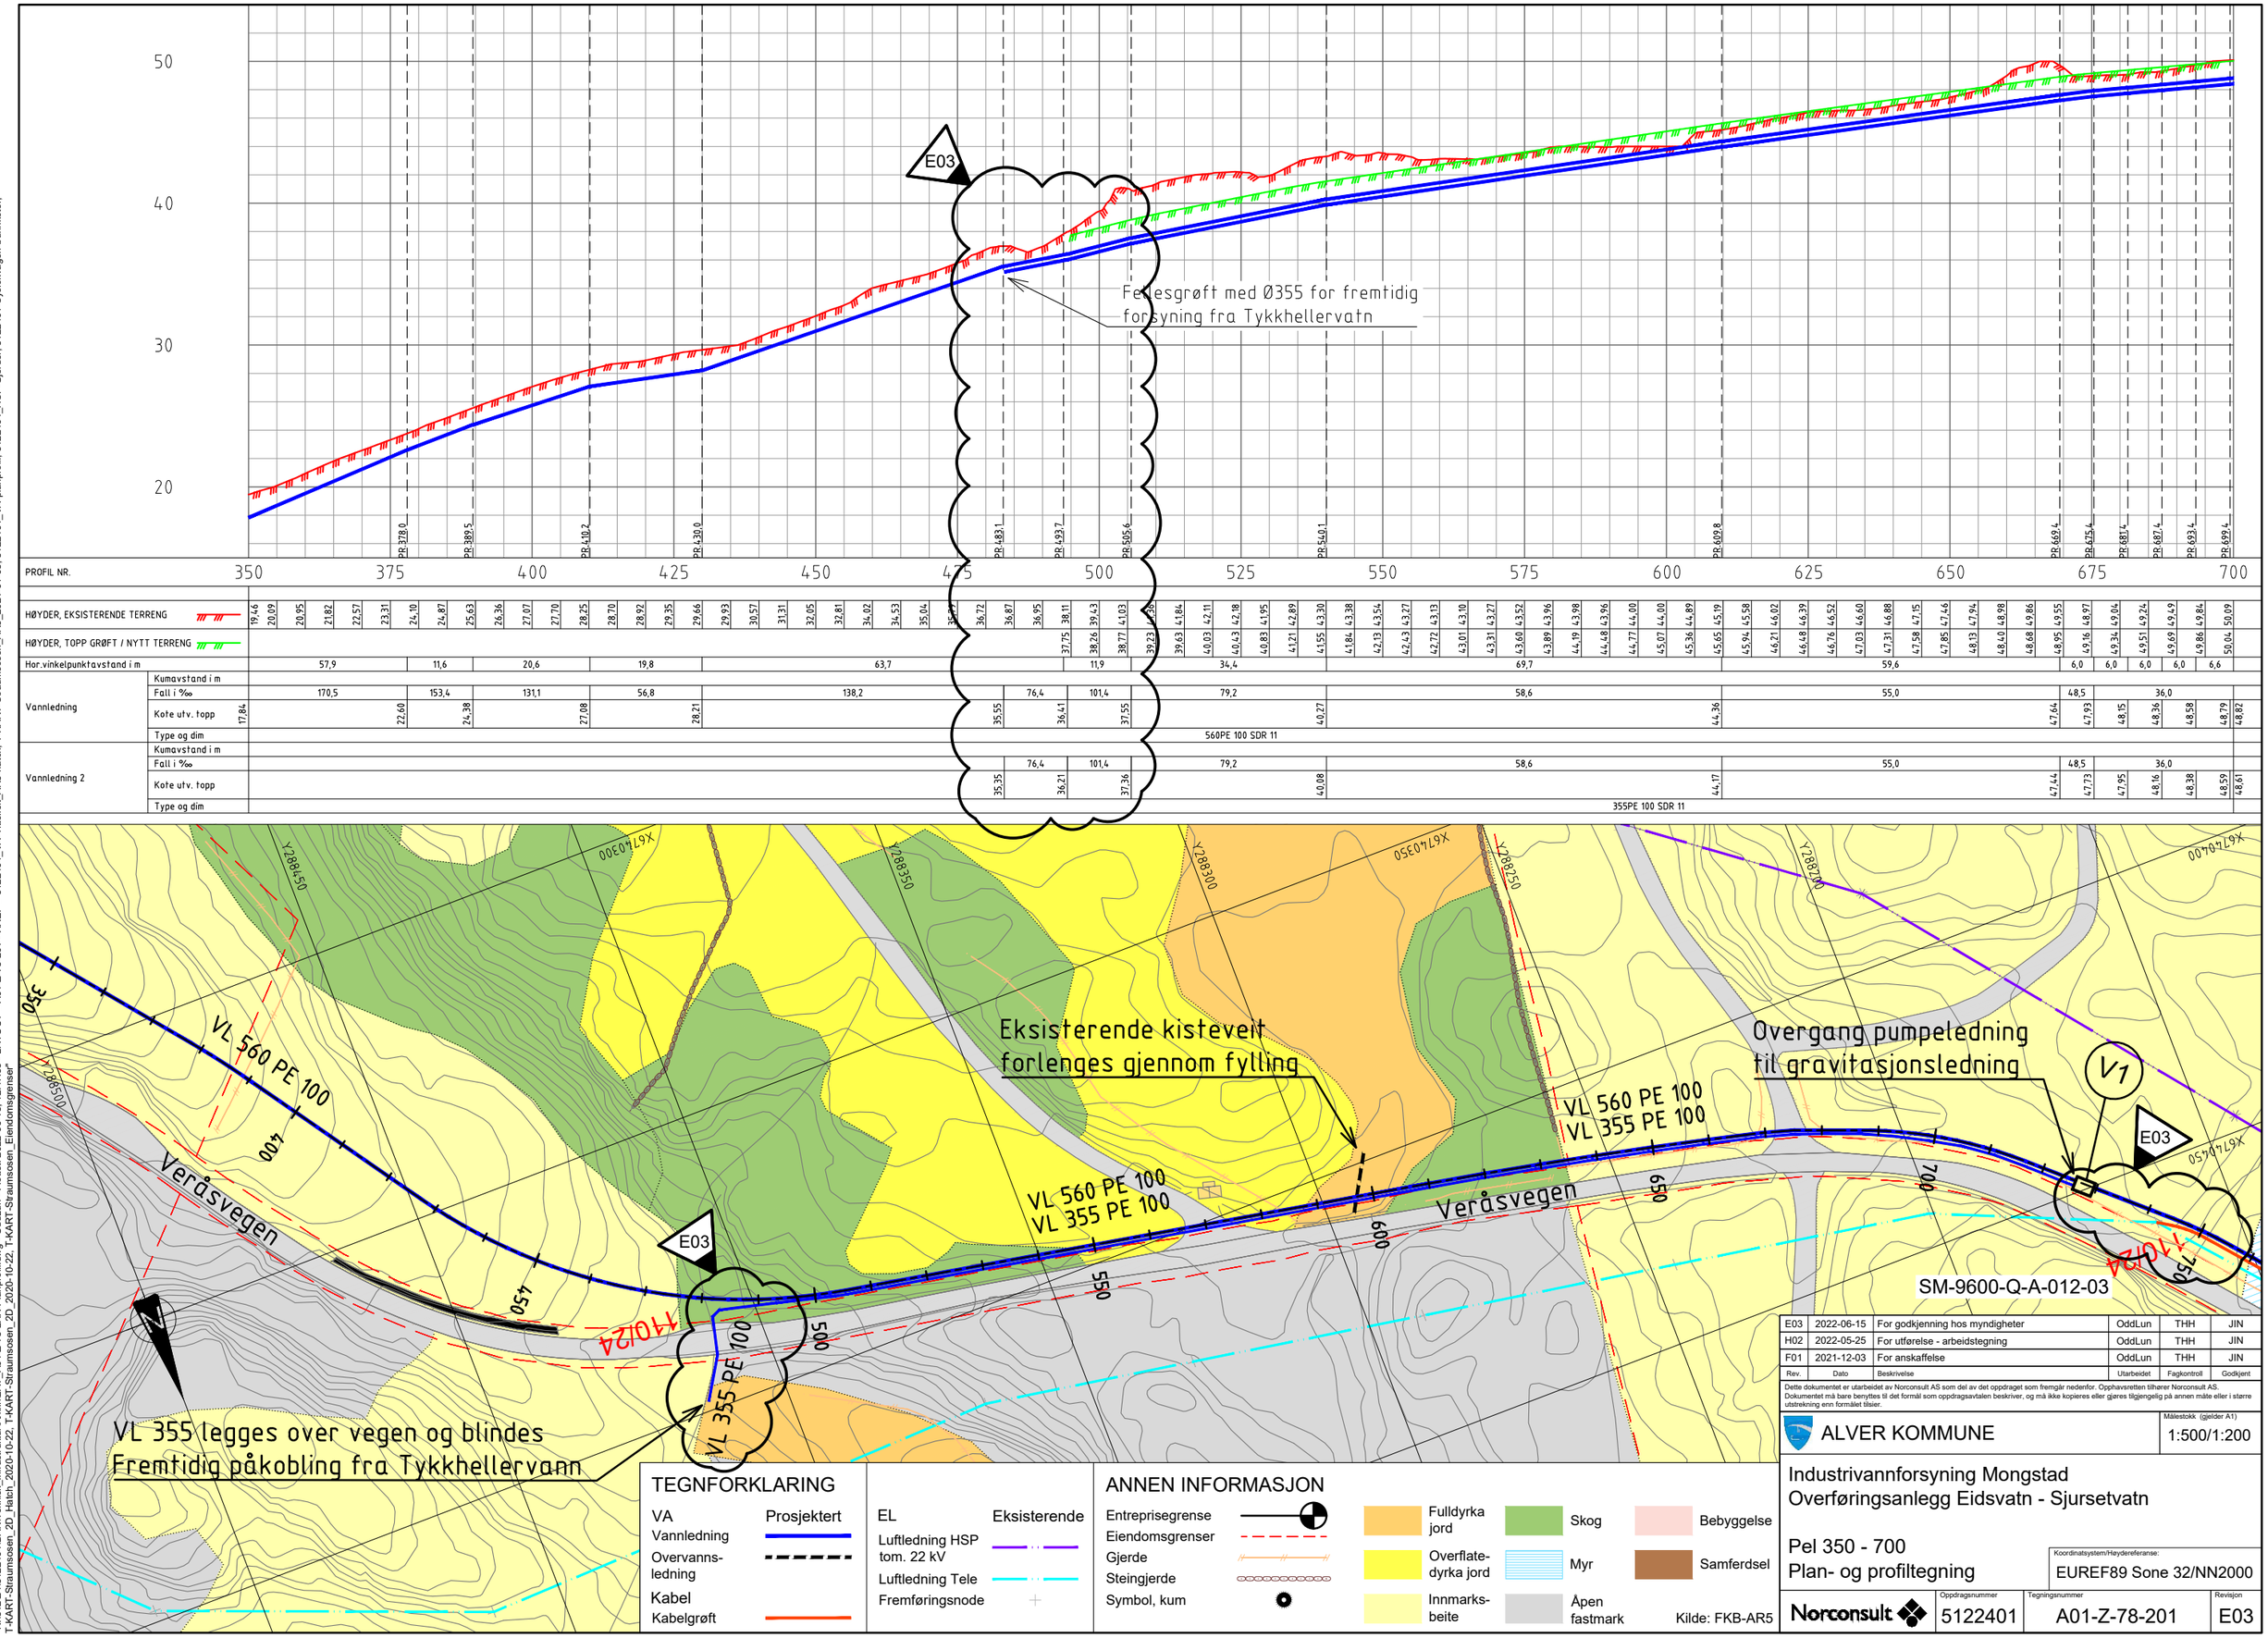

TEGNFORKLARING

VA	Prosjektert
Vannledning	
Overvanns-ledning	
Kabel	
Kabelgrøft	

EL	Eksisterende
Luftledning HSP tom. 22 kV	
Luftledning Tele	
Fremføringsnode	

ANNEN INFORMASJON

Entreprisegrense
Eiendomsgrenser
Gjerde
Steingjerde
Symbol, kum

Fulldyrka jord
Overflate-dyrka jord
Innmarks-beite
Skog
Myr
Åpen fastmark
Bebyggelse
Samferdsel

Kilde: FKB-AR5

Rev.	Dato	Beskrivelse	Utarbeidet	Fagkontroll	Godkjent
E03	2022-06-15	For godkjenning hos myndigheter	OddLun	THH	JIN
H02	2022-05-25	For utførelse - arbeidstegning	OddLun	THH	JIN
F01	2021-12-03	For anskaffelse	OddLun	THH	JIN

Dette dokumentet er utarbeidet av Norconsult AS som del av det oppdraget som fremgår nedenfor. Opphavsretten tilhører Norconsult AS. Dokumentet må bare benyttes til det formål som oppdragsavtalen beskriver, og må ikke kopieres eller gjøres tilgjengelig på annen måte eller i større utstrekning enn formålet tilsier.

ALVER KOMMUNE

Målestokk (gjelder A1): 1:500/1:200

Industrivannforsyning Mongstad
Overføringsanlegg Eidsvatn - Sjursetvatn

Pel 350 - 700
Plan- og profiltegning

Koordinatsystem/Høydereferanse: EUREF89 Sone 32/NN2000

Norconsult

Oppdragsnummer	Tegningsnummer	Revisjon
5122401	A01-Z-78-201	E03