

Avtale angående utløps ledning mellom Gbr 430/22 og Gbr 430/18

Eier G br 430/22

Eirik Mikkelsen
Øvre fykkingsvei 125
5146 Fyllingsdalen

Eier G/br 430/18

Sissel og Øyvind Bjørge
Vassvikvegen 55
5215 Lysekloster

Eier av 430/22 Eirik Mikkelsen, gir bruk nummer 430/18 rett til å føre utslipps ledningen fra septiktank til 430/18 over sin eiendom 430/22 og videre til sjøen.


Vedlegg: Viser til avmerket område i kart.



Eirik Mikkelsen.



Øyvind Bjørge

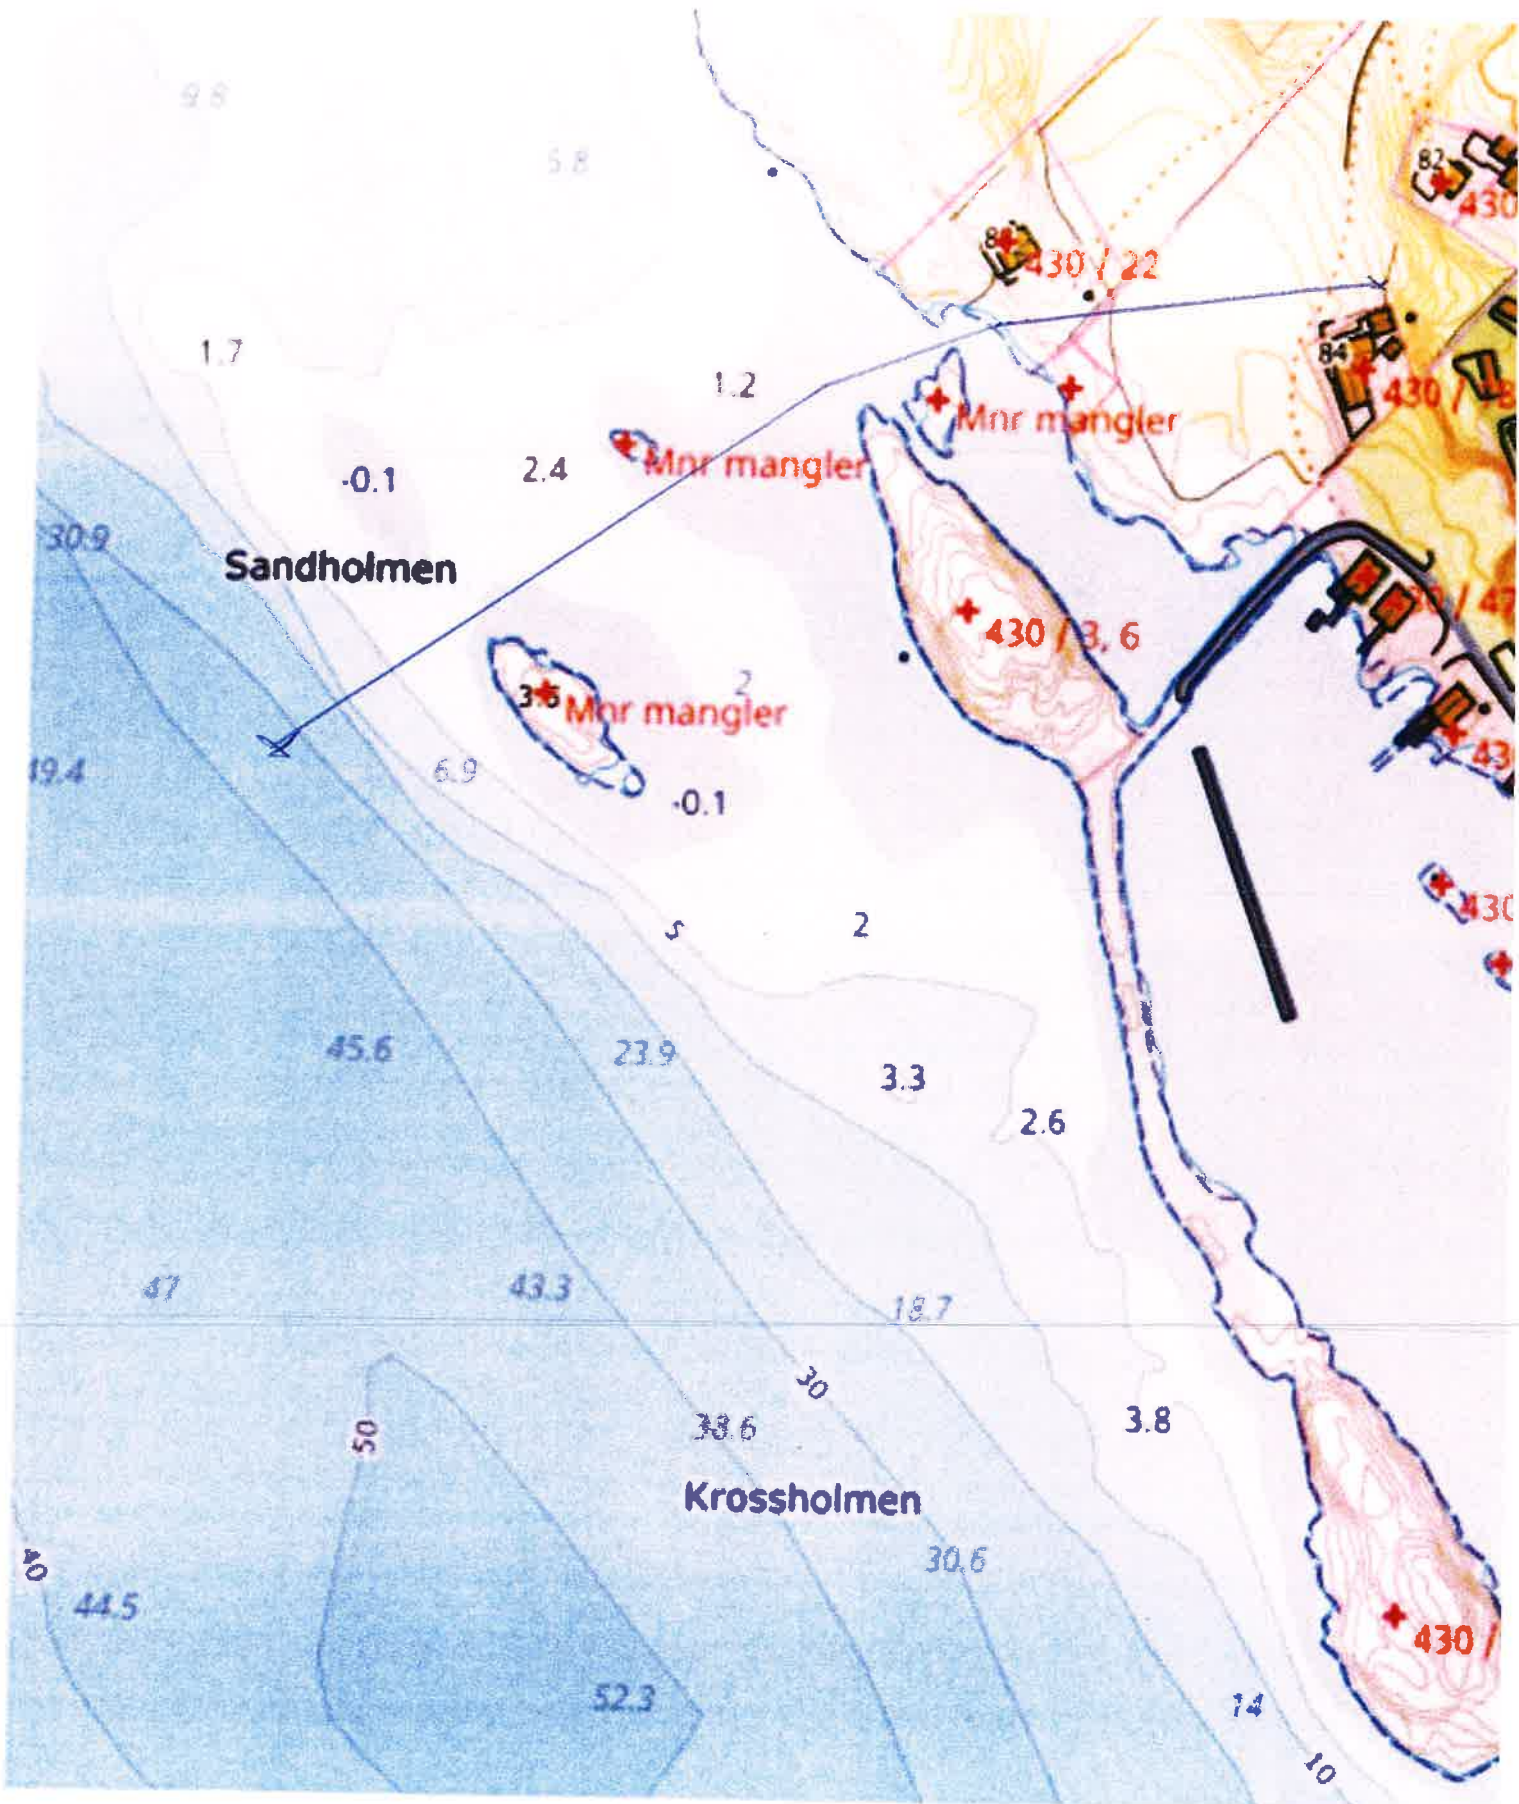

Vedlegg 1.
29/8-22.

E.M.