

Kartvedlegg til protokoll for oppmålingsforretning

Alver Kommune



Eigedom
421/2, 421/11

Saks nr
20225178


Oppdragnr

Rekvirent
Pettersen John Hermund, Sylta Audun


Forretningsdato
31/8/2022

Landmålar
Kjell Rune Standal

Målestokk 1:500

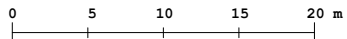

Beskriving/avtalar:

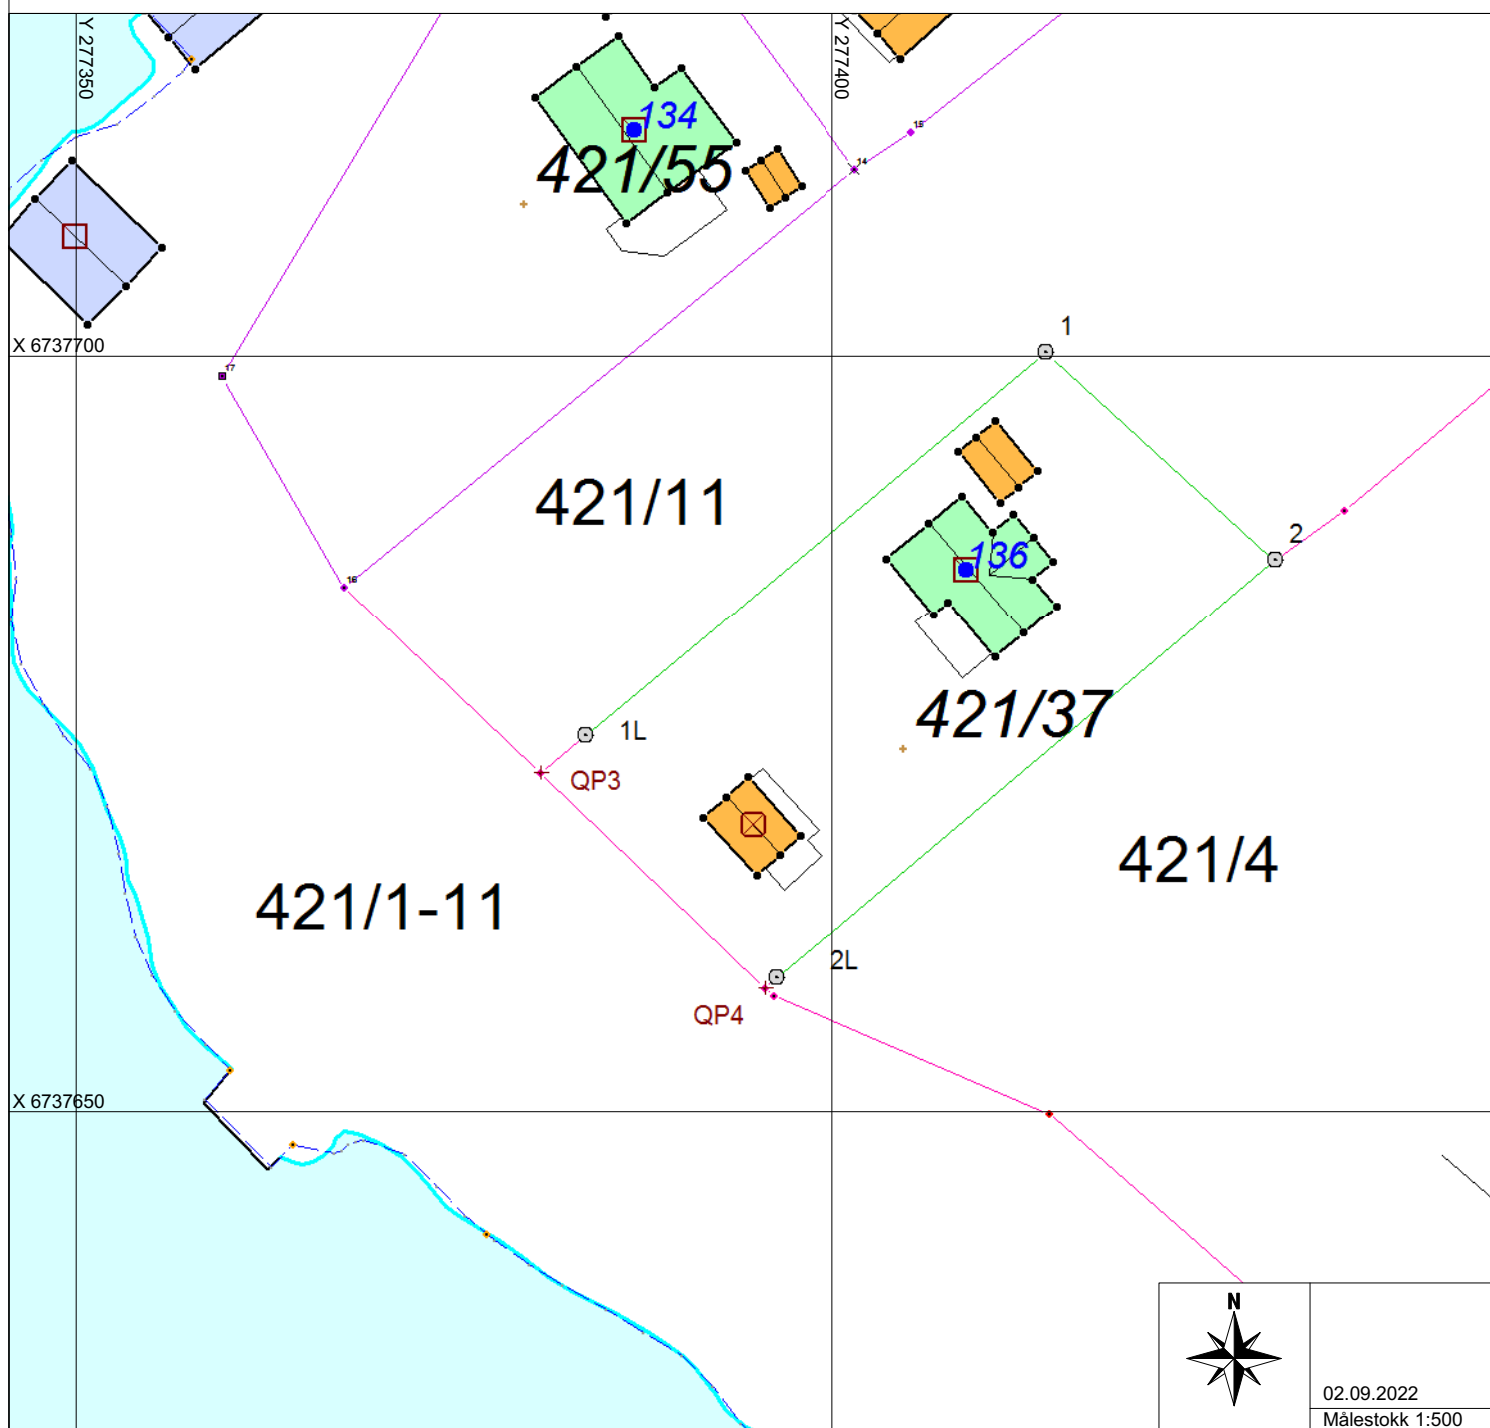

02.09.2022
Målestokk 1:500