


Vedlegg E1, Skisse av endra fasade Vest

Skisse 1, Fasade Vest. Som søkt og godkjend i byggjesak 22/3122

Vest

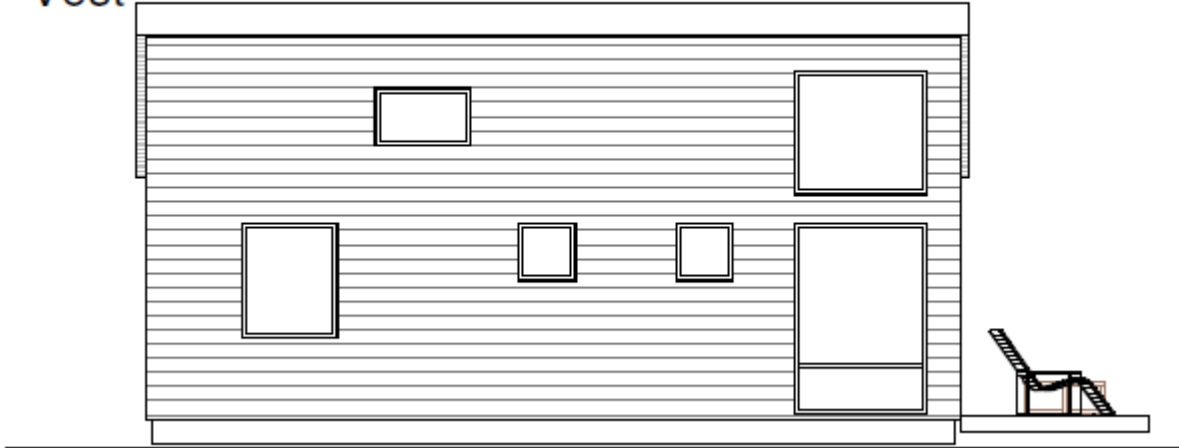

Skisse 2, endra fasade. Søknaden gjeld endring av fasade Vest med 2 ekstra vindauge på hems, som vist under.

Vest

