

ARKIV

Gjenn Kvalvågnes

LINDAS KOMMUNE



00915 121.4.76

ARKIV 010

Hordaland  
14 JUN 1976  
landbrukselskap

HANDSAMADEN  
11 JAN. 1977  
LINDAS BYGNINGSRÅD

LINDAS JORDSTYRE  
13. MAR 1976  
Jnr. 358/84

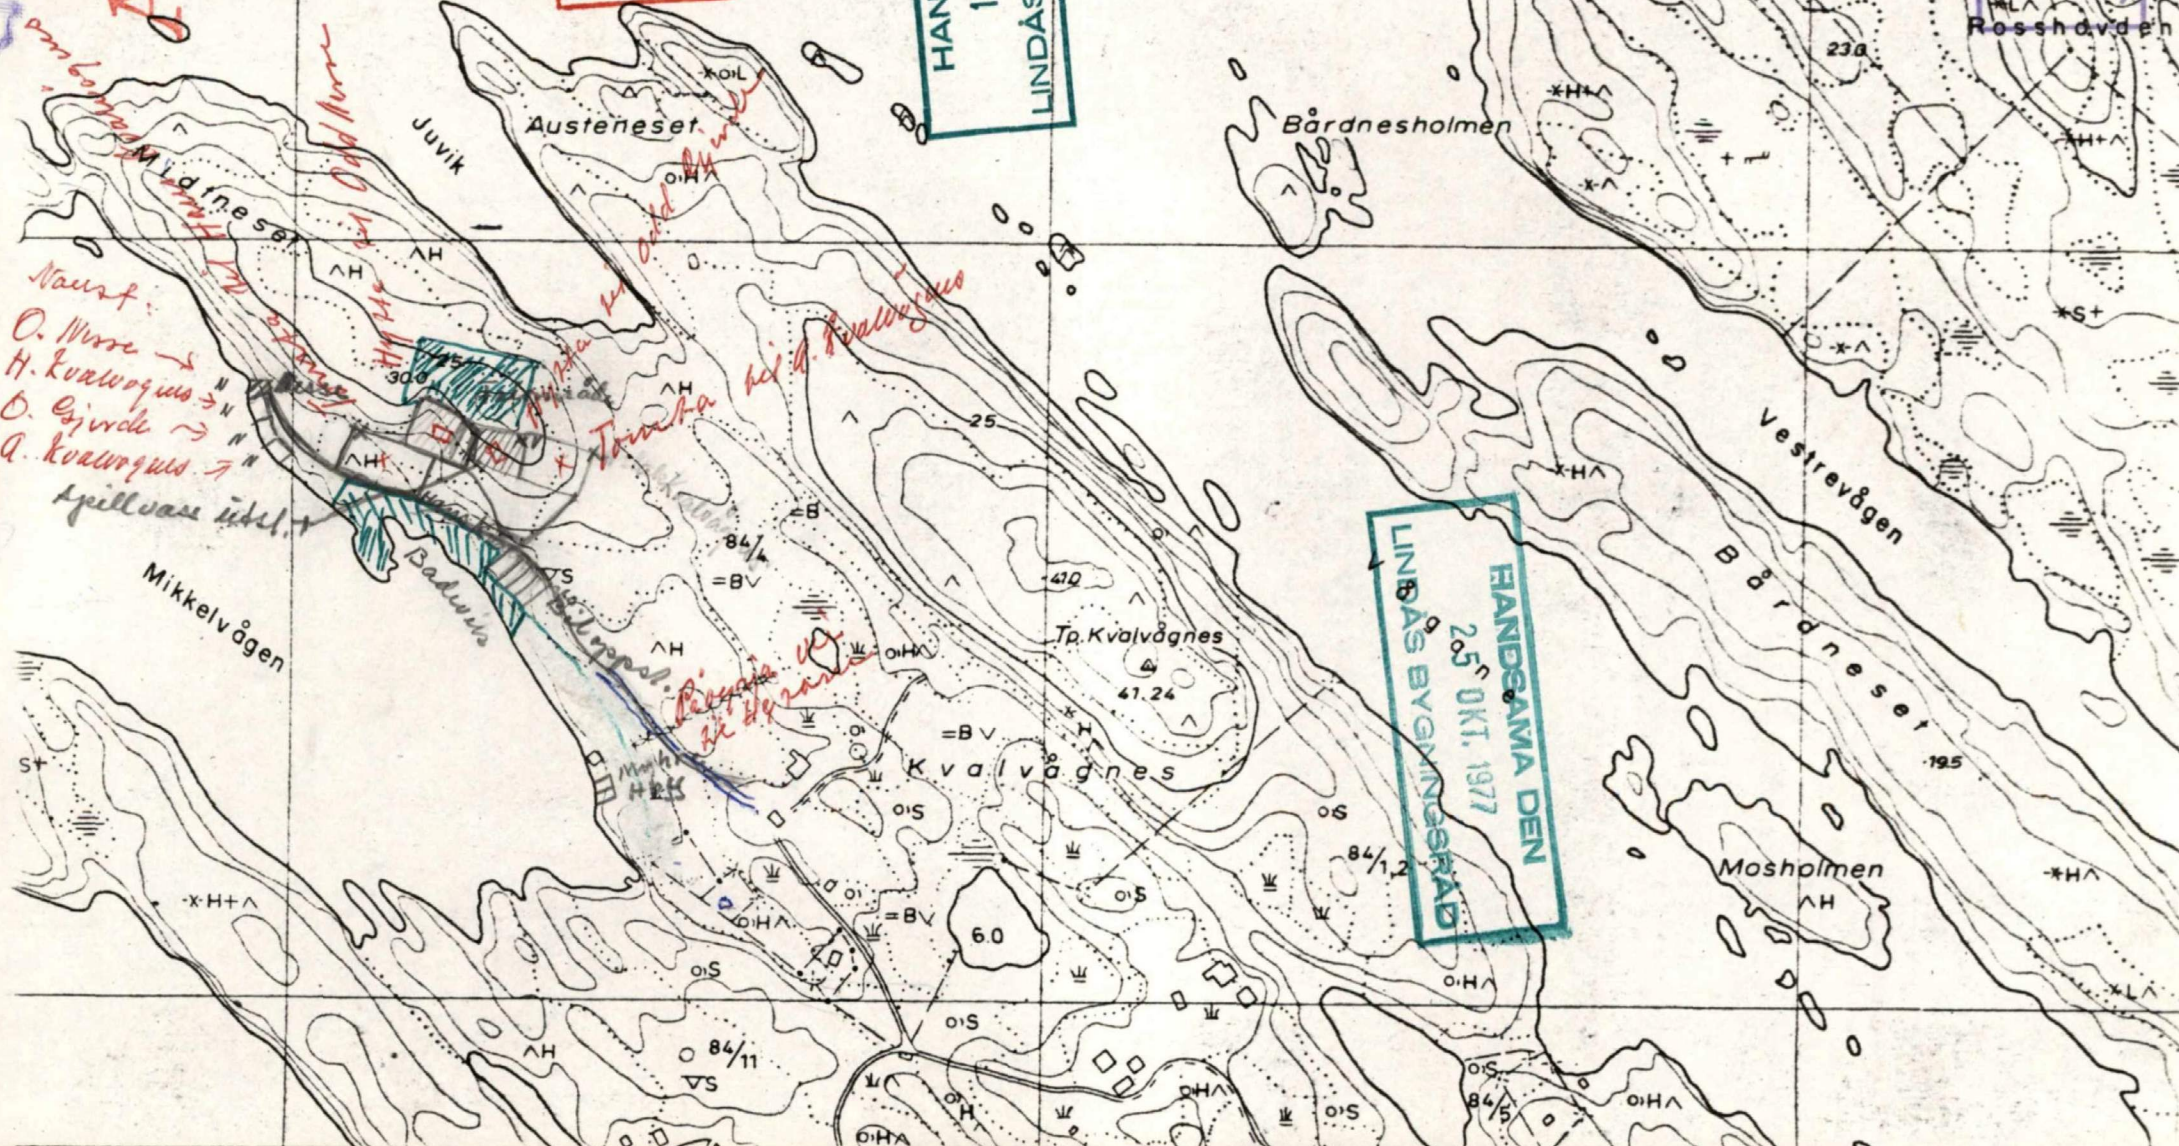

Nausf:  
O. Murre →  
H. Kvalvågnes →  
O. Eijvold →  
Q. Kvalvågnes →  
Spillvass utel.

Tj. Kvalvågnes


LINDAS BYGNINGSRÅD  
25 OKT. 1977  
HANDSAMADEN