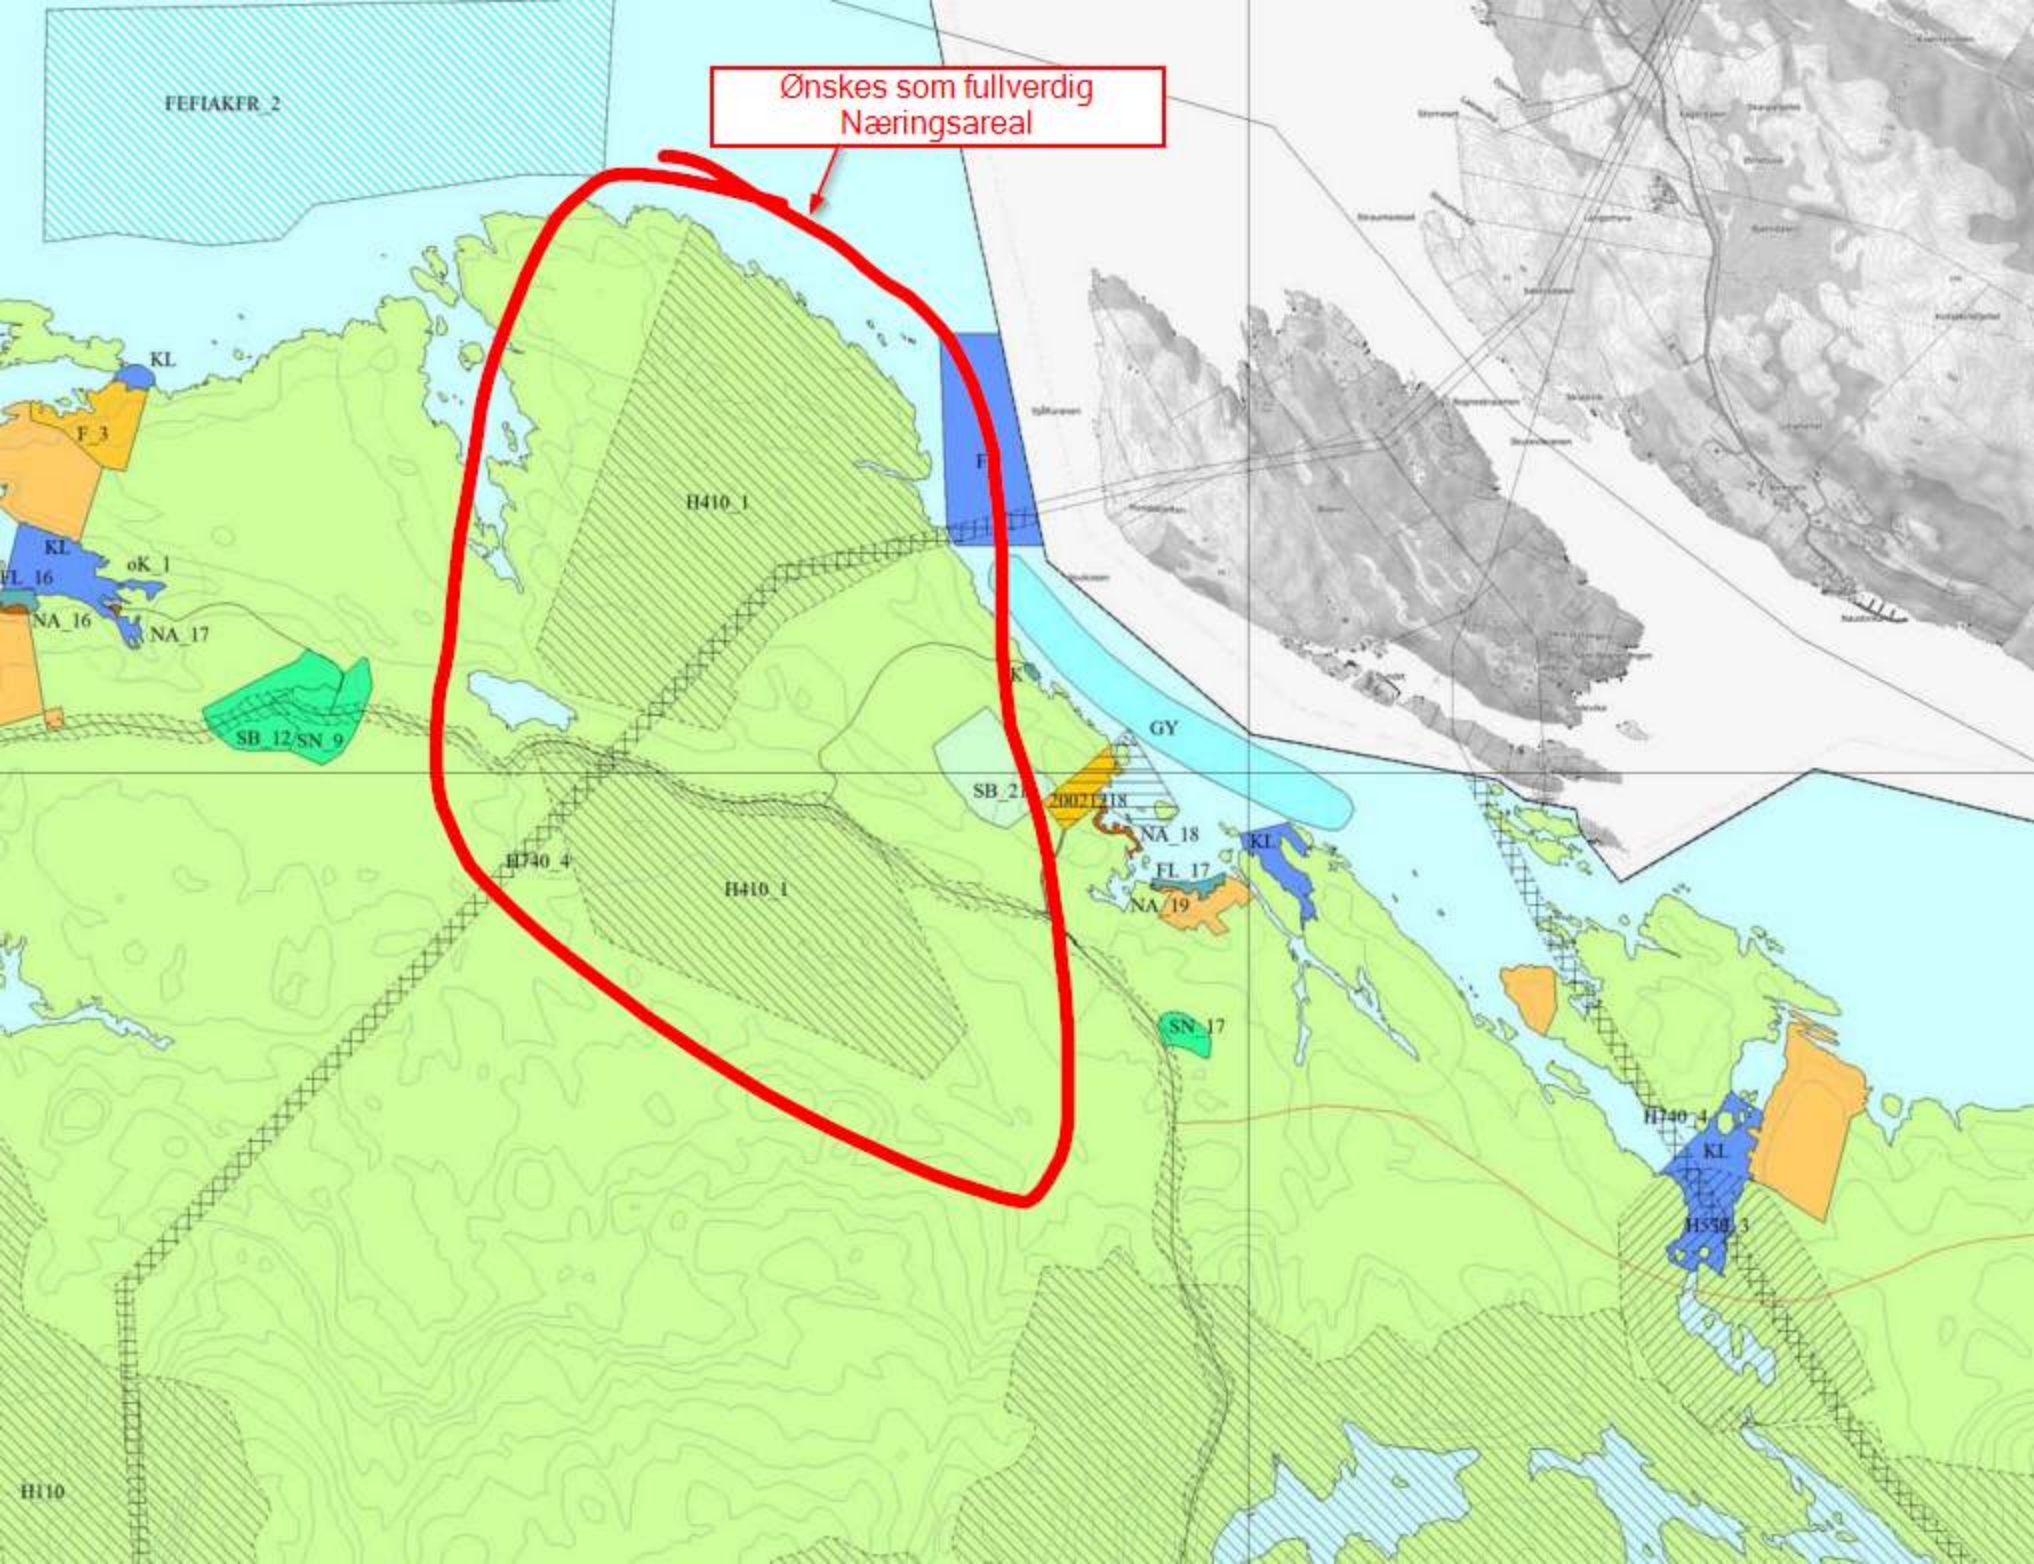
Ønskes som fullverdig
Næringsareal
FEFIAKER_2
KL
F_3
H410_1
KL
oK_1
FL_16
NA_16
NA_17
SB_12/SN_9
GY
SB_2
20027218
NA_18
KL
FL_17
NA_19
H740_4
H410_1
SN_17
H740_4
KL
H530_3
H110