

**Fra:** hlindas199@gmail.com  
**Sendt:** mandag 12. september 2022 10:37  
**Til:** Postmottak Alver  
**Emne:** Innspel kommuneplanen Alver - naustområde Ådnevik  
**Vedlegg:** ådnevika - naustområde med markerte tomter.jpg; naustområde  
ådnevika.JPG

Hei

I samband med kommunedelplan for Lindåsosane så vart det spelt inn ønske om å få til eit naustområde i Ådnevika på Lindås. Dette er eit område der det har vore båttufter og naust i mange generasjoner, og det ligg allereie 3 naust her samt at det er 3 naustetomter som ligg klare.

Her er utklipt frå kommunedelplanen, der deler av området er markert med #9




I innspelet vårt den gongen var meininga at heile området vart satt av til naust, men ved ei mistydning så vart det berre lagt inn to av tomtene som ikkje er bygd ut – og dei 3 nausta pluss den siste tomta vart ikkje med. Innspelet vårt til kommuneplanen no er difor å rette opp i dette slik at det etablerte naustområdet i Ådnevik også får planstatus som naustområde i kommuneplanen. Her har vore naust og båttufter for gardane på nedre Lindås i mange generasjoner. Området er naturlig avgrensa i nord mot fjøra innerst i vika og mot sør ved at det vert svært bratt / fjellveggen går rett i sjøen. Det er ikkje naudsynt med egen reguleringsplan då rettar og forhold allerede er på plass.

På 108/11 er det eit gammalt steinnaust som er ca 150 år gammalt. Dette naustet ligg lågt og det er ei utfordring at sjøen kjem inn i naustet ved flo. Det er ønskelig å ta vare på steinnaustet, men med klimaendringer og aukande vannstand vert det vanskelig å bruke naustet som oppbevaring av båt. Det er difor ønskelig å etablere eit nytt naust på tomta nord for steinnaustet som ligg klar – ber difor om at det også vert tatt med at det vert tillate med to naust på denne eigedommen.

Her er utklipt med innspelet:

Dei tre nausttomtene er markert, innspel til naustområde i kommuneplanen er markert med rød strek.



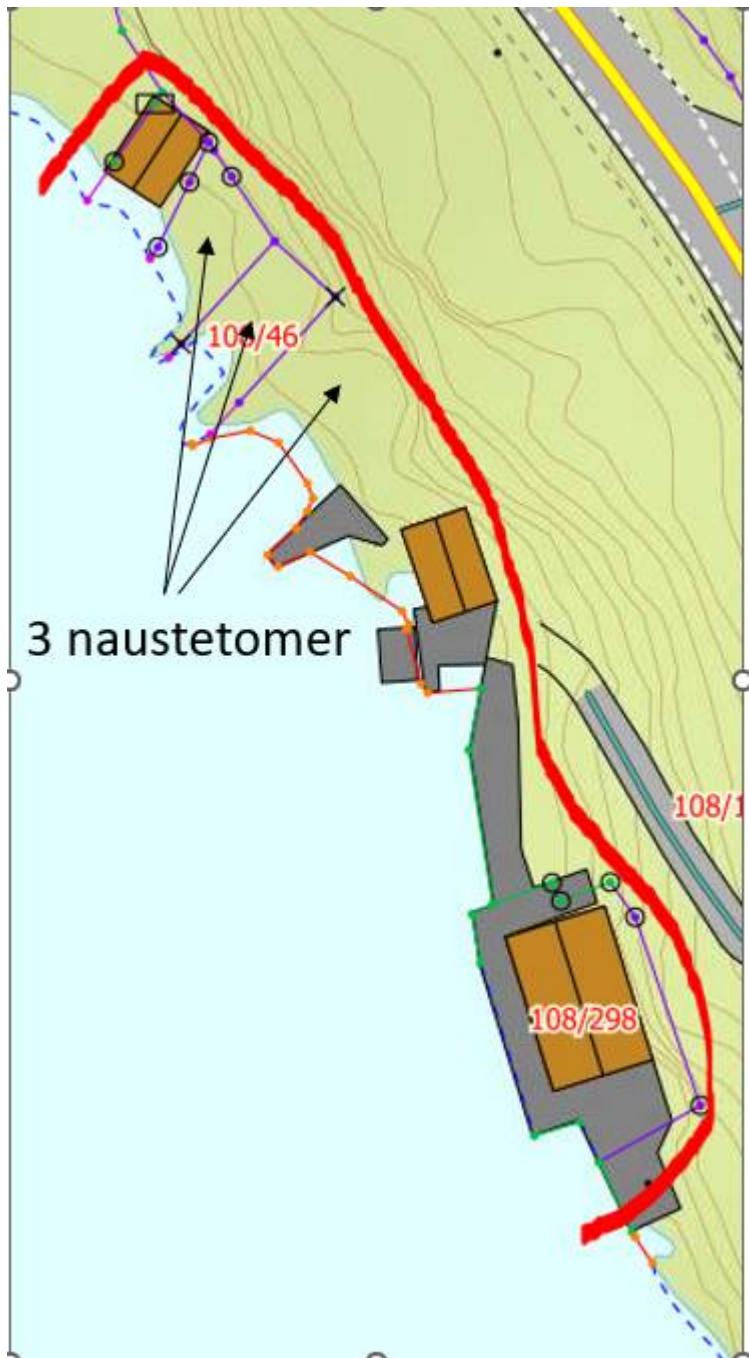

Følgande gbnr er i naustområdet:

Etablerte naust:

108/76

108/11 (steinnaust)

108/298

Naustetomter

108/11

108/46

108/323

Mvh Henrik Lindås

97604092