



Ronny Vabø  
Trælandsvegen 204  
5956 Hundvin

Referanser:  
Dykkar:  
Vår: 22/5747 - 22/69154

Saksbehandlar:  
Anngunn Marie Gullbrå  
anngunn.gullbra@alver.kommune.no


Dato:  
13.09.2022

## Melding om registrert frittliggende bygning unntatt søknadsplikt - gbnr 92/34 Træland

Kommunen har registrert ferdig oppsatt bygg i matrikkelen etter opplysningar i innsende meldingar frå deg, dat. 22.07,22 . Dette brevet svarer på begge innsendingane.

Bygga du har meldt inn er mindre enn det me har plikt til å registrera i kart og matrikkel. Boda/ badstua er likevel registrert som bygg i matrikkelen. Bygga som er registrert i matrikkelen viser med farge i kartet under.

Bygget er plassert ca i kart ( fasadeliv) og bygningsopplysningane er registrert i bygningsdelen i matrikkelen. Bygget vil verte meir nøyaktig innteikna etter neste ny-kartlegging. For innmeldt gapahus/ sykkelbod er berre veggane teikna i kart.

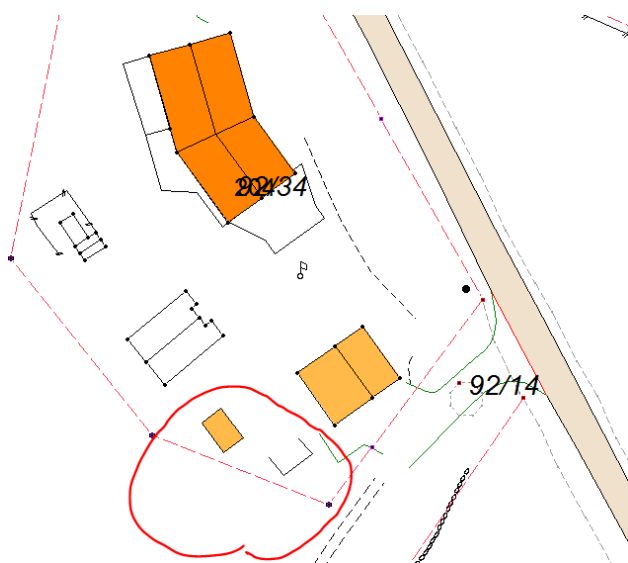

Ved denne registreringa av bygg/tilbygg utan søknadsplikt i kart og matrikkel, etter Plan- og bygningslova (PBL) §20-5, er det ikkje vurdert om oppsett bygg/ tilbygg oppfyller vilkåra for fritak frå søknadsplikt. I slike saker er det byggherre sitt ansvar å kontrollere at alle vilkår for å byggja unntatt søknad er til stades.

Registreringa i matrikkelen inneber då heller ikkje noko godkjenning av bygget etter PBL. Vedlagt er matrikkelrapport som viser kva opplysningar som er registrert om bygget/tilbygget.

Med vennleg helsing  
Alver kommune, Kart og oppmåling

Anngunn Marie Gullbrå  
avdelingsingeniør

*Dette dokumentet er elektronisk godkjent og har difor ingen signatur.*

**Vedlegg:**

92-34-bod-badstu

**Mottakarar:**

Ronny Vabø

Trøelandsvegen 204

5956

Hundvin