

# SITUASJONSKART

Gnr/Brnr:  
Adresse:  
Eigar/søkar:

Kvalitet :

Gjeldande plan :  
Planformål :


Vår referanse:

Sign. ....



Målestokk: 1:500  
Dato: 29.08.2022

- // Gjerde
- - - Usikker eigedomsgrænse
- Målt eigedomsgrænse
- Bolighus
- Andre bygg

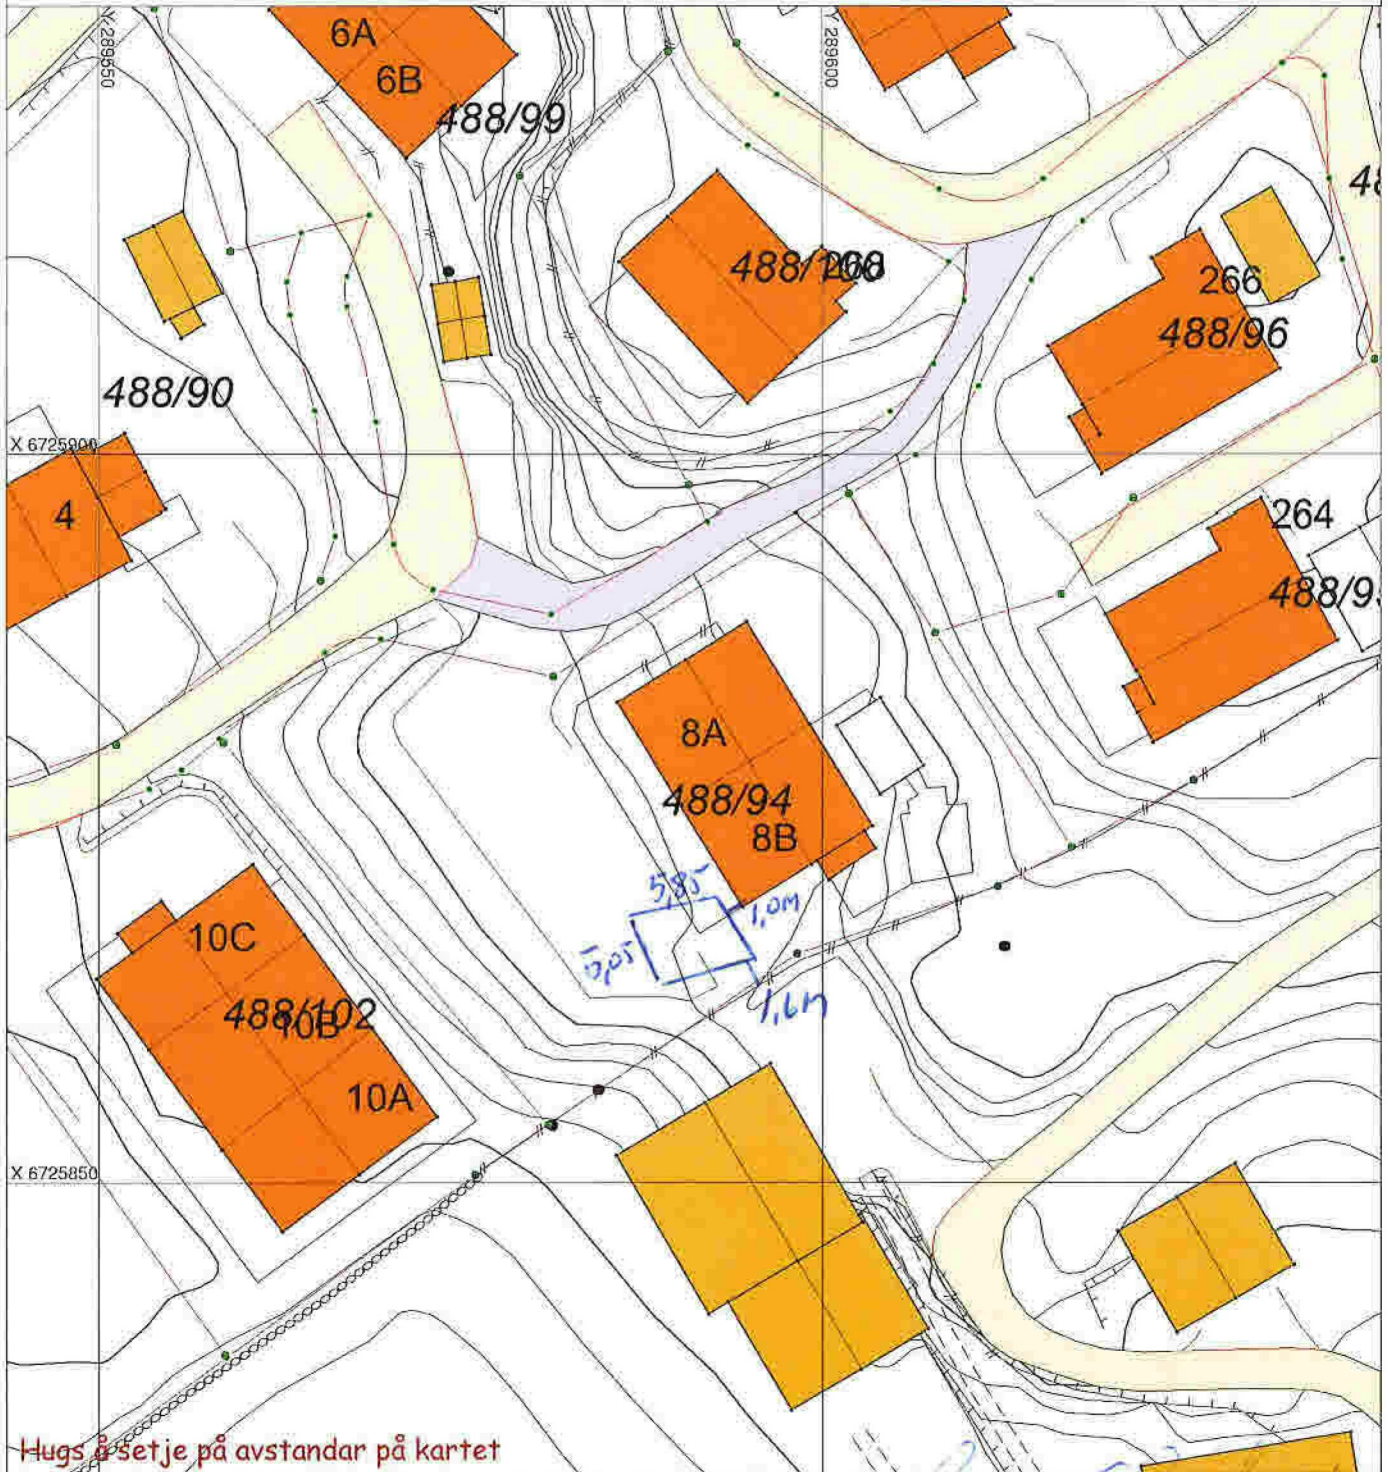

Hugs å setje på avstandar på kartet

## SITUASJONSPLAN

Tiltak

*Handwritten signature and date: 10/9-22*

Underskrift Situasjonsplan

Dato