



Tore Hauge  
Mykingvegen 329  
5913 Eikangervåg

Referanser:  
Dykkar:  
Vår: 22/5832 - 22/71011


Saksbehandlar:  
Anngunn Marie Gullbrå  
anngunn.gullbra@alver.kommune.no

Dato:  
15.09.2022

## Melding om registrert vedbod unntatt søknadsplikt - gbnr 209/12 Høiland

Kommunen har registrert ferdig oppsatt bygg i matrikkelen etter opplysningar i innsendt melding frå deg. Bygget er av ein slik storleik at det ikkje er pliktig å registrera, men då det er sendt inn opplysningar om dette, er det likevel registrert.

Bygget er plassert ca i kart ( fasadeliv) og bygningsopplysningane er registrert i bygningsdelen i matrikkelen. Bygget vil verte meir nøyaktig innteikna etter neste ny-kartlegging.

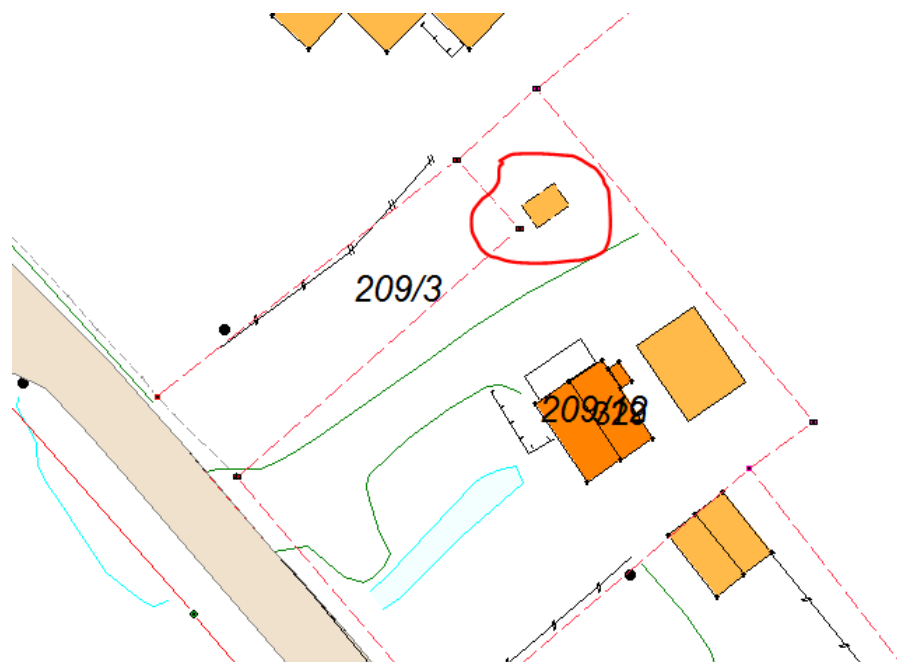

Ved denne registreringa av bygg/tilbygg utan søknadsplikt i kart og matrikkel, etter Plan- og bygningslova (PBL) §20-5, er det ikkje vurdert om oppsett bygg/ tilbygg oppfyller vilkåra for fritak frå søknadsplikt. I slike saker er det byggherre sitt ansvar å kontrollere at alle vilkår for å byggja unntatt søknad er til stades.

Registreringa i matrikkelen inneber då heller ikkje noko godkjenning av bygget etter PBL. Vedlagt er matrikkelrapport som viser kva opplysningar som er registrert om bygget/tilbygget.

Med vennleg helsing  
Alver kommune, Kart og oppmåling

Anngunn Marie Gullbrå  
avdelingsingeniør

*Dette dokumentet er elektronisk godkjent og har difor ingen signatur.*

**Vedlegg:**

209-12-vedbod u søknadsplikt

**Mottakarar:**

Tore Hauge

Mykingvegen 329

5913

Eikangervåg