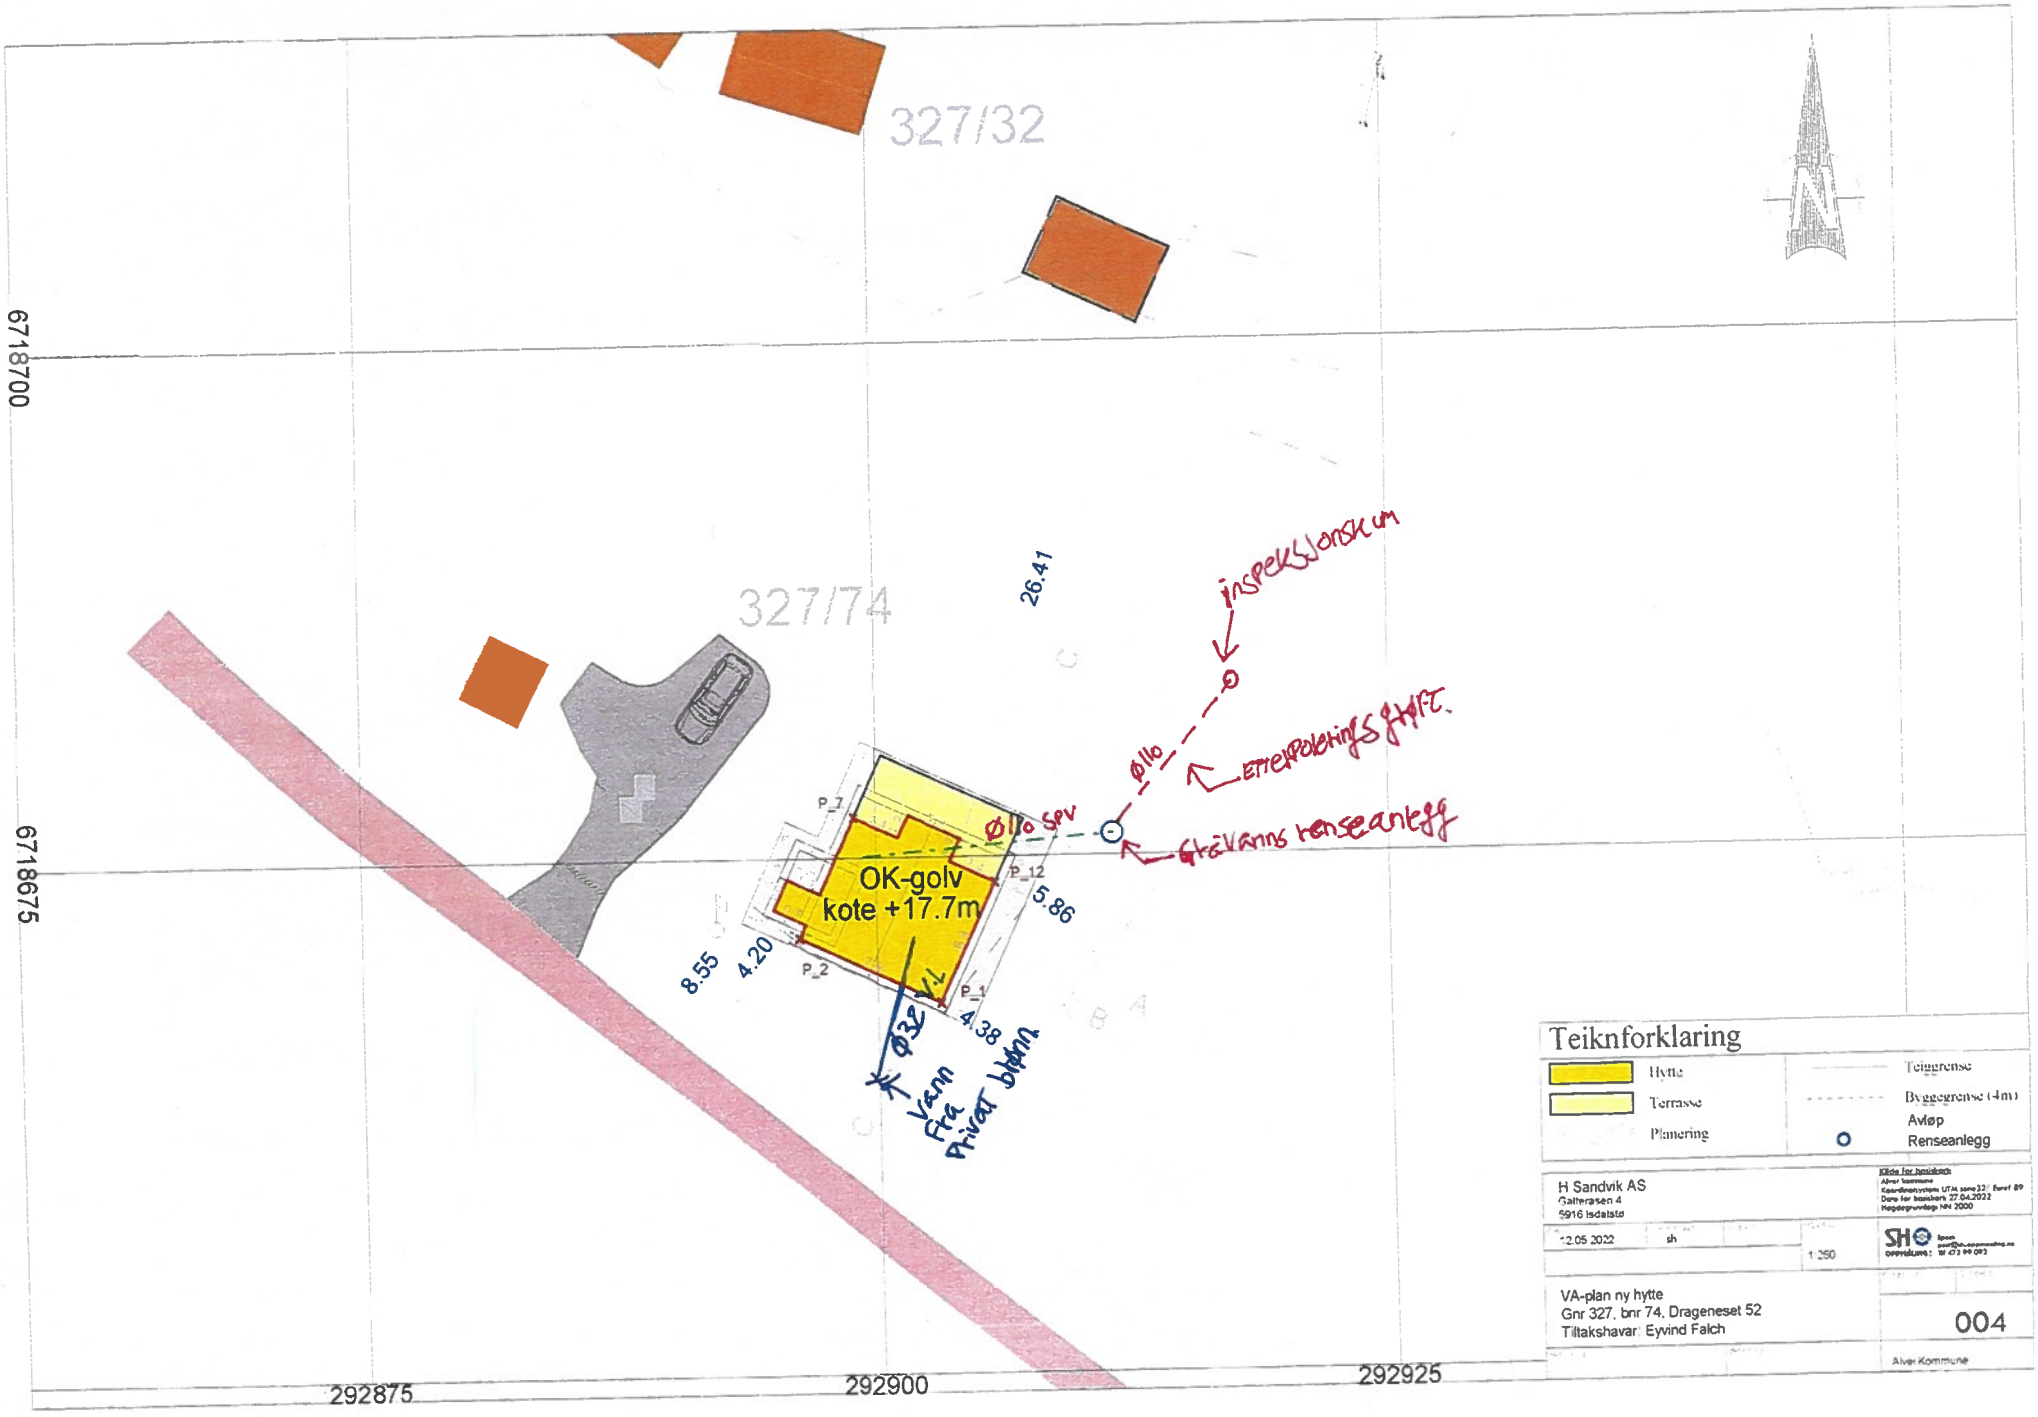
327/32
327/74
26.41
inspeksjonskum
Ø110
Ø110 SPV
Etterpoleringsgrøft.
Gråvanns renseanlegg
OK-golv
kote +17.7m
P_7
P_12
P_2
P_1
5.86
8.55
4.20
4.38
Ø32 V.L
Vann fra privat brønn
6718700
6718675
292875
292900
292925
Teiknforklaring
Hytte
Terrasse
Planering
Teiggrense
Byggegrense (4m)
Avløp
Renseanlegg
H Sandvik AS
Galterasen 4
5916 Isdalstø
12.05.2022
sh
1:250
VA-plan ny hytte
Gnr 327, bnr 74, Drageneset 52
Tiltakshavar: Eyvind Falch
004
Alver Kommune