

TEKNIKFORKLARING

SOSI ver. 4.0

PLAN- OG BYGNINGSLOVA (PBL) § 25 REGULERINGSSØMÅL

BYGGEOMRÅDE (1202)	(1202)		
BYGGEOMRÅDE (PBL §25, 1. ledd nr. 1)			
Fritliggende småhusbeholdning	(110)		
Konsentrert småhusbeholdning	(112)		
LANDBRUKSOMRÅDE (1202)			
Landbruk (PBL §25, 1. ledd nr. 2)	(120)		
OFFENTLIGE TRAFIKKOMRÅDE (1202)			
Kjøreveg (PBL §25, 1. ledd nr. 3)	(310)		
Gangveg (120)			
Anna vegareal (391)			
SPECIALOMRÅDE (1202 / 640)			
Friskiltone ved veg (PBL §25, 1. ledd nr. 6)	(1202 / 640)		
FELLESOMRÅDE (1202)			
Felles avkjørsel/kjøreveg (PBL §25, 1. ledd nr. 7)	(710)		
Felles gangareal (120)			
Felles parkeringsklassert (120)			
Felles leikereal (750)			
Felles grønntanlegg (780)			
Felles fellesareal-boss (790)			

LINE- OG PUNKTSYMBOL

- Planen si avgrensning
- Føremålsgrænse
- Tomtegrænse
- Byggegrænse
- Regulert sentreline
- Friskiltone i vegkryss

AVKJØRSEL (1242)	
AVKJØRSEL	(1242)

BASSKART

- Egedomsgrænse (14011)
- Grunnkart Meland, kvalitet A
- Koordinatsystem: Euret
- Ekvidistanse: A=1m
- Kartmålestokk: 1:1000



Reguleringsplan/-endring med tilhørende føresegner for:

Meland kommune
Solnaug, Gnr 18 Bnr 14


Saksrandsamling i følge plan- og bygningslova

Saksangang	Dato	Dato plankart	Dato føresegner
Oppstart, vedtak	ddmmåå		
Kulningering oppstart	06.07.08		
1 gangs handsaming, vedtak	05.05.09	26.03.09	27.03.09
Orientleg ettersyn, fra - til	08.05.09 - 08.06.09	26.03.09	07.05.09
2 gangs handsaming, vedtak	16.06.09	09.06.09	09.06.09
Godekend Meland kommunestyre	ddmmåå	ddmmåå	ddmmåå
Kulningering vedtatt reguleringsplan	ddmmåå	ddmmåå	ddmmåå
Plan utarbeidet av:			



Saksnummer:	69/08
Plannummer:	1256 2008 0002
Dato plankart sist revidert:	09.06.09

Del verti statseta at planen er i samsvar med kommunestyret sitt vedtak.

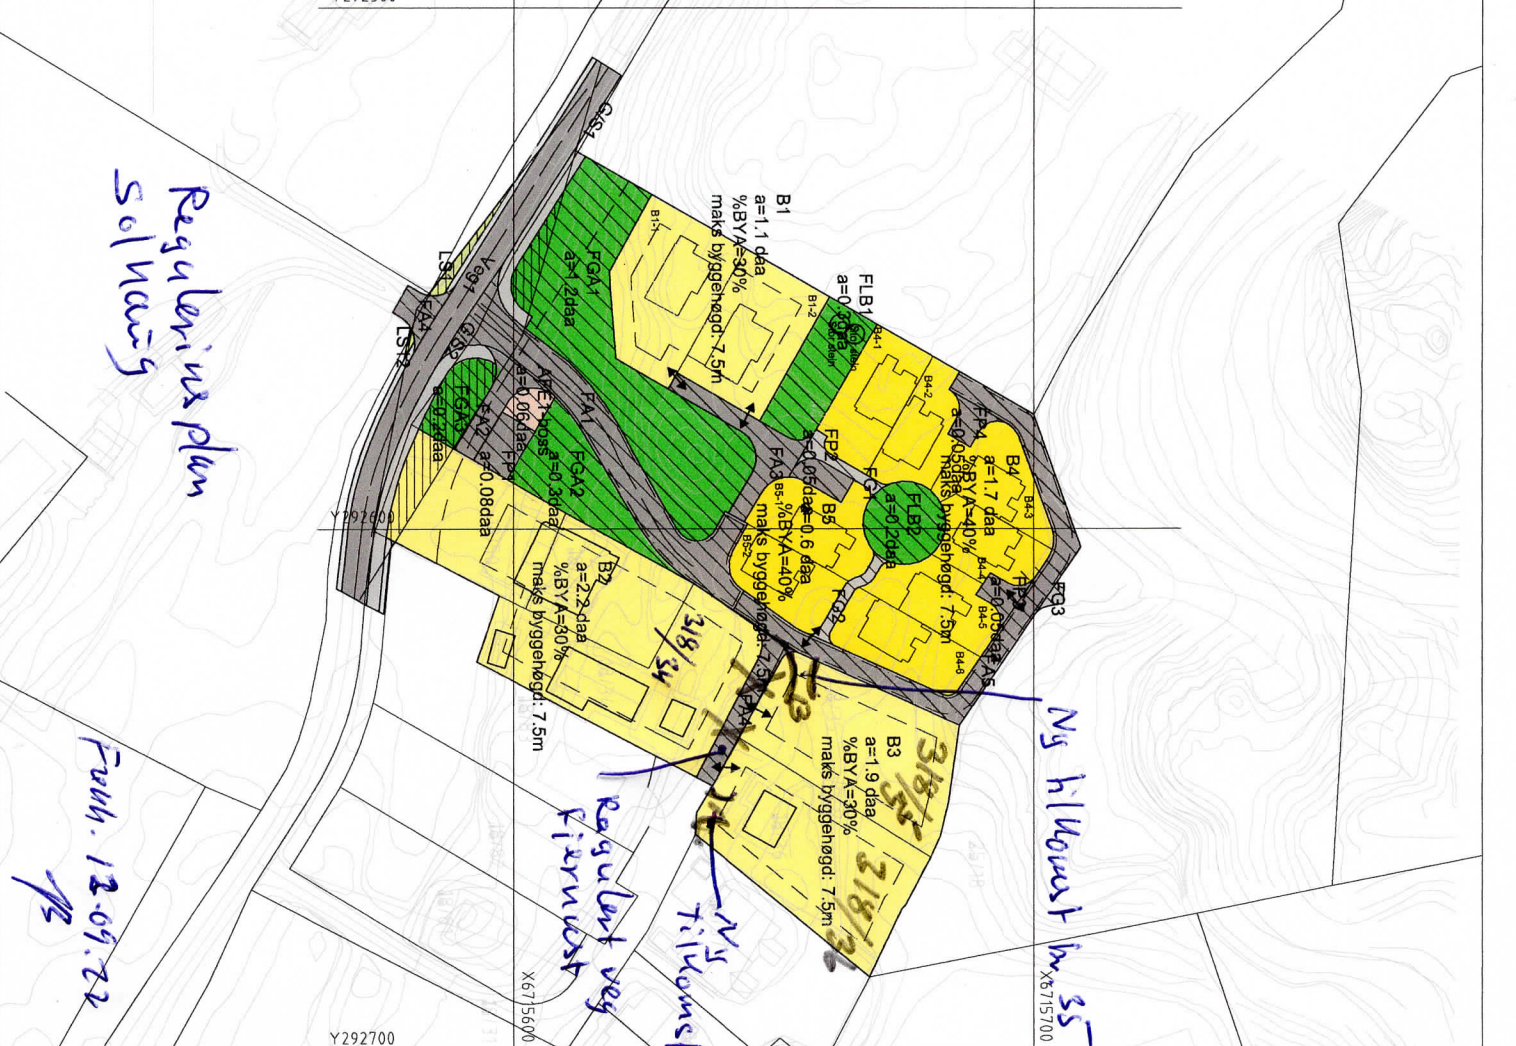

Reguleringsplan
Solnaug

Fuuh. 12.09.22
PS

D2