



Brev.cardo@gmail.com

+47 909 45 028 Øvre Blekevei 20, 5003 Bergen

Besøksadresser: Avd Bergen – Holmedalsgården 5 – Bryggen

Avd Nordhordland – Titlandsvegen 447

INNSPILL TIL PLANPROGRAM KPA - 145/84 Indre Fosse


Det vises til planprogram for høring for Alver Kommune. Det er ikke lagt opp til å endre forhold under KDP som også omfatter Alverstraumen.

Vi ønsker å gi det faglige innspillet at en ny kommune burde lage en helhetlig revisjon av en komplett KPA ved den første revisjonen. Det er først nå en kan se hele den nye kommunen i en sammenheng og fatte et helhetlig grep. For området ved Alverstraumen er jo også situasjonen at gamle Lindås kommune med nevnte KDP har en lengre utstrekning av sin kommune langs østre bredd, enn Lindås hadde på vestre bredd (Radøy).

Videre er det slik at vi mener at særlig strandsonen bør gjennomgås med tanke på en helhetlig politikk for funksjonell strandsone i hele kommunen. Det samme gjelder punktet om utvidelser i eksisterende naustmiljø.

Vi gjør derfor et innspill innenfor KDP der kommunen ikke ønsker innspill. Dette gjelder 145/84 Indre Fosse. Denne eiendommen er under regulering innenfor avsatt formål bustadbygging.

Det er ønskelig med en revidering av funksjonell strandsone ut fra faktisk forhold på stedet, se inntegning i kart på neste side. Det er videre ønskelig med et tilleggsnaust/ekstra naust mot eksisterende naust på nabos eiendom.

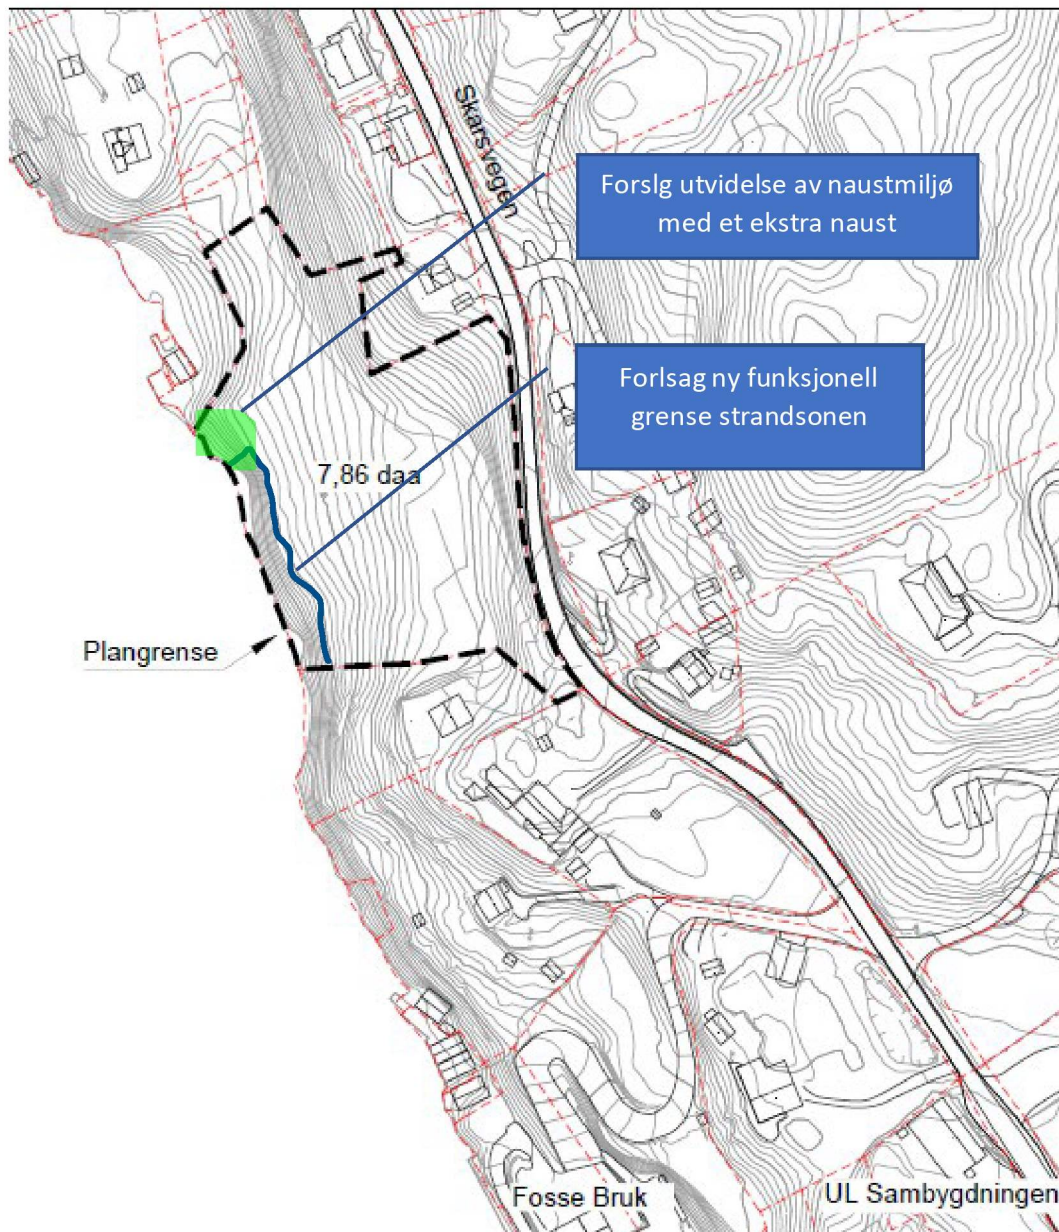

Vennlig hilsen

Cardo 8614 AS

Trond Tystad

Daglig leder